

DEPARTEMENT DE LA HAUTE - MARNE

DIRECTION DEPARTEMENTALE

DE L'AGRICULTURE ET DE LA FORET

COMMUNE DE
GIEY-SUR-AUJON

ALIMENTATION EN EAU POTABLE

CARNET DE REPERAGE
DES BRANCHEMENTS PARTICULIERS
ETABLI PAR LA S.D.E. ENTREPRISE
CAULLET
TRAVAUX PUBLICS et PARTICULIERS
52140 MONTIGNY-LE-ROI

1

Canalisation
Existant PVC $\varnothing$ 63.2 / 75
2.35


20.15


Exisl.

28.45


Calvaire

ECHELLE 1 / 200°

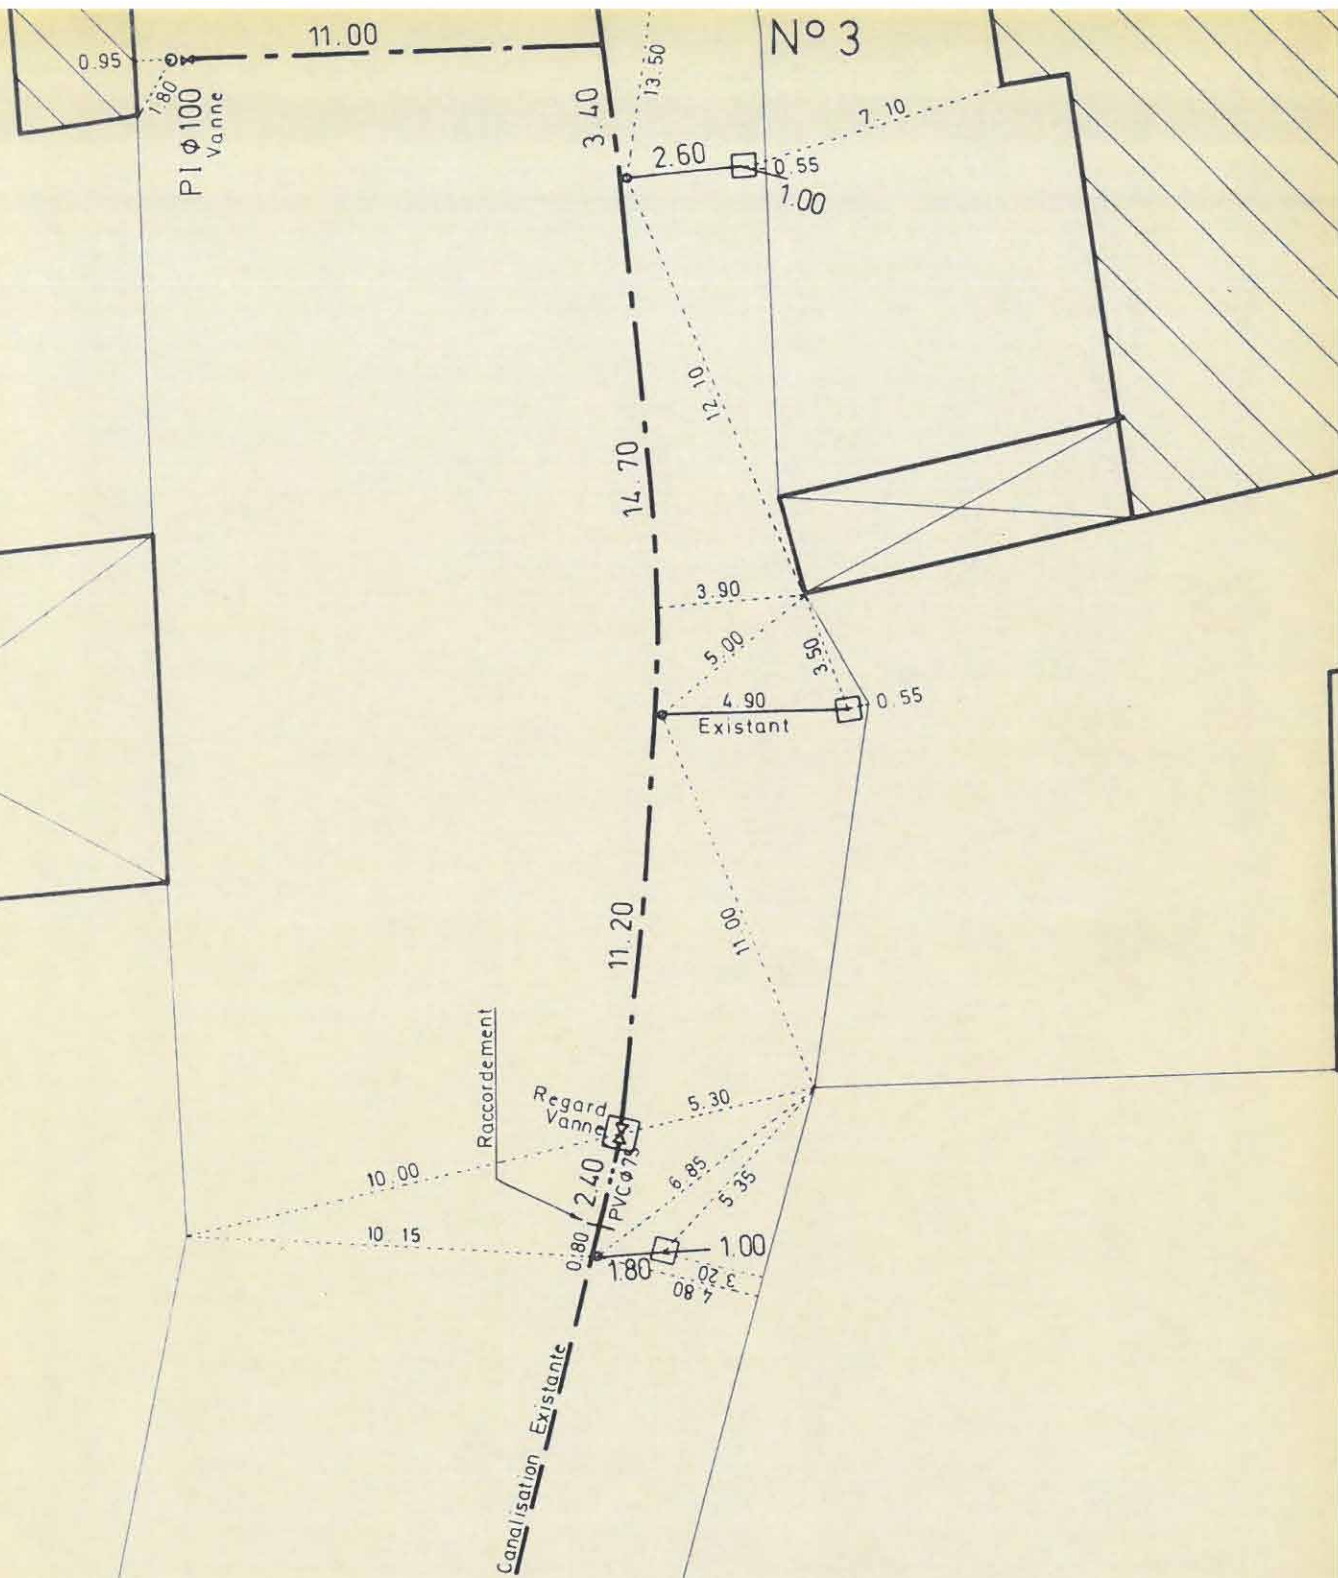

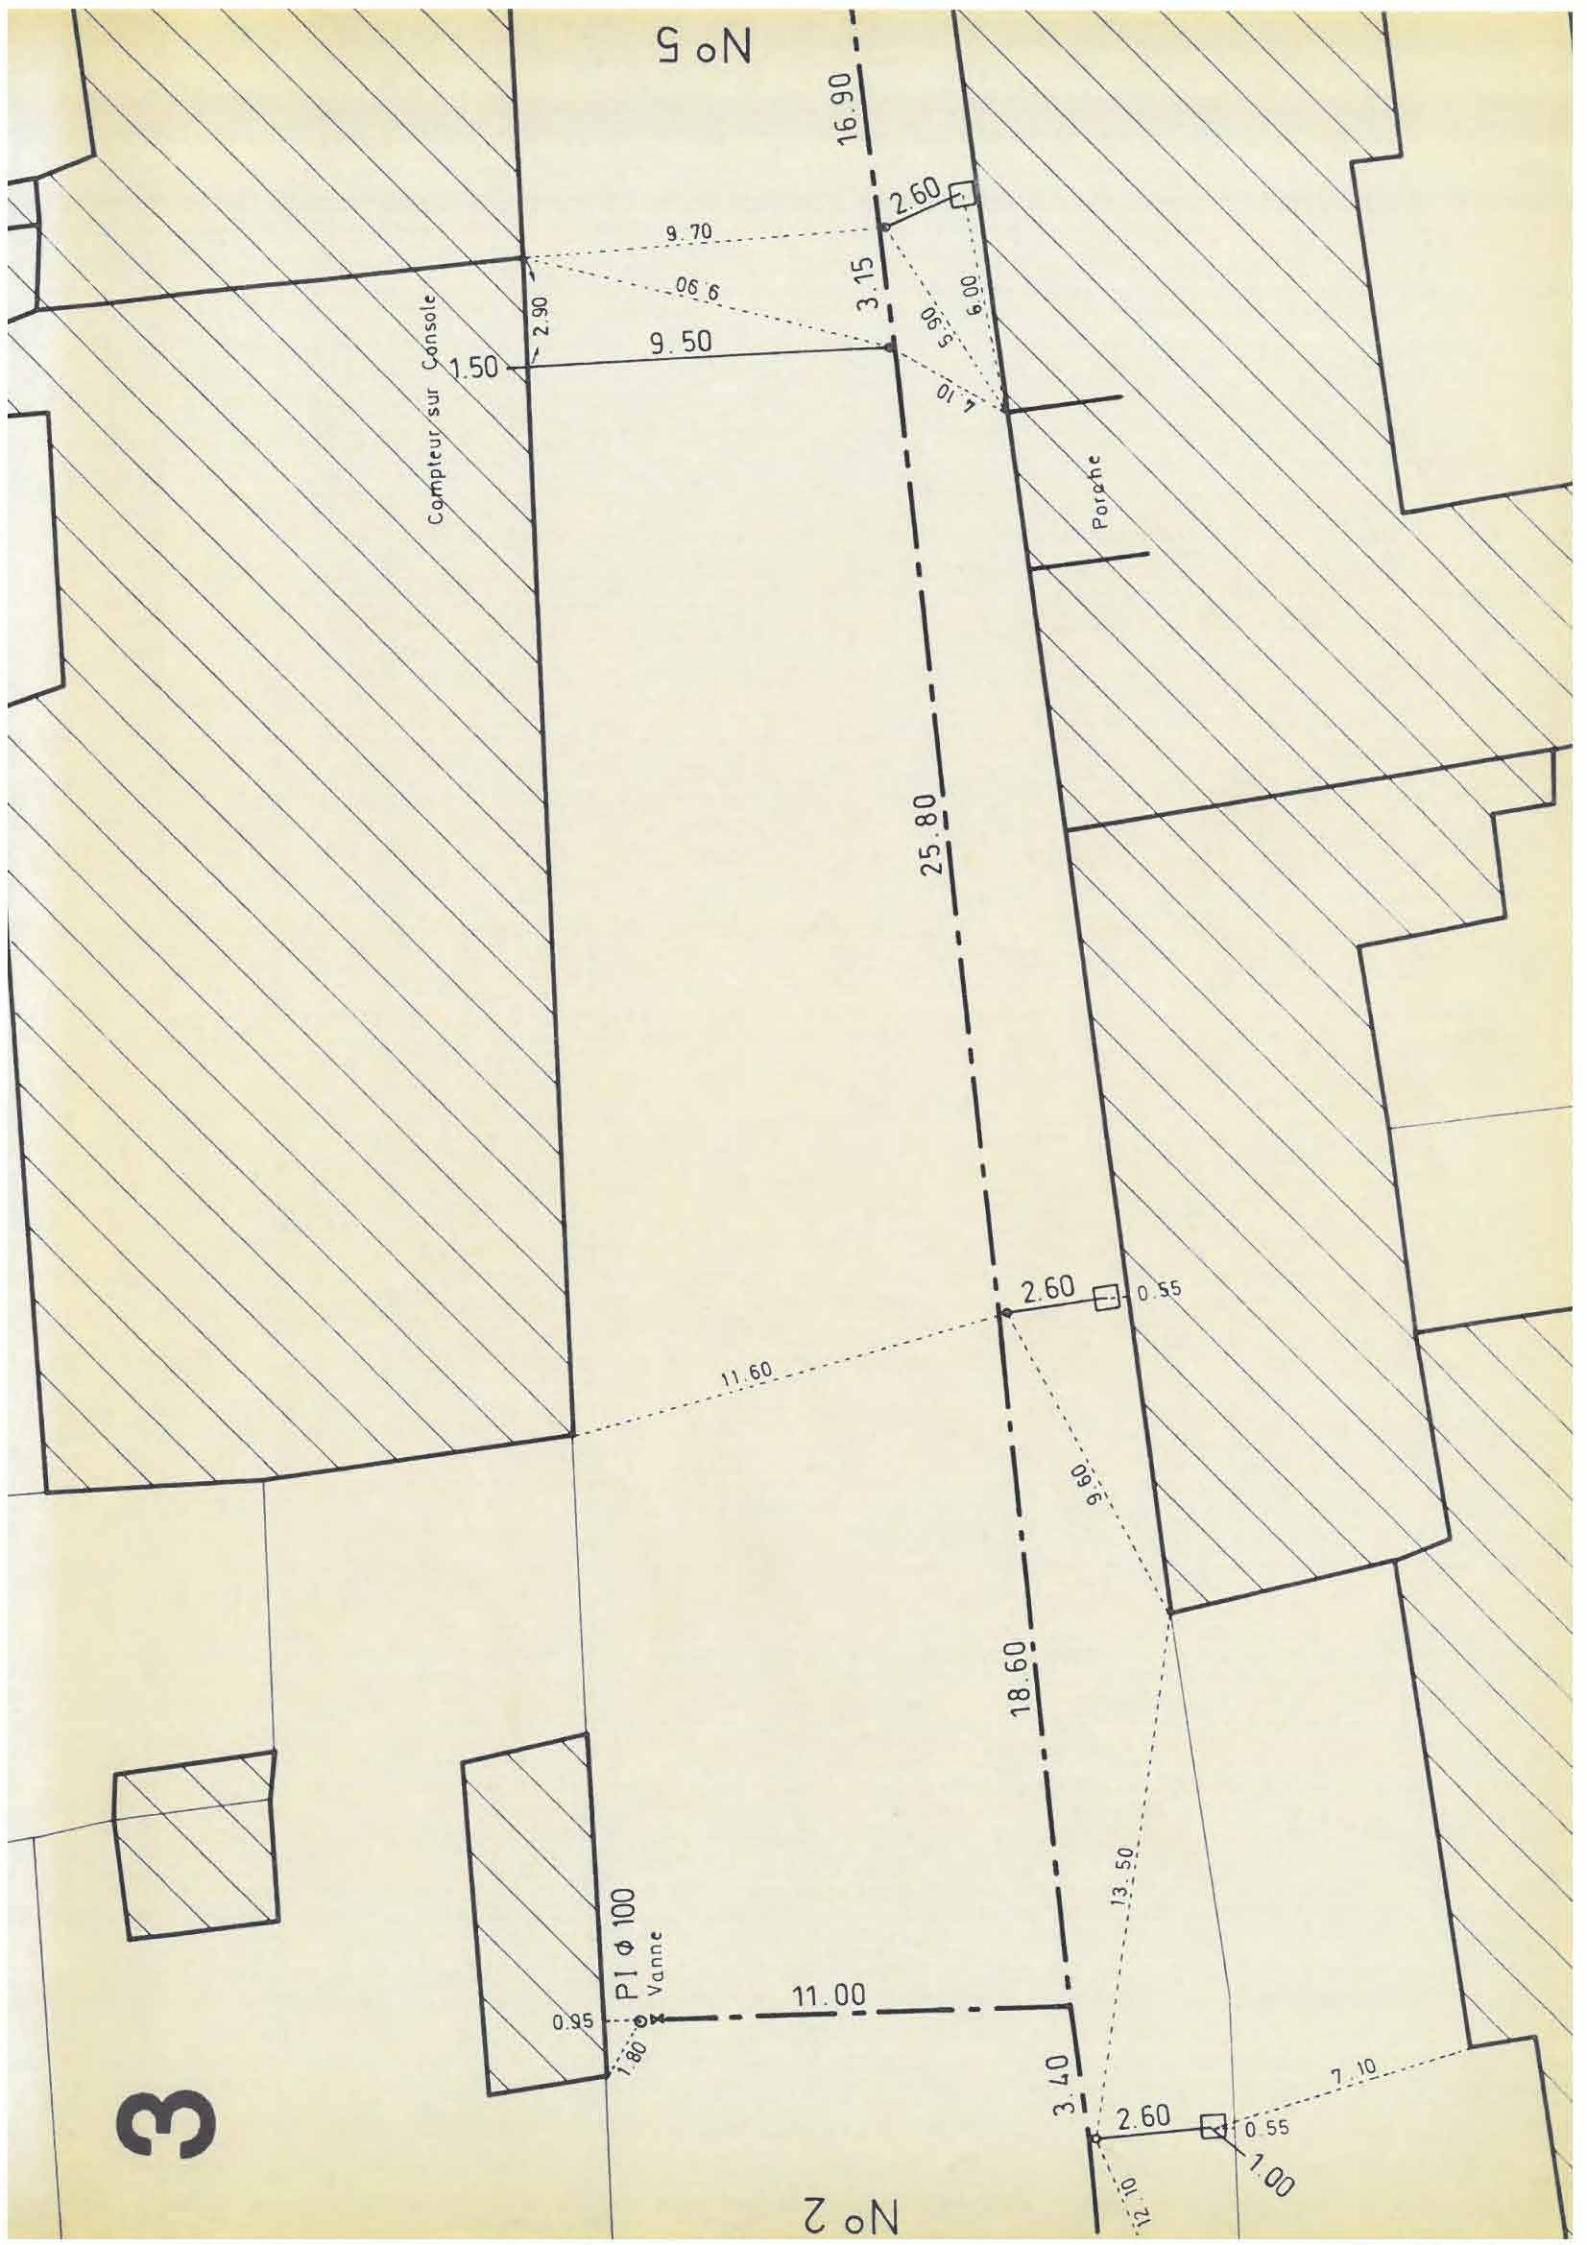


4

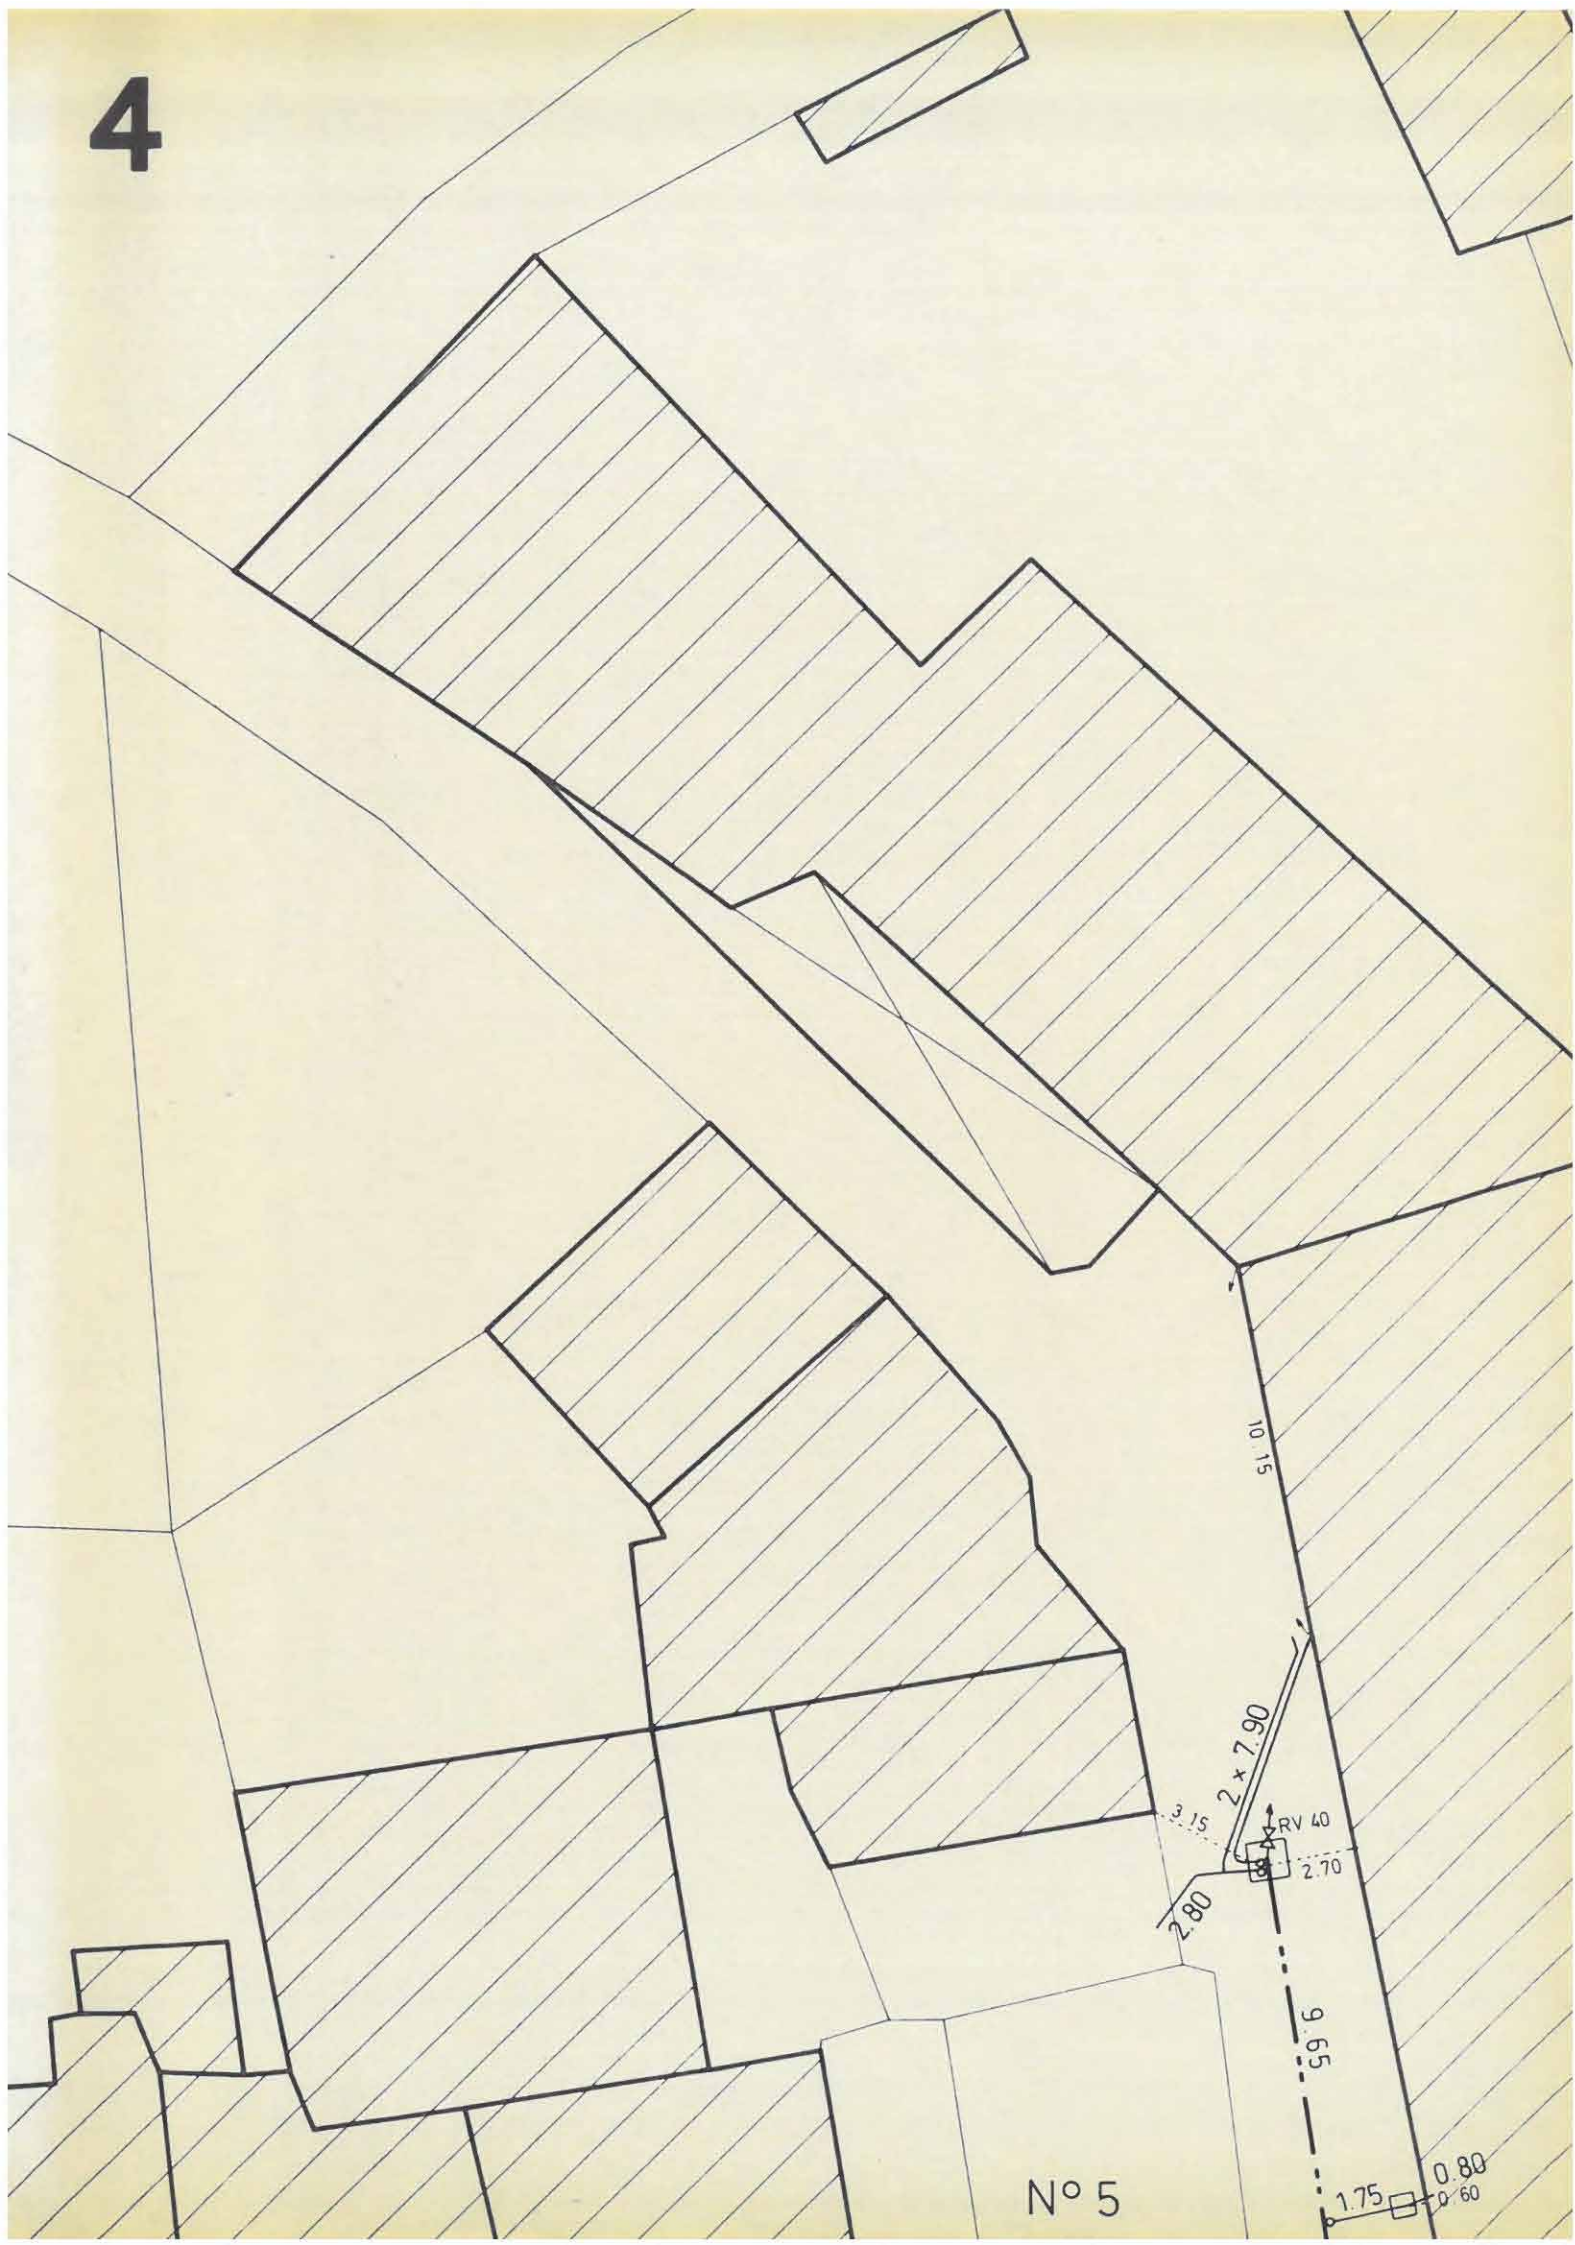


5

90N

N° 4

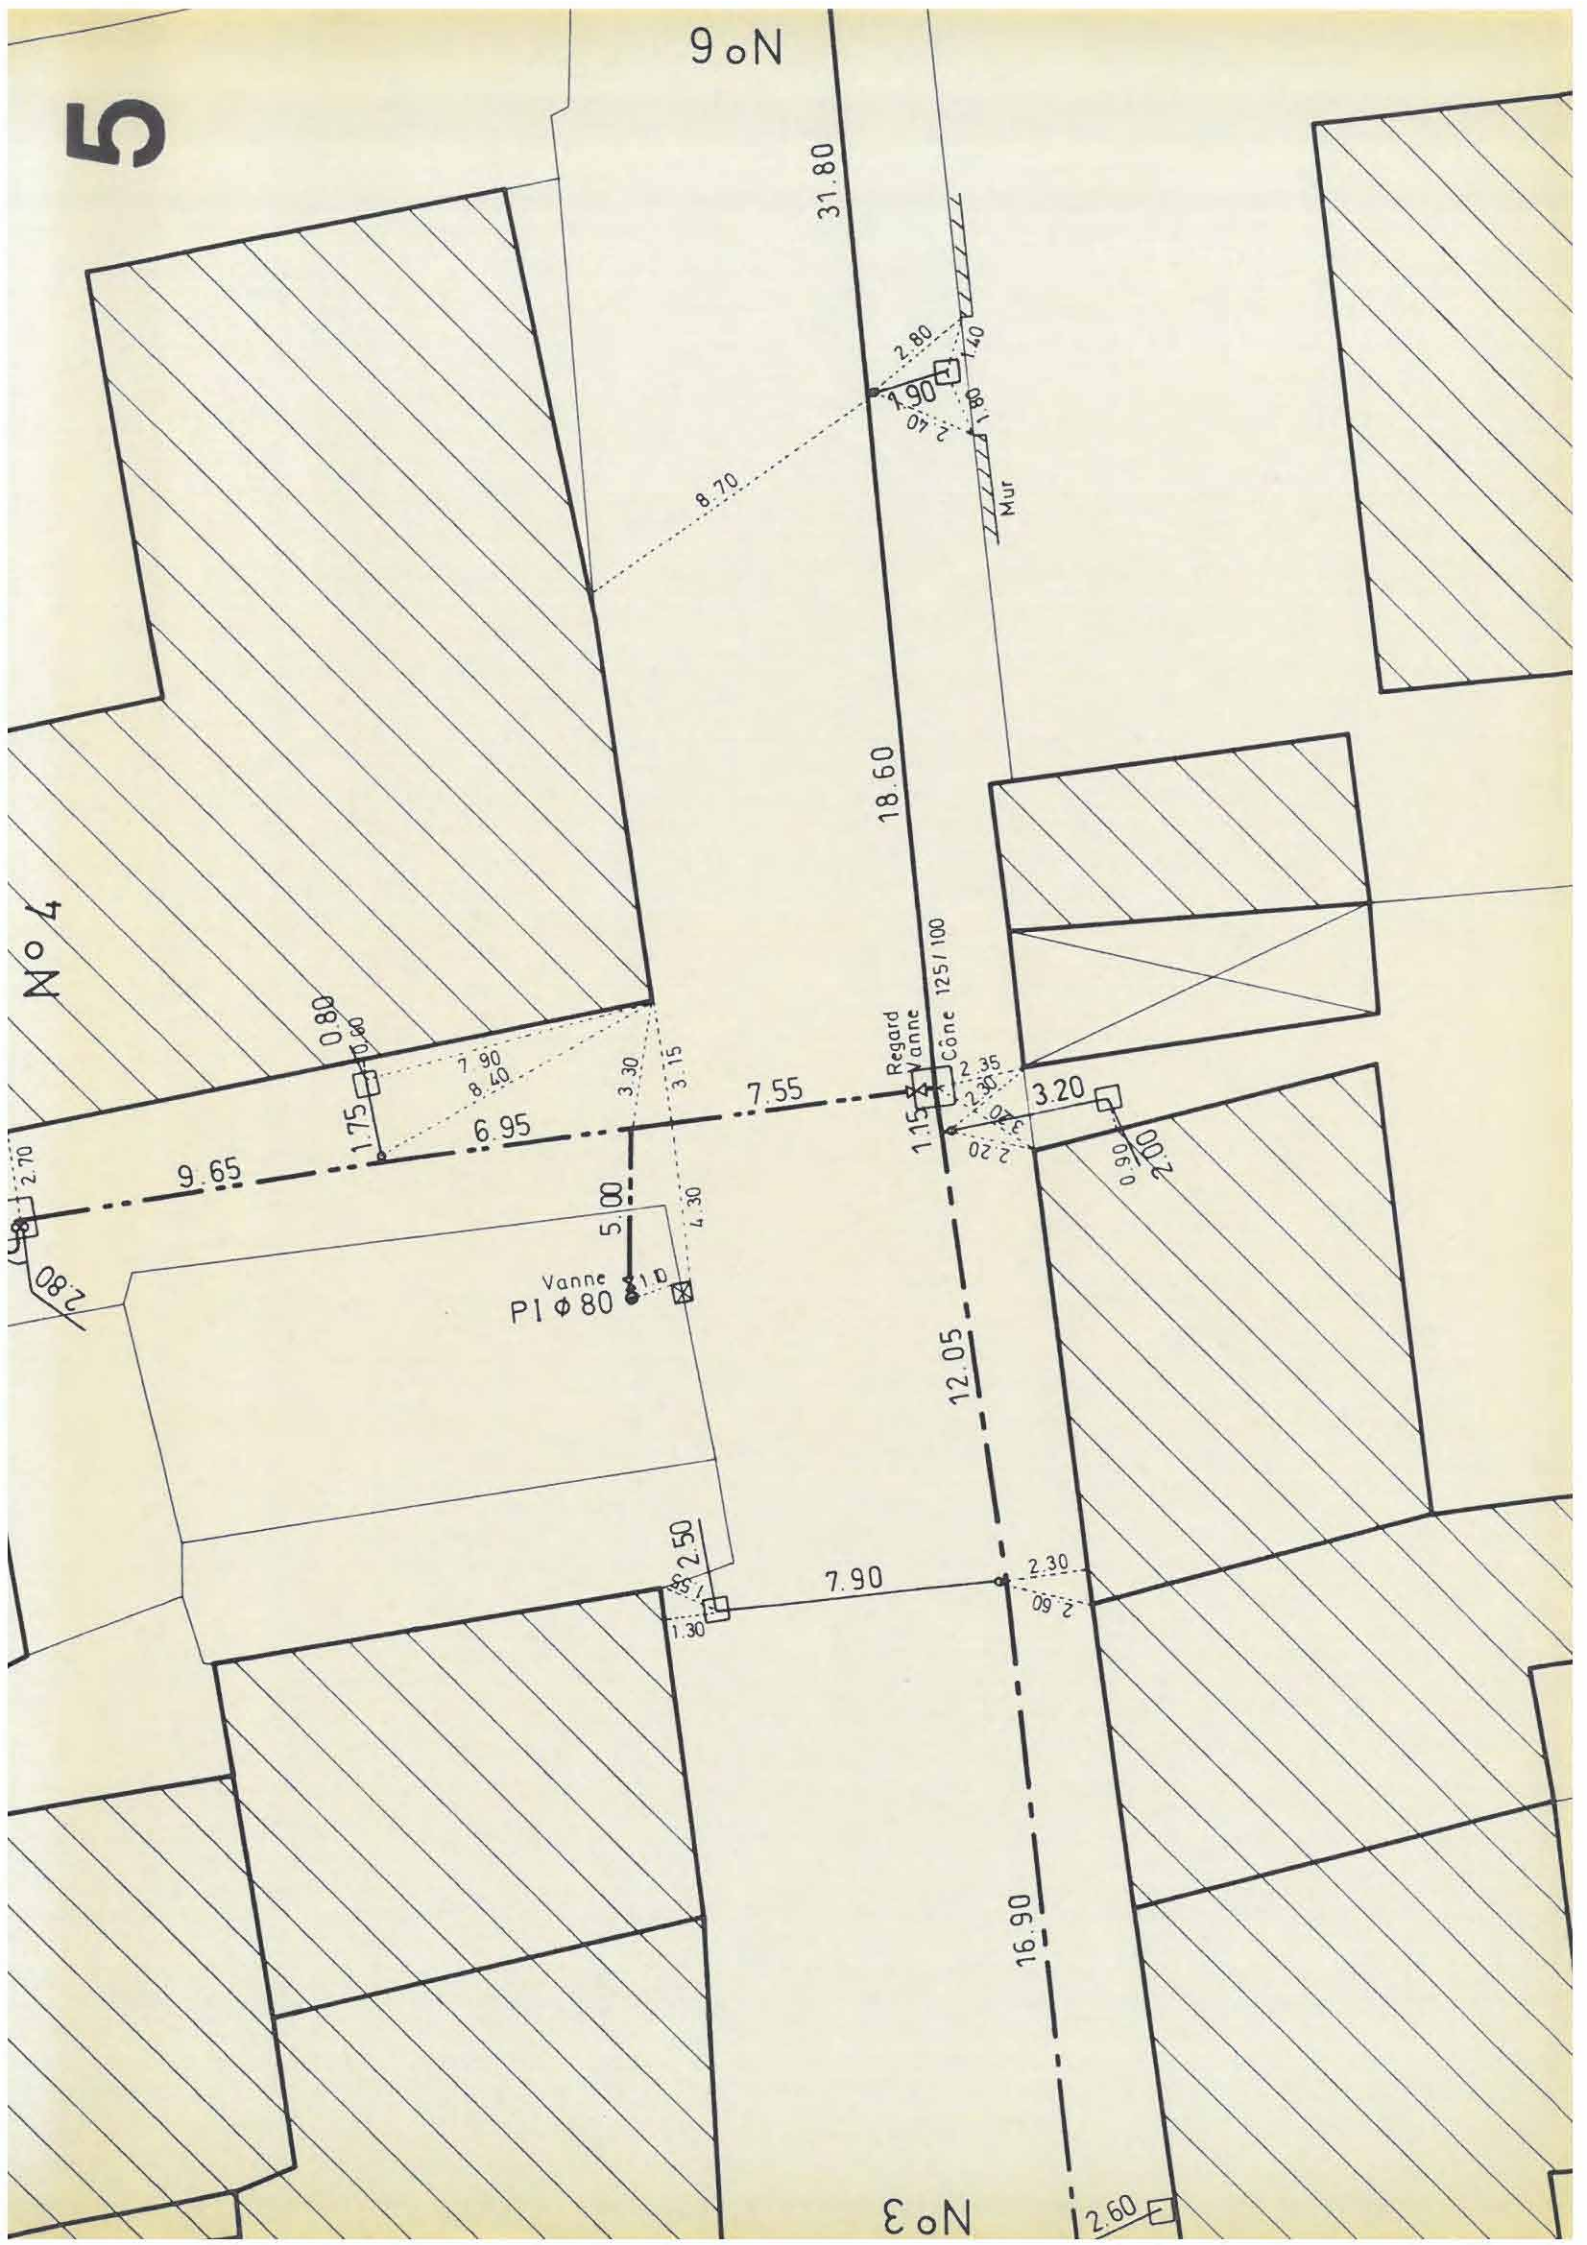

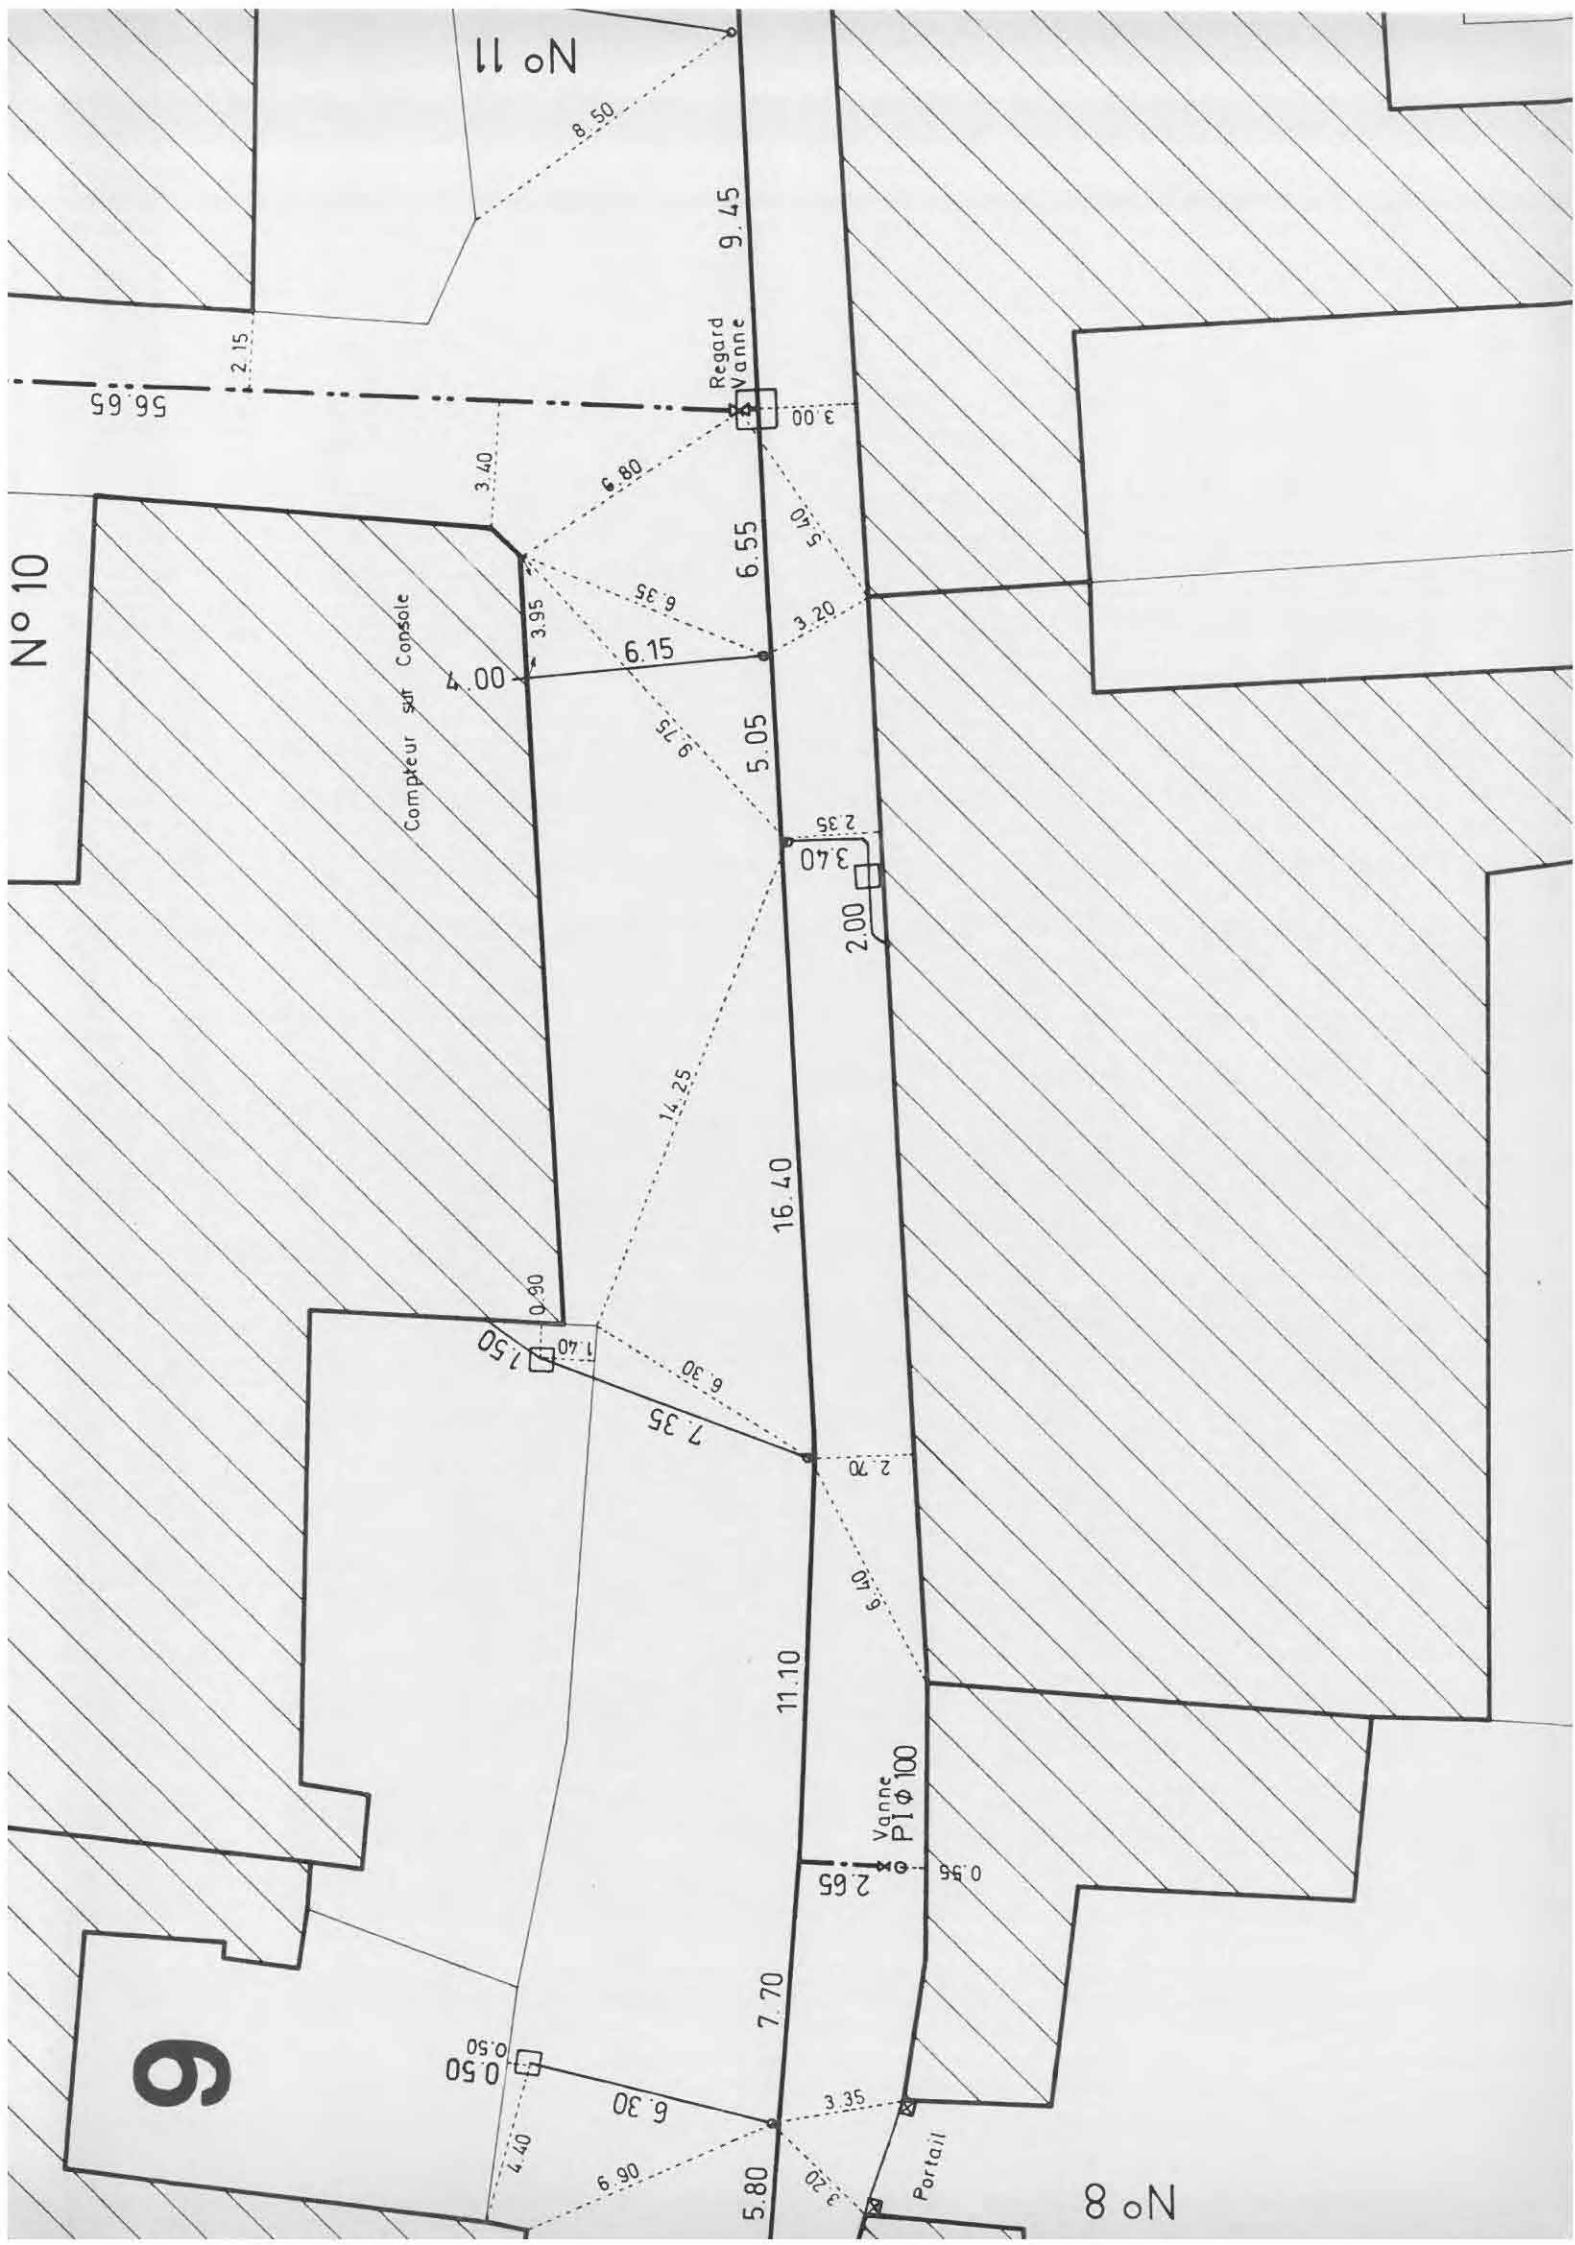

No 8

28.90

3.00

9.20

11.30

7.75

2.85

3.15

3.00

10.75

1.00

2.60

3.05

5.90

8.80

3.45

4.15

8.10

2.85

7.30

27.70

No 6

7

Fontaine ARC

P1 Ø 100 Yanne

Ø 110

1.65

2.80


2.50

0.60

1.90

0.80

Mur

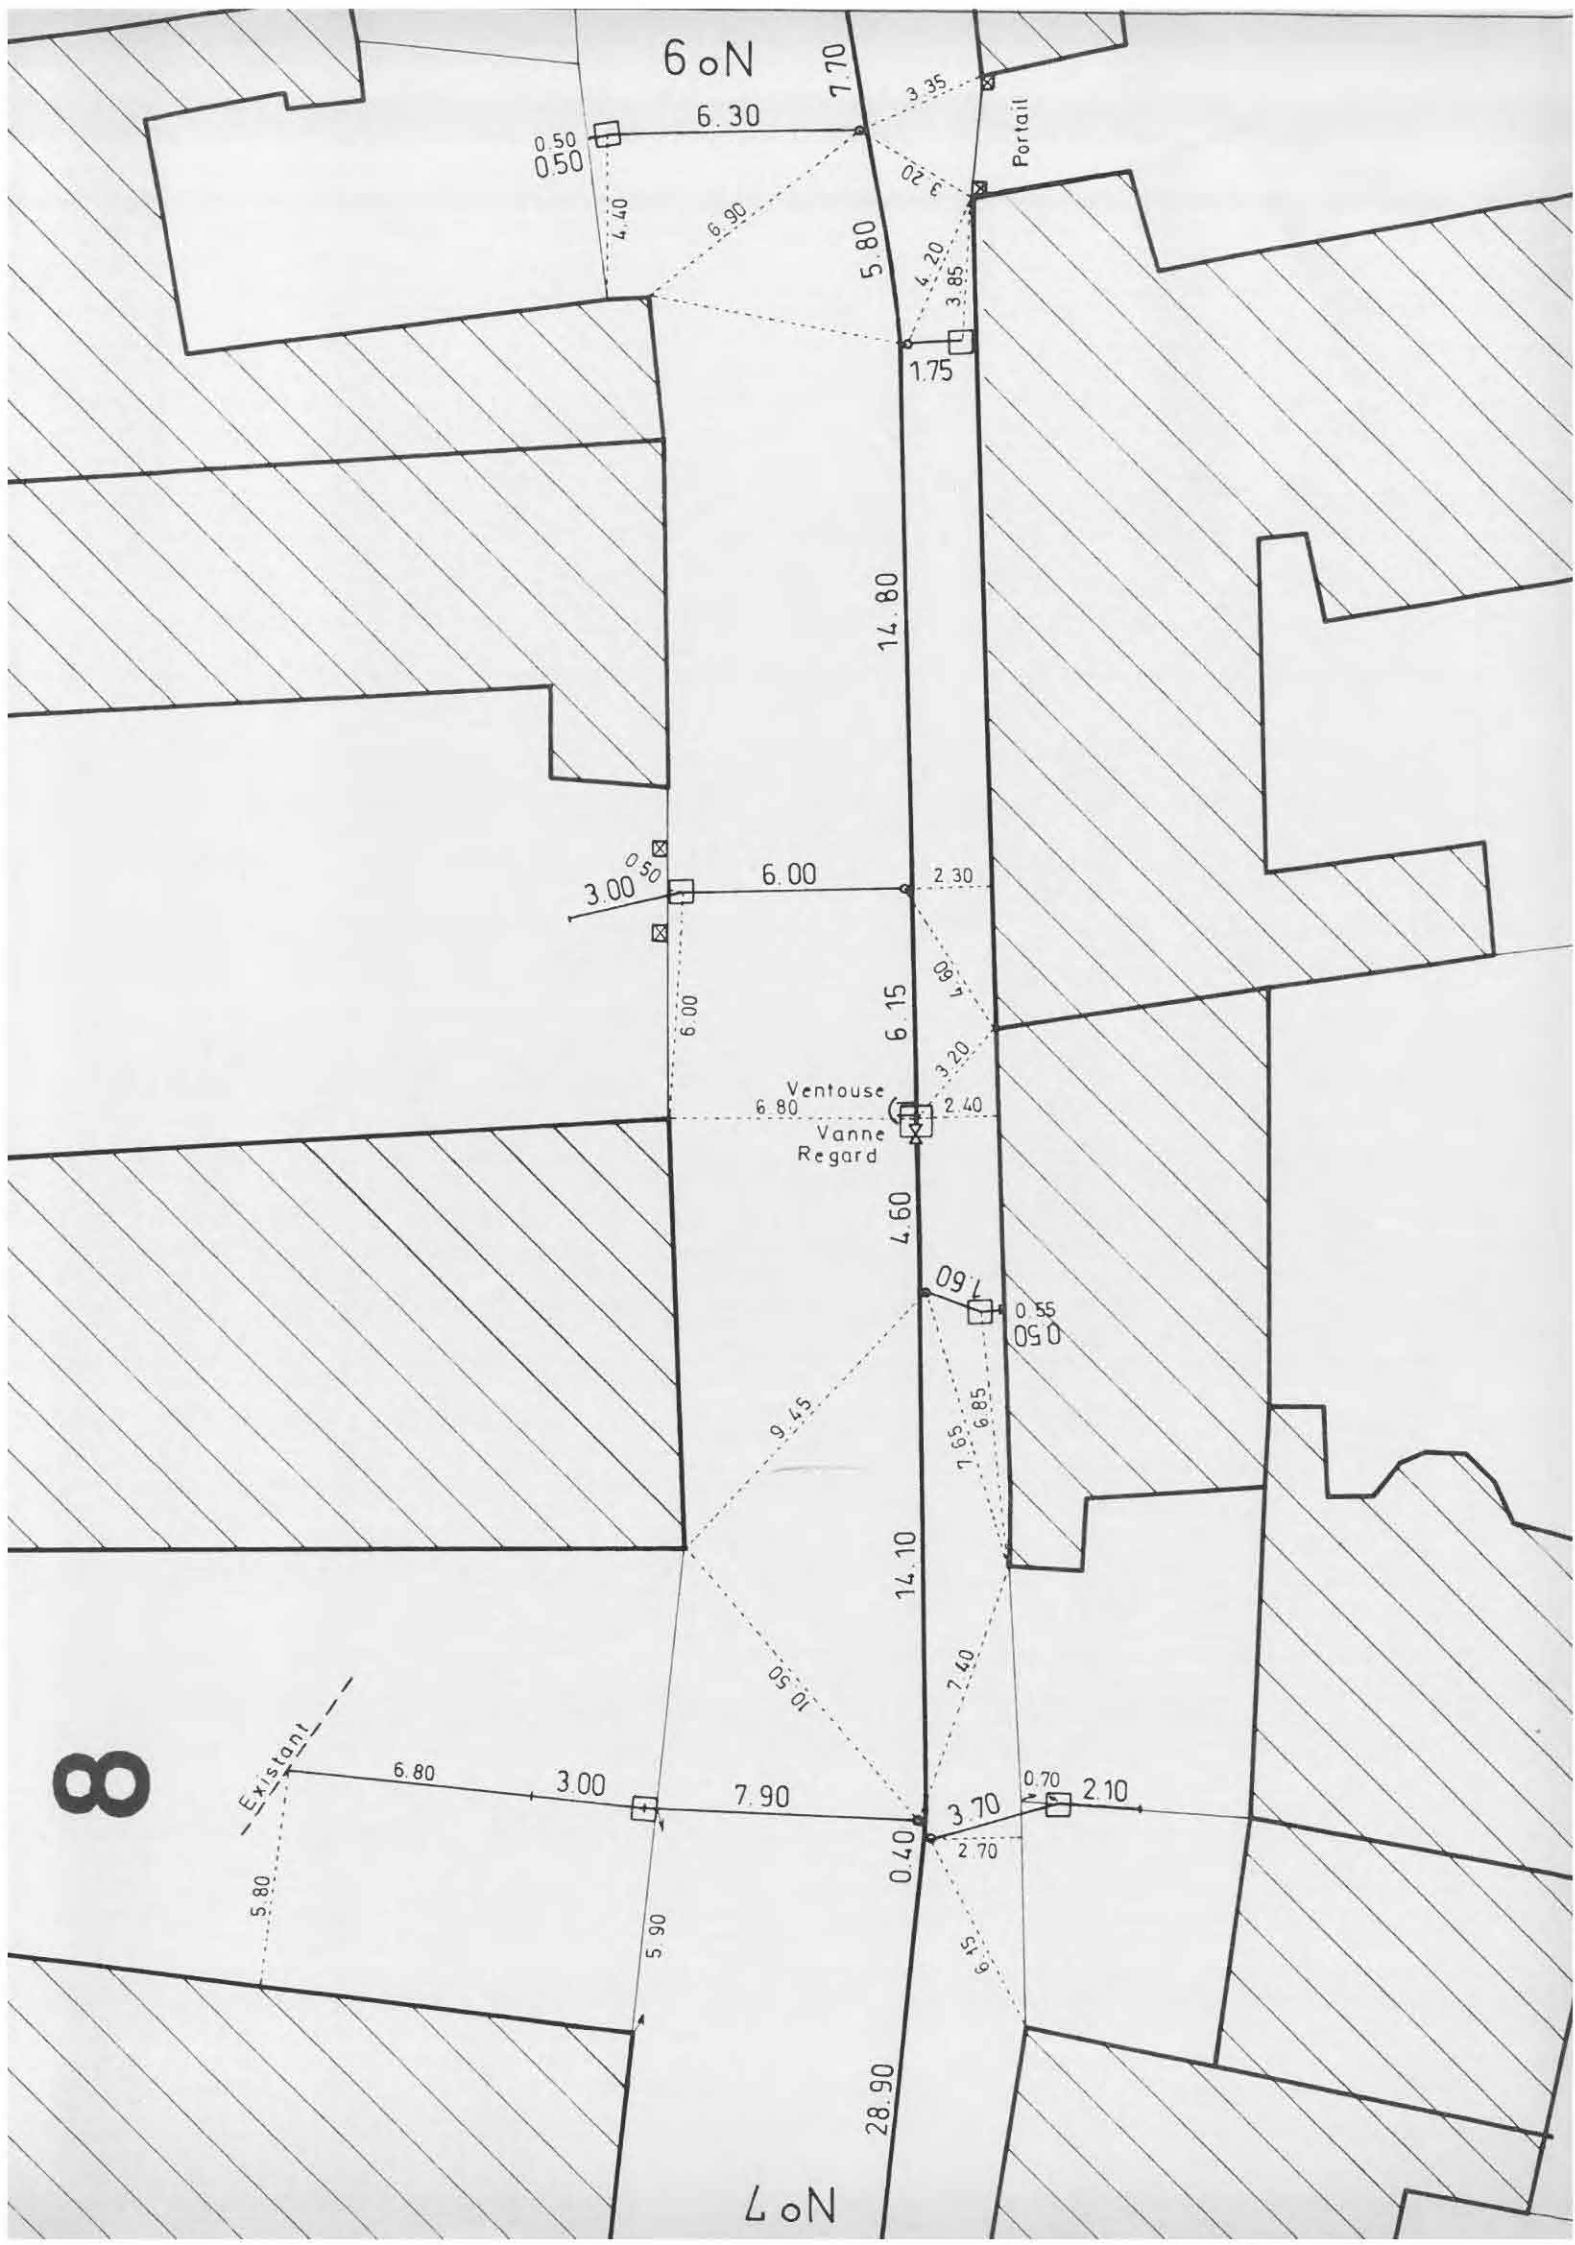


6

Fontaine

Poteau

No 7

No 5

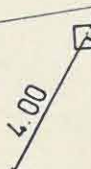

4.00

2.50

9.10

7.80

27.70

31.80

2.30

6.10

1.95

5.50

5.40

3.65

1.80

3.60

2.00

3.00

PI Ø 65 Existant

Canalisation
Existante Ø 60
Raccordement

1.20
Cote 80/60
Cote 1/16
Vanne

3.80
2.90
2.25
1.20

3.30
3.30
1.10
1.00

Cote 1/16

1.75

1.00

56.65

1.30

Nº 9

12

Statue
Fontaine

Regard Existant

N° 11

10.30

8.25

6.45

9.80

3.00

Vanne
Regard

1.00
0.55
7.00
6.40
3.25

11.30

06.11

4.90

5.80

3.00

5.50

8.00

11.75

6.00

7.55

12.60

2.70

3.70

5.30

8.10

5.35

1.00

10.15

4.15

Vanne

Regard

Vanne

60.00

0.60

2.40

3.00

6.60

6.60

6.40

N° 13

N° 30

N° 31

20.80

3.00

Vanne
PI Ø 100

2.00


5.80

3.25

5.10

2.20

0.60

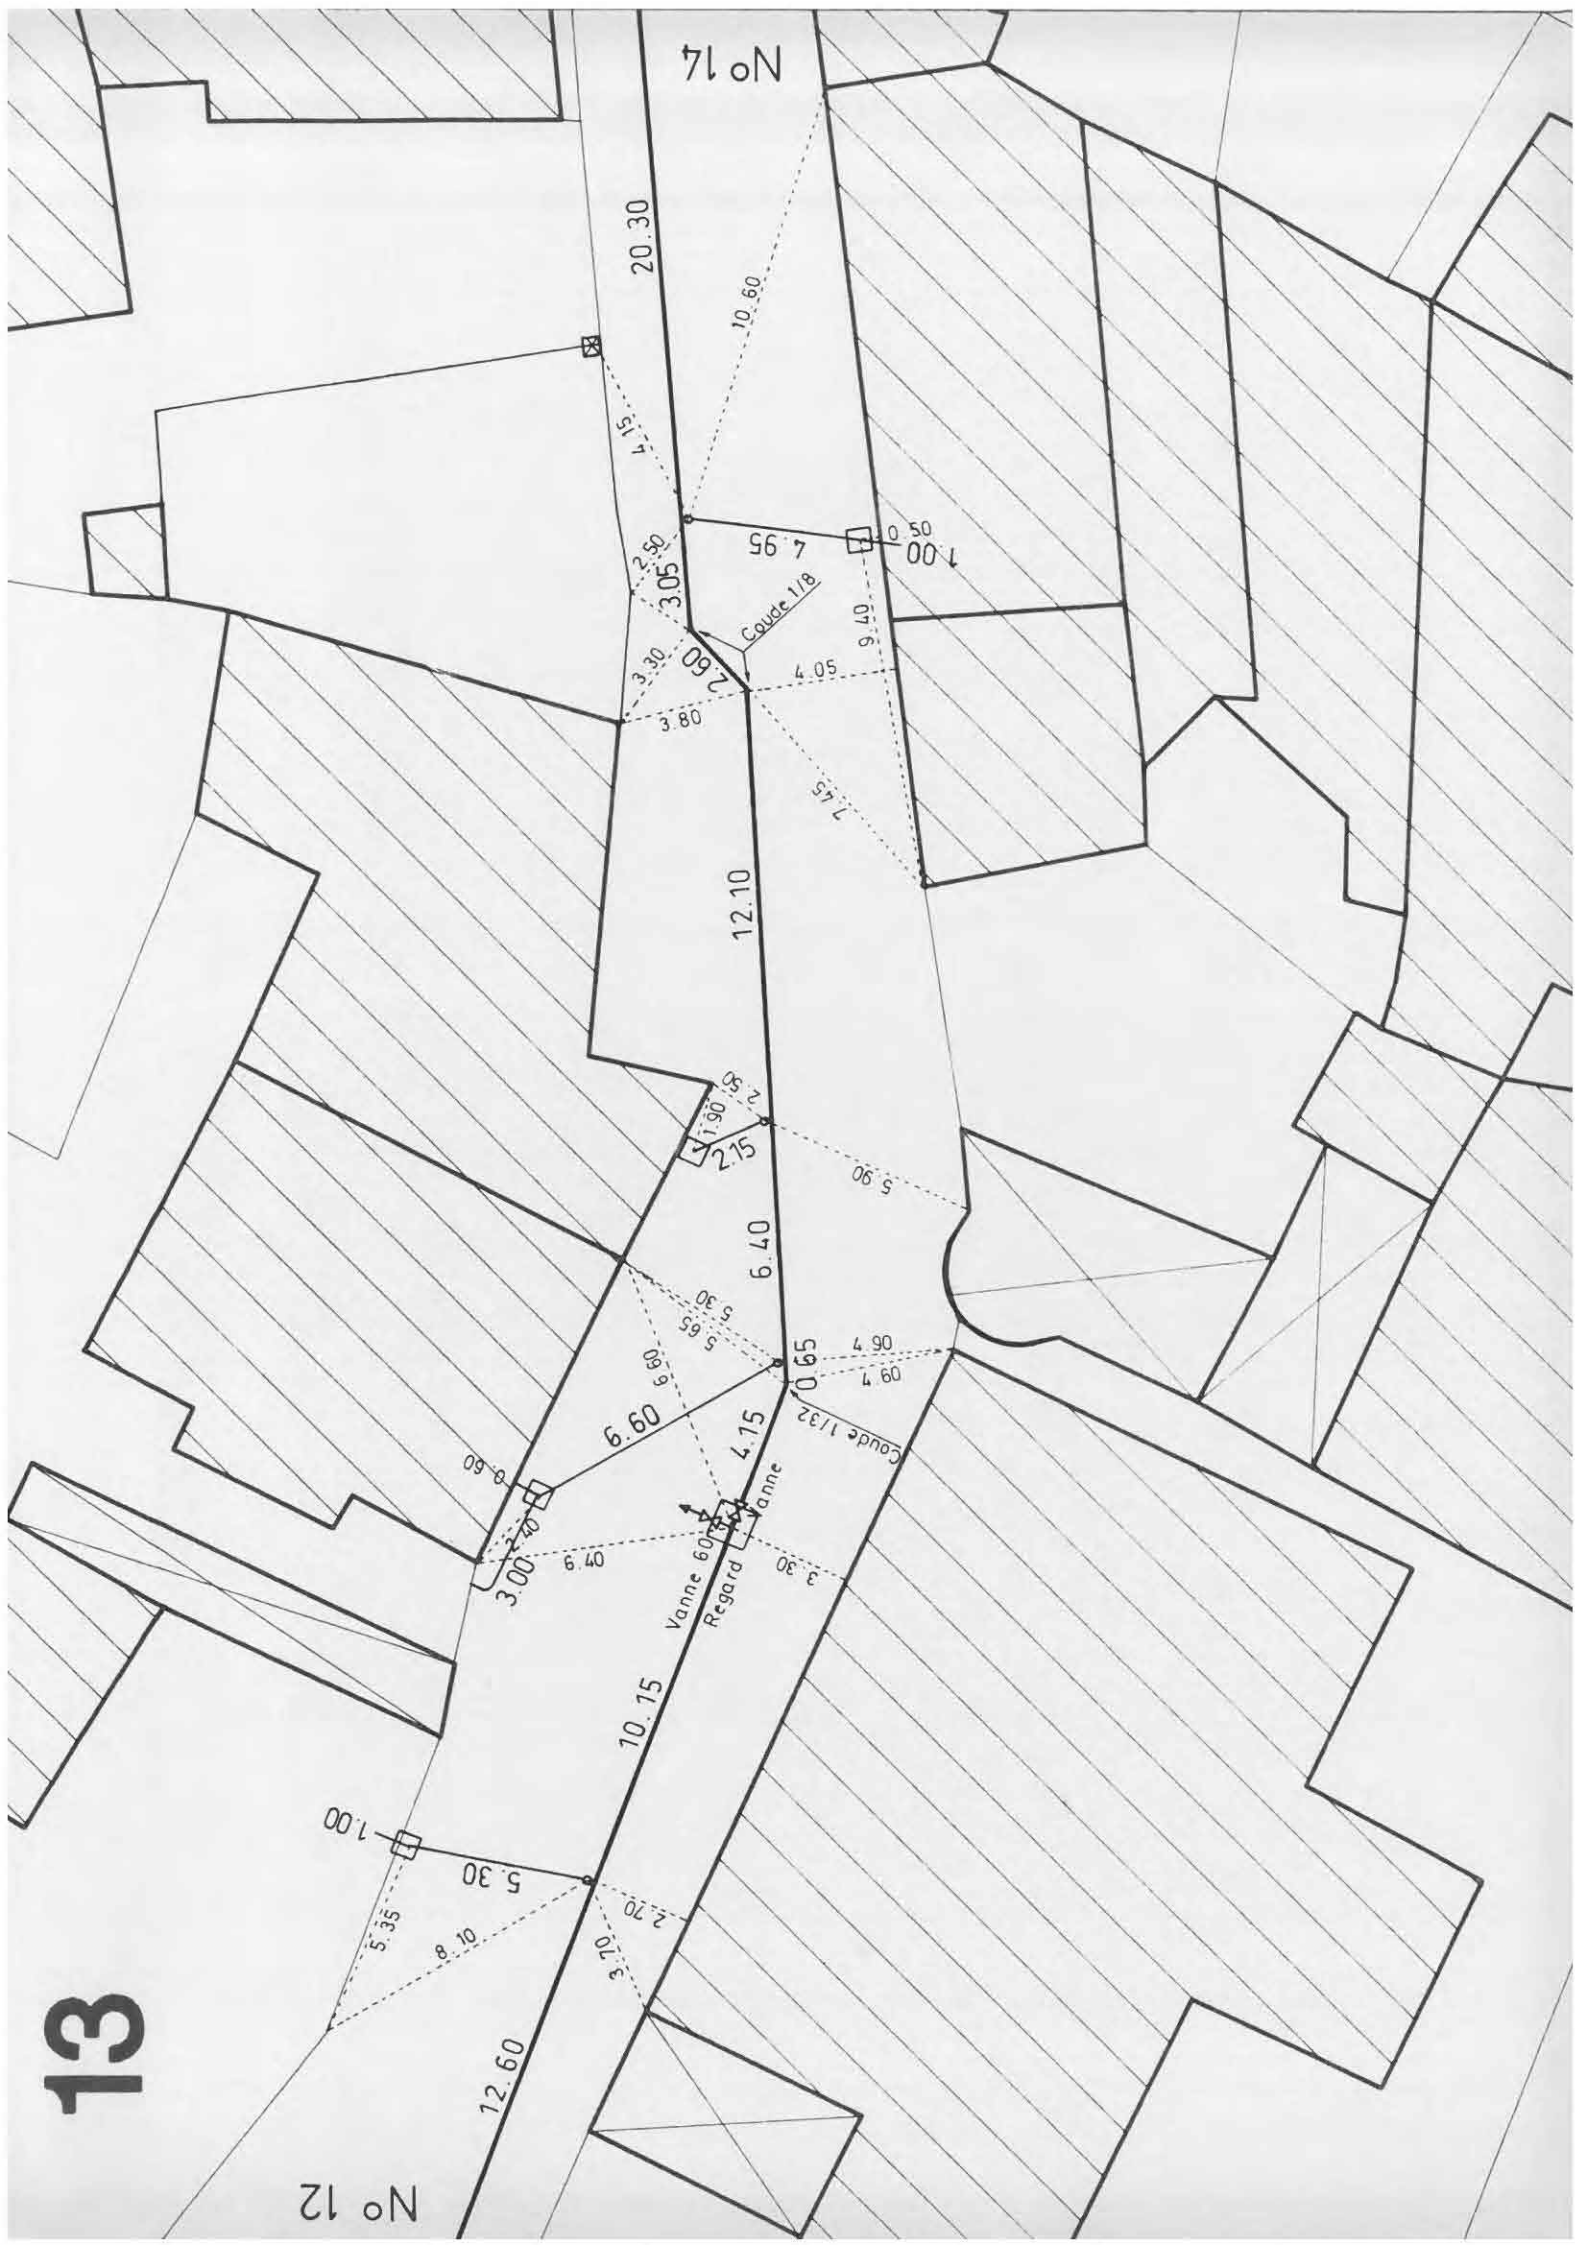



~~91.0N~~

No 17

15

19.15

570v

101

4.15



~~sur console~~


16

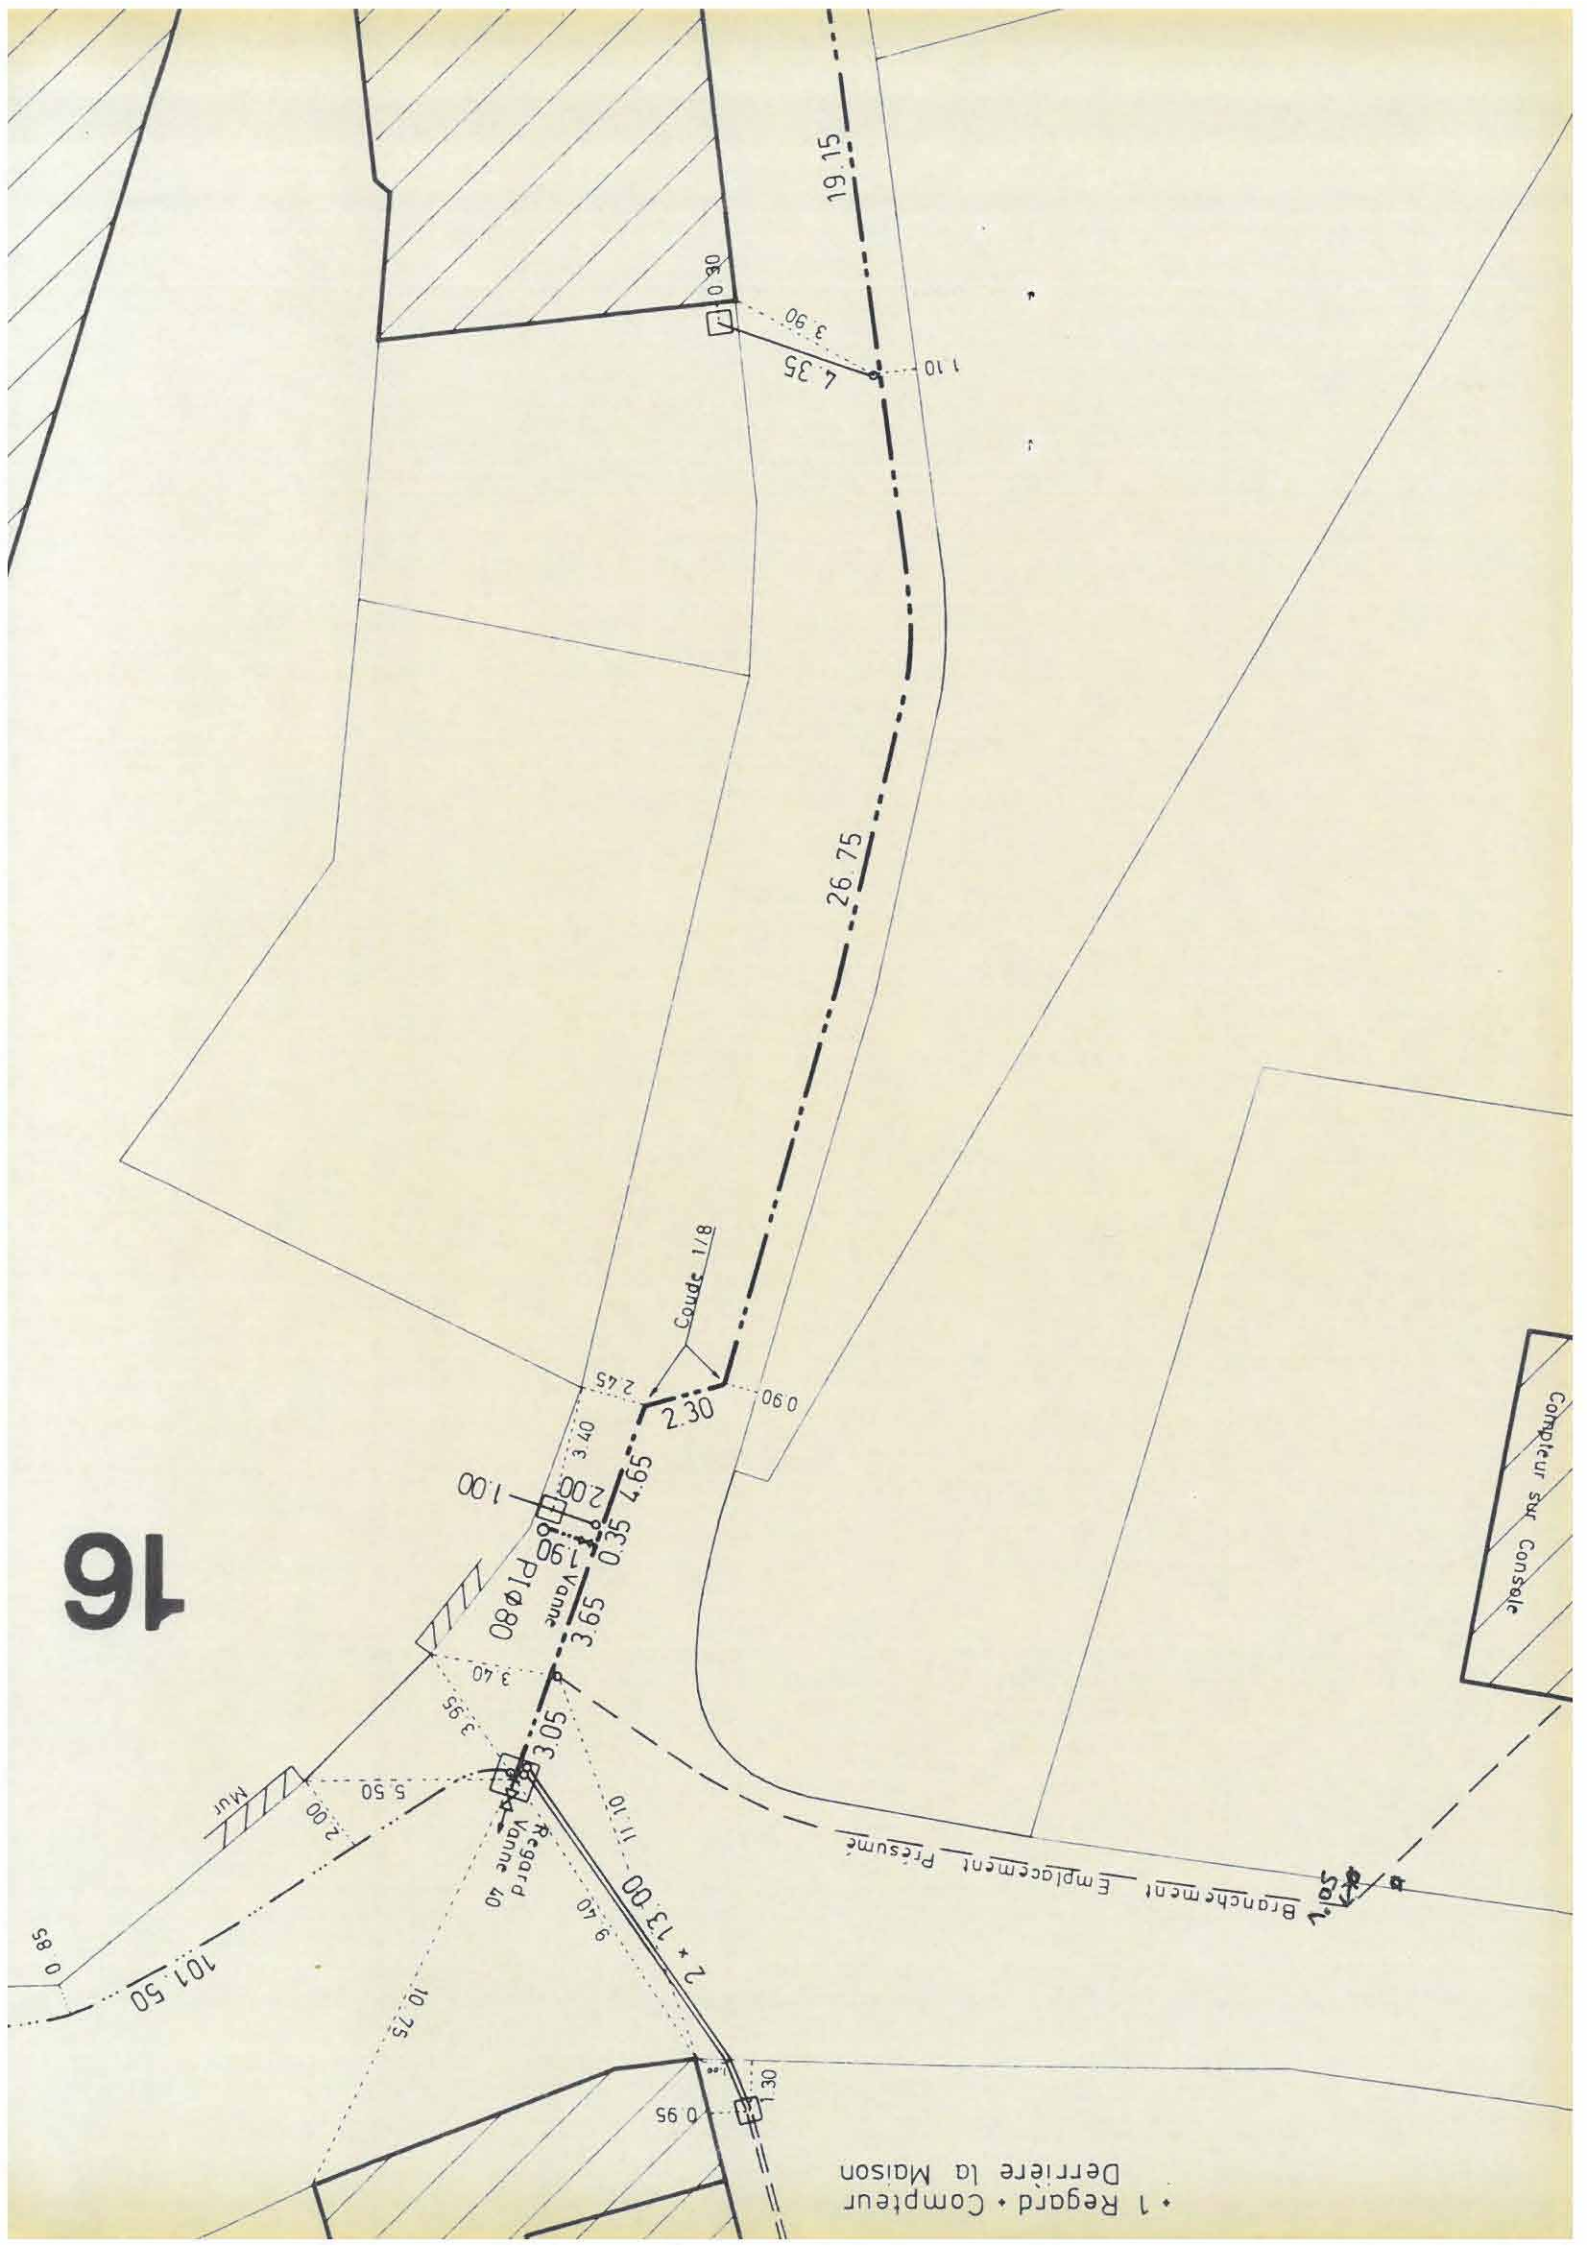

• 1 Regard • Compteur
Derrière la Maison

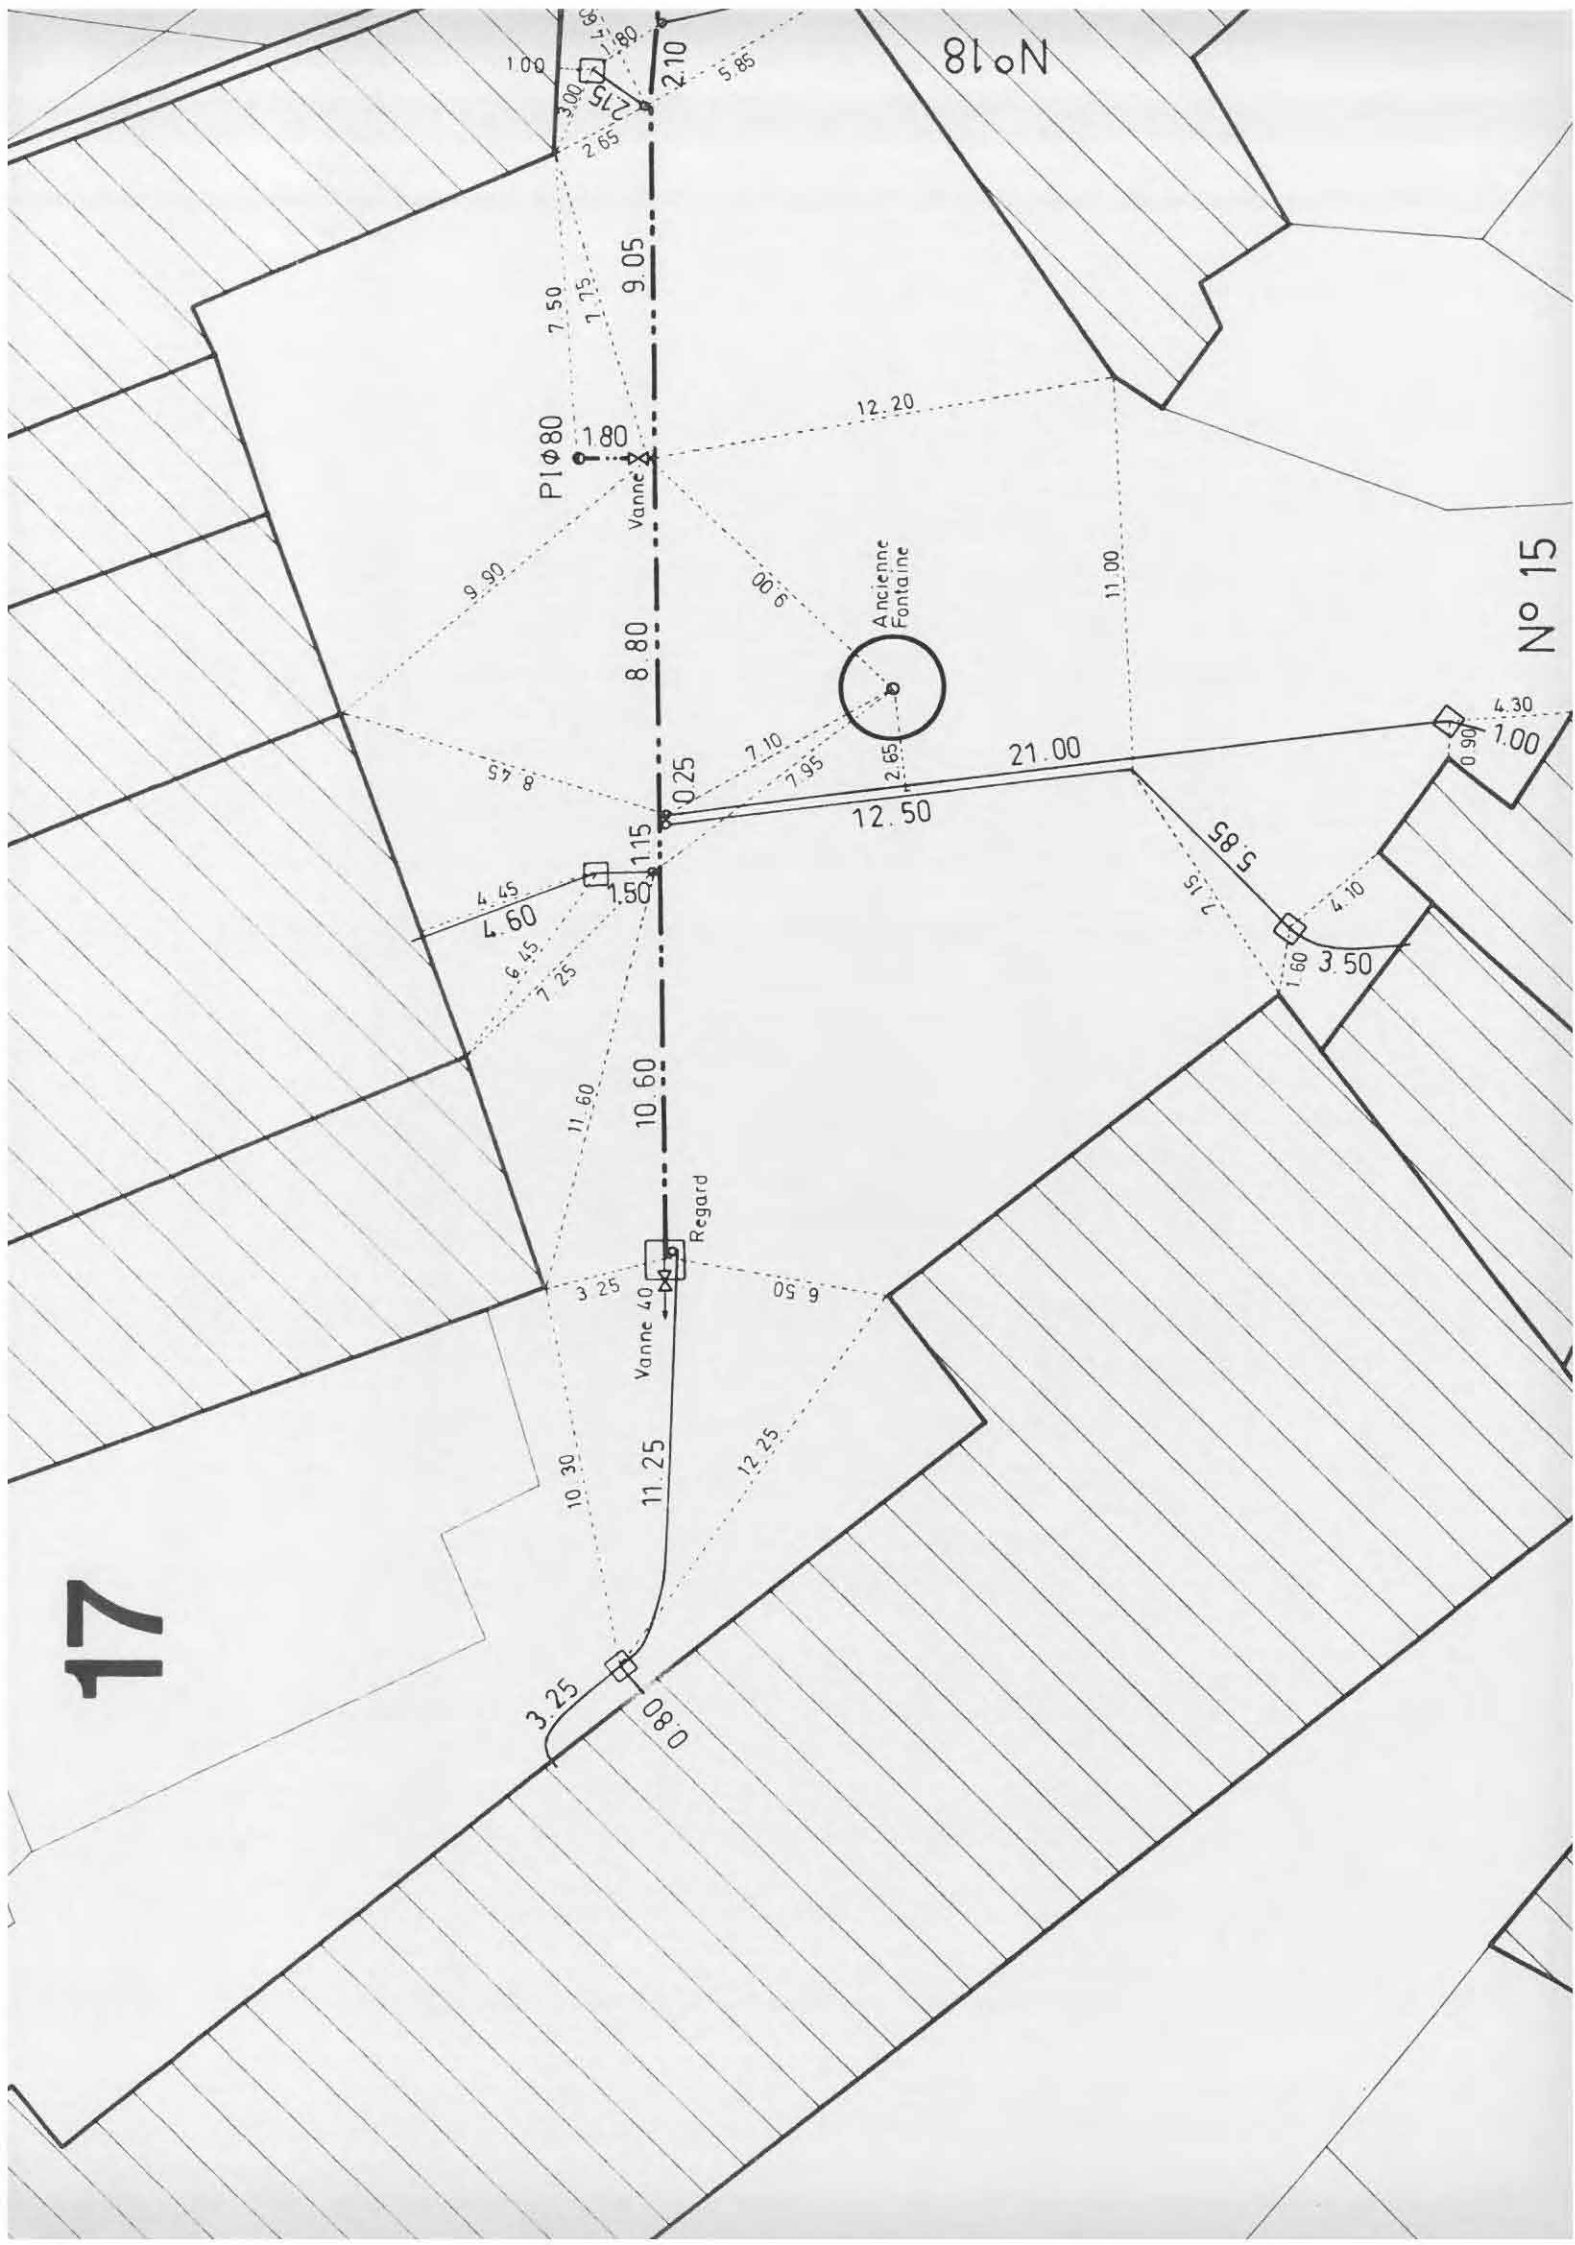

N° 20

3.60

Rue de la Fontaine

1.00

Coude 1/32

37.60

2.80

3.75

1.90

3.40

11.60

11.50

1.00

0.50

0.75

2.10

58.5

3.35

1.60

0.80

2.50

2.65

3.00

7.50

1.75

9.05

PI Ø 80

08.1

Vaane

N° 17

12.20

18



21

N° 22

N° 23

Rue de la
Pavillon

21.80

Coude 1/16

0.85
3.40
3.95
1.20
0.60
1.65
1.50
5.95
2.015

7.75
3 * 7.50
7.80

1.00
2 * 1.70

2.50
4.10
1.00
2.70
0.87

8.75

6.90
4.90

6.90
1.00
3.55
7.75

10.90

Fontaine
face des
Pavillon

16.00

Cône 125/80
2 Vannes
Regard

10.80
11.30

0.90
0.15
4.55
5.20

9.80
2.10

Coude 1/16

P1 Ø 100
5.65
Vanne

N° 20

N° 18

Fontaine

37.60
3.60

4.35
1.50
2.75
1.70
4.15

6.45
7.15
8.00
6.15


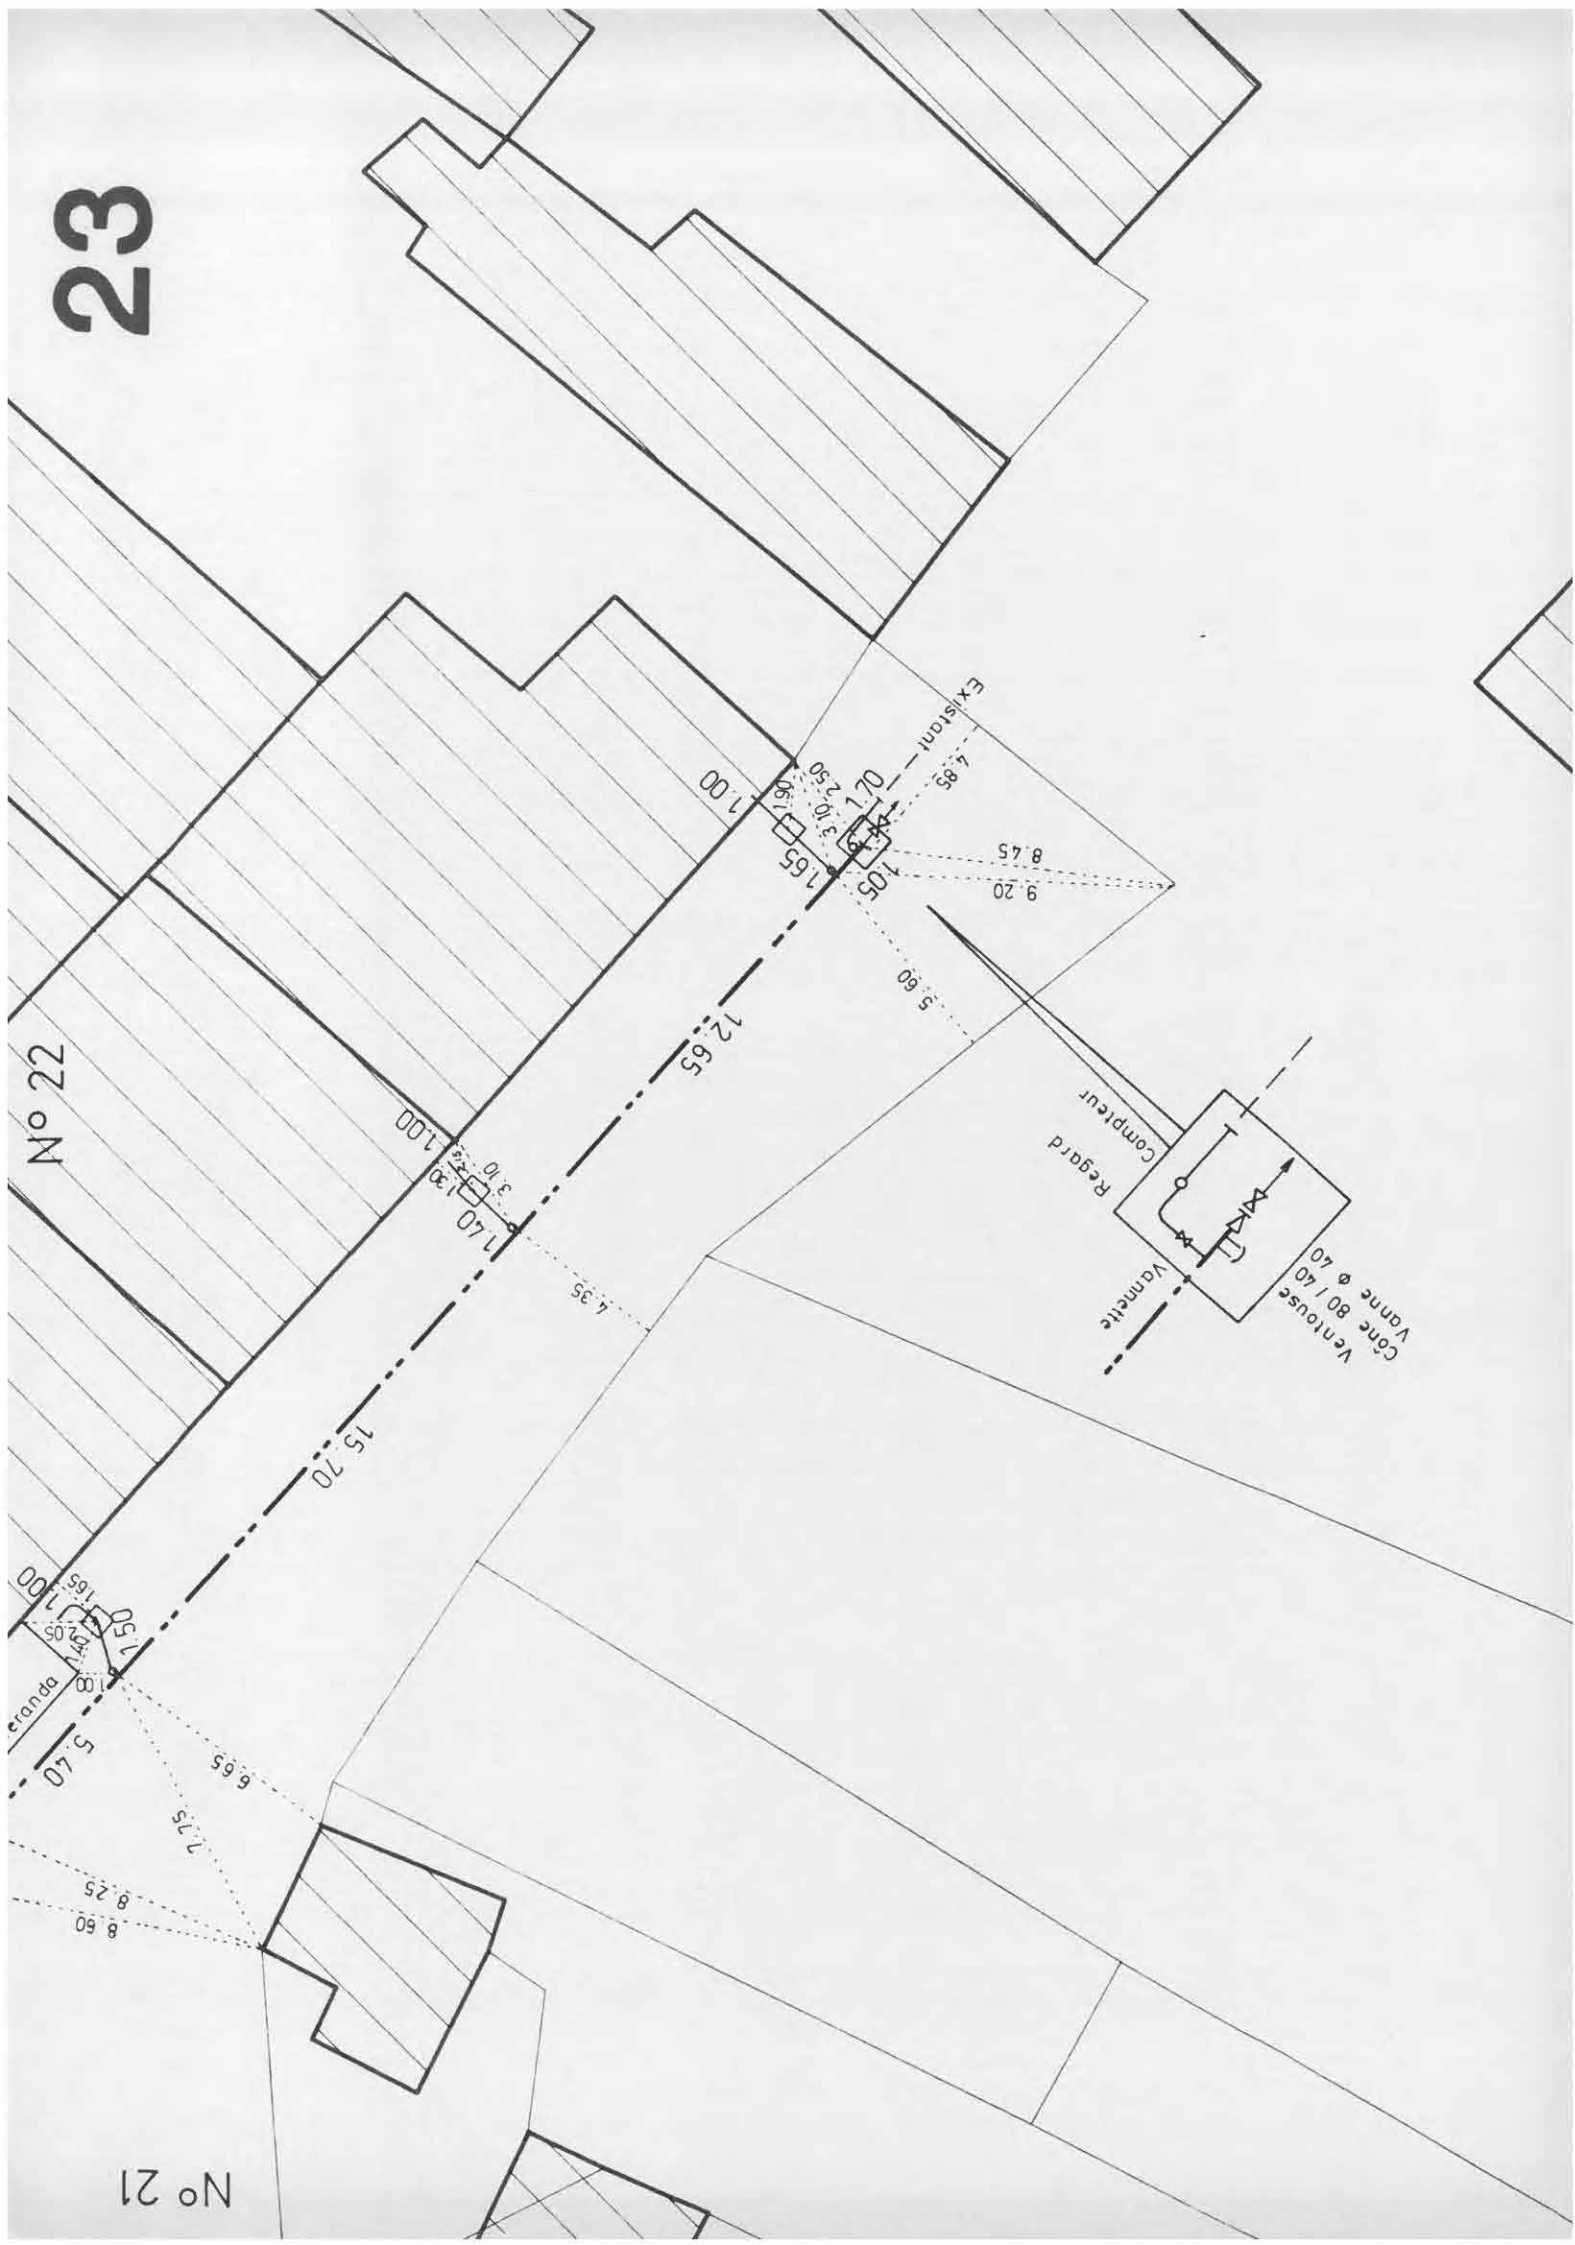
№25


№20

24

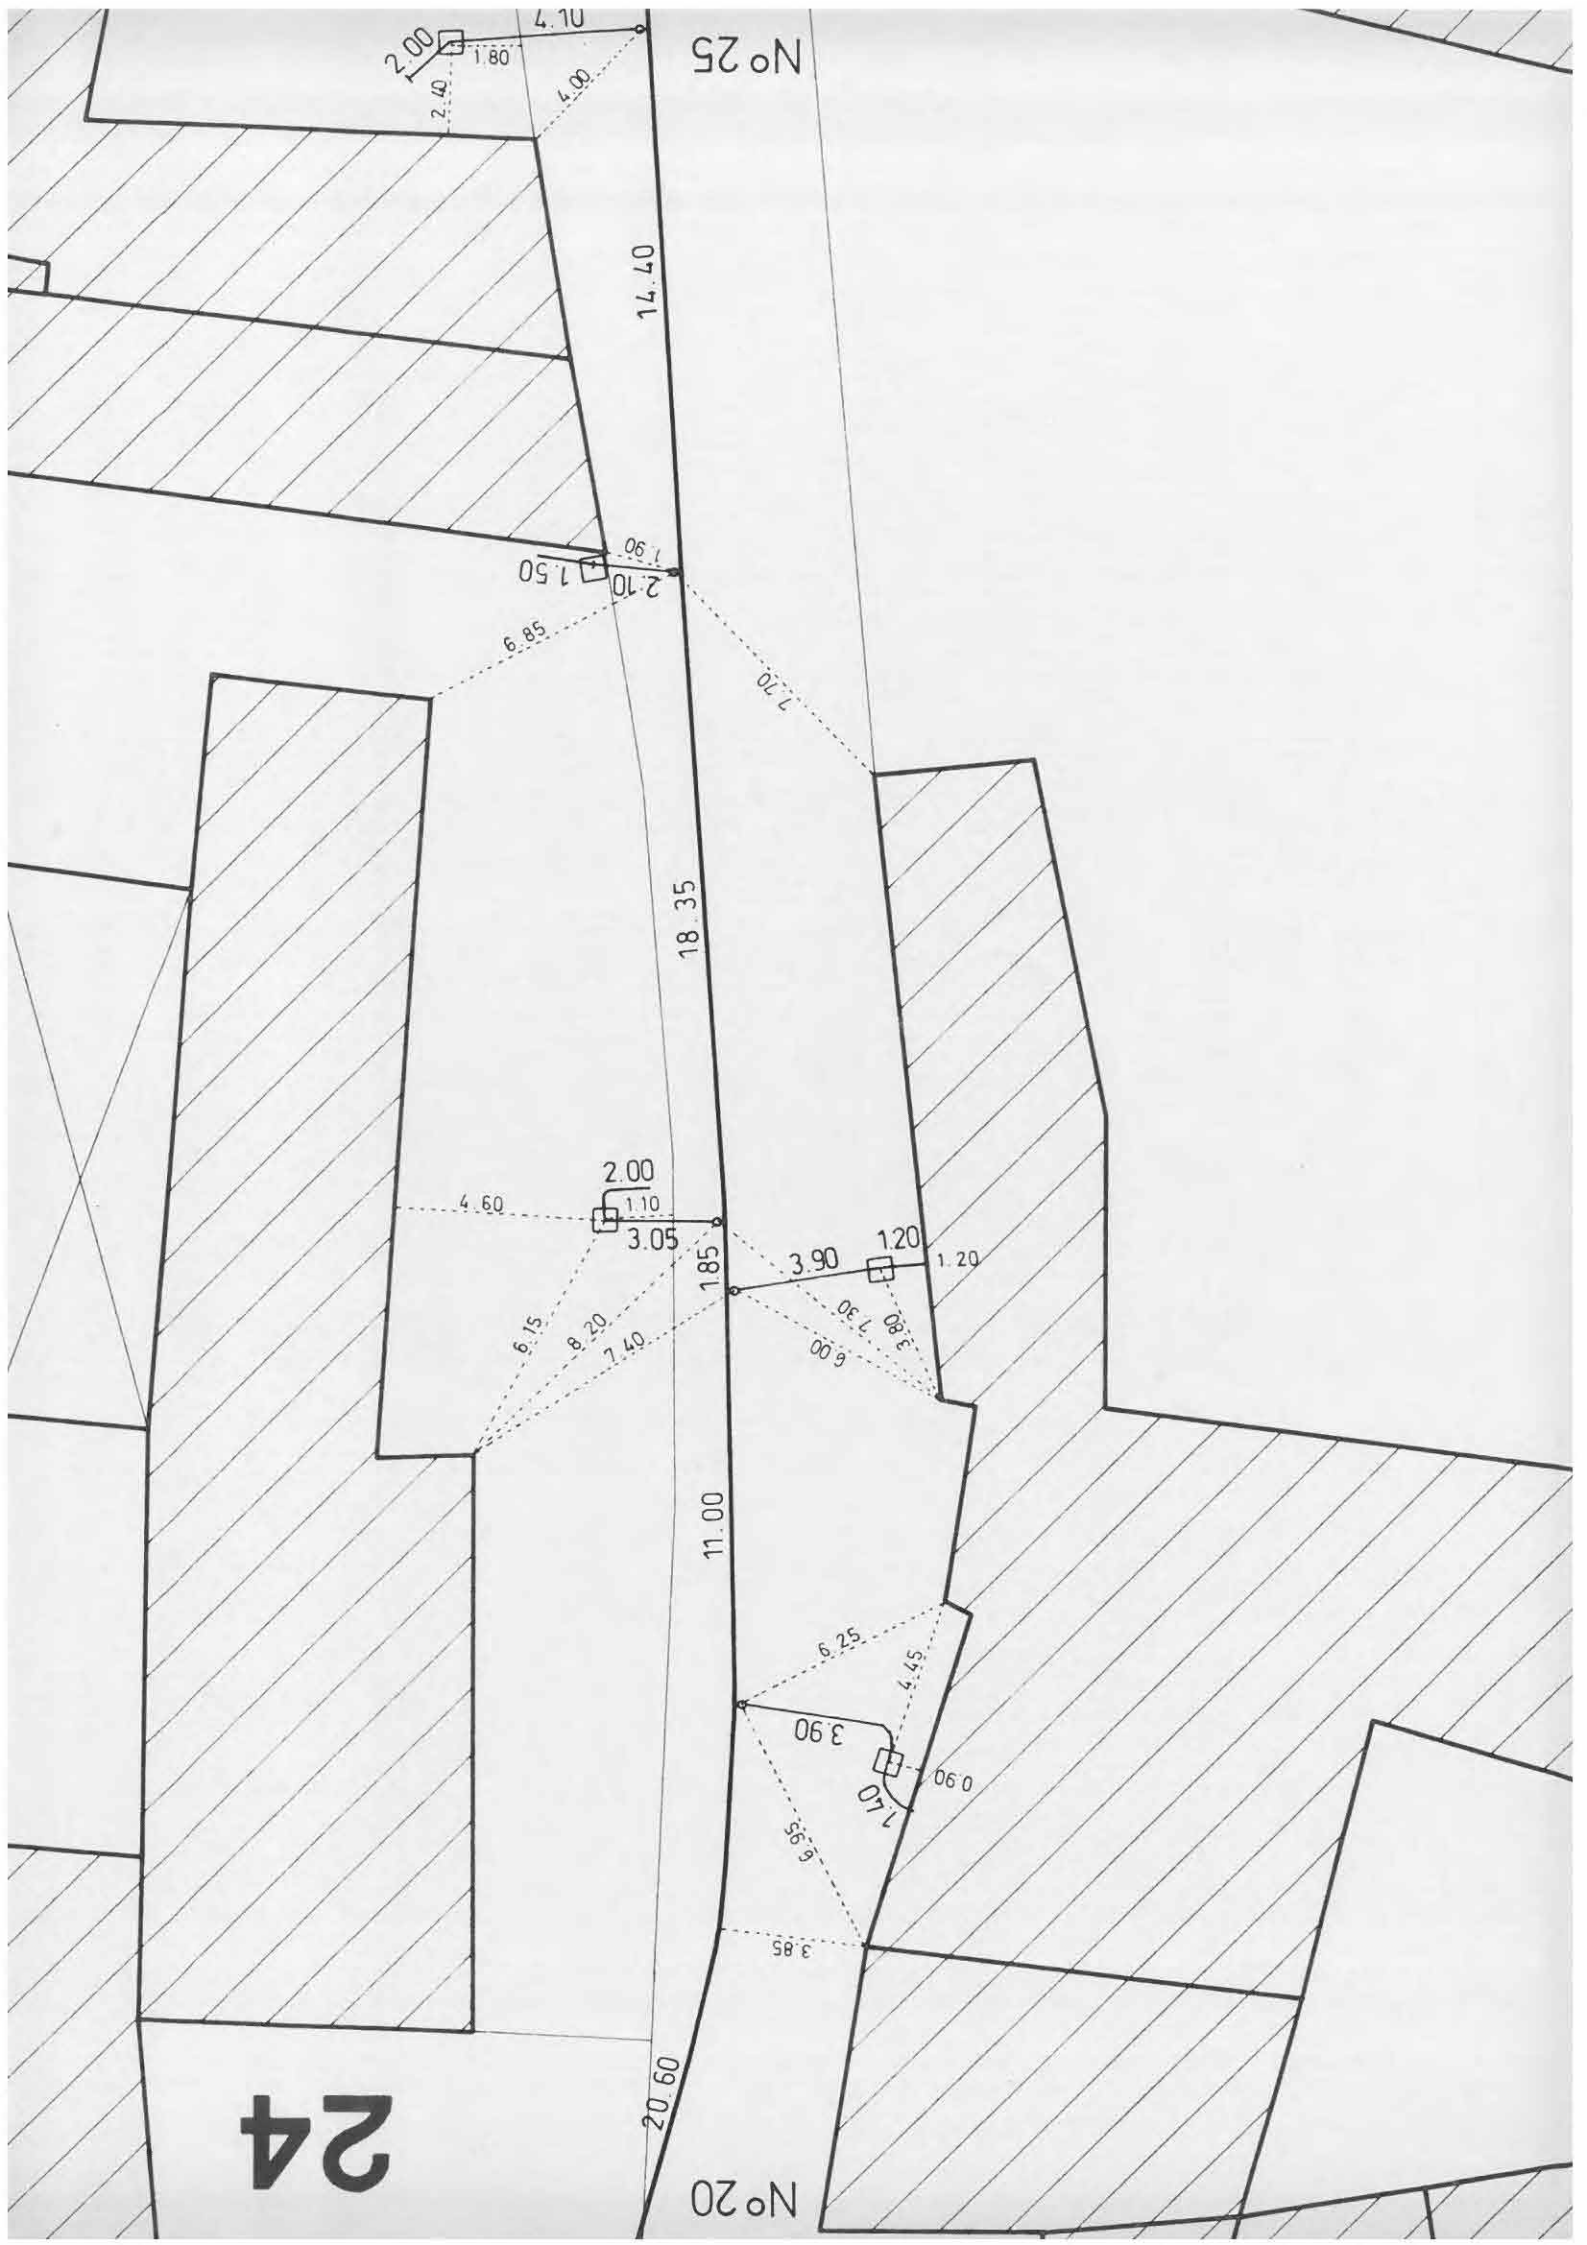

25

N° 24

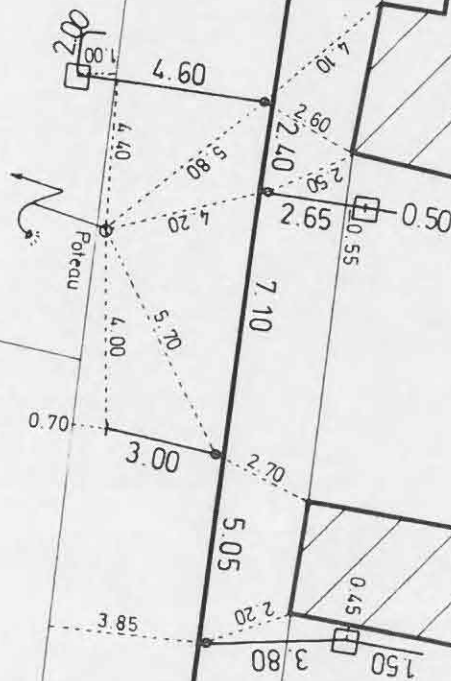

N° 26

Compteur sur Console

N° 27

Coude 1/32

20.15

3.90

10.45

1.50

3.60

3.75

1.00

4.65

Vanne
PI Ø 100

0.80

0.50

8.00

0.55

1.00

2.90

4.00

5.80

22.00

6.90

1.50

3.80

0.45

5.05

N° 25

26

27

N° 26

Calvaire

51.61

55.21

20.15

3.00

Coude 1/32

Vanne

3.20

3.25

3.00

Coude 1/16

1.85

2.00

2.20

3.20

2.30

1.75

Mur

20.60

13.05

N° 28

Ø 125 Fonte Existant
25.30

Ø 32 6/9 40 Existant

13.50

21.00

Vers RESERVOIR

67.15

2.10

1.90

08.00
1.00
Mur

10.70

14.05
14.40

Branchement dans Fonte $\varnothing$ 80 Existant

61.75

0.25
2.15
4.80
3.05
2.55

Mur

1.00
1.20
1.45

0.20
5.00
0.50
0.80


1.50
0.80

13.05

1.50
3.20
2.40
2.75
1.65

Mur

20.60

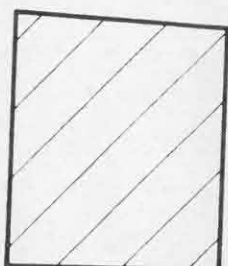


10.65


0.70

3.40

... Branchement ... dans ... Fonte ϕ 80 Existant ...

61.75

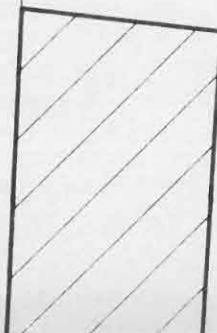

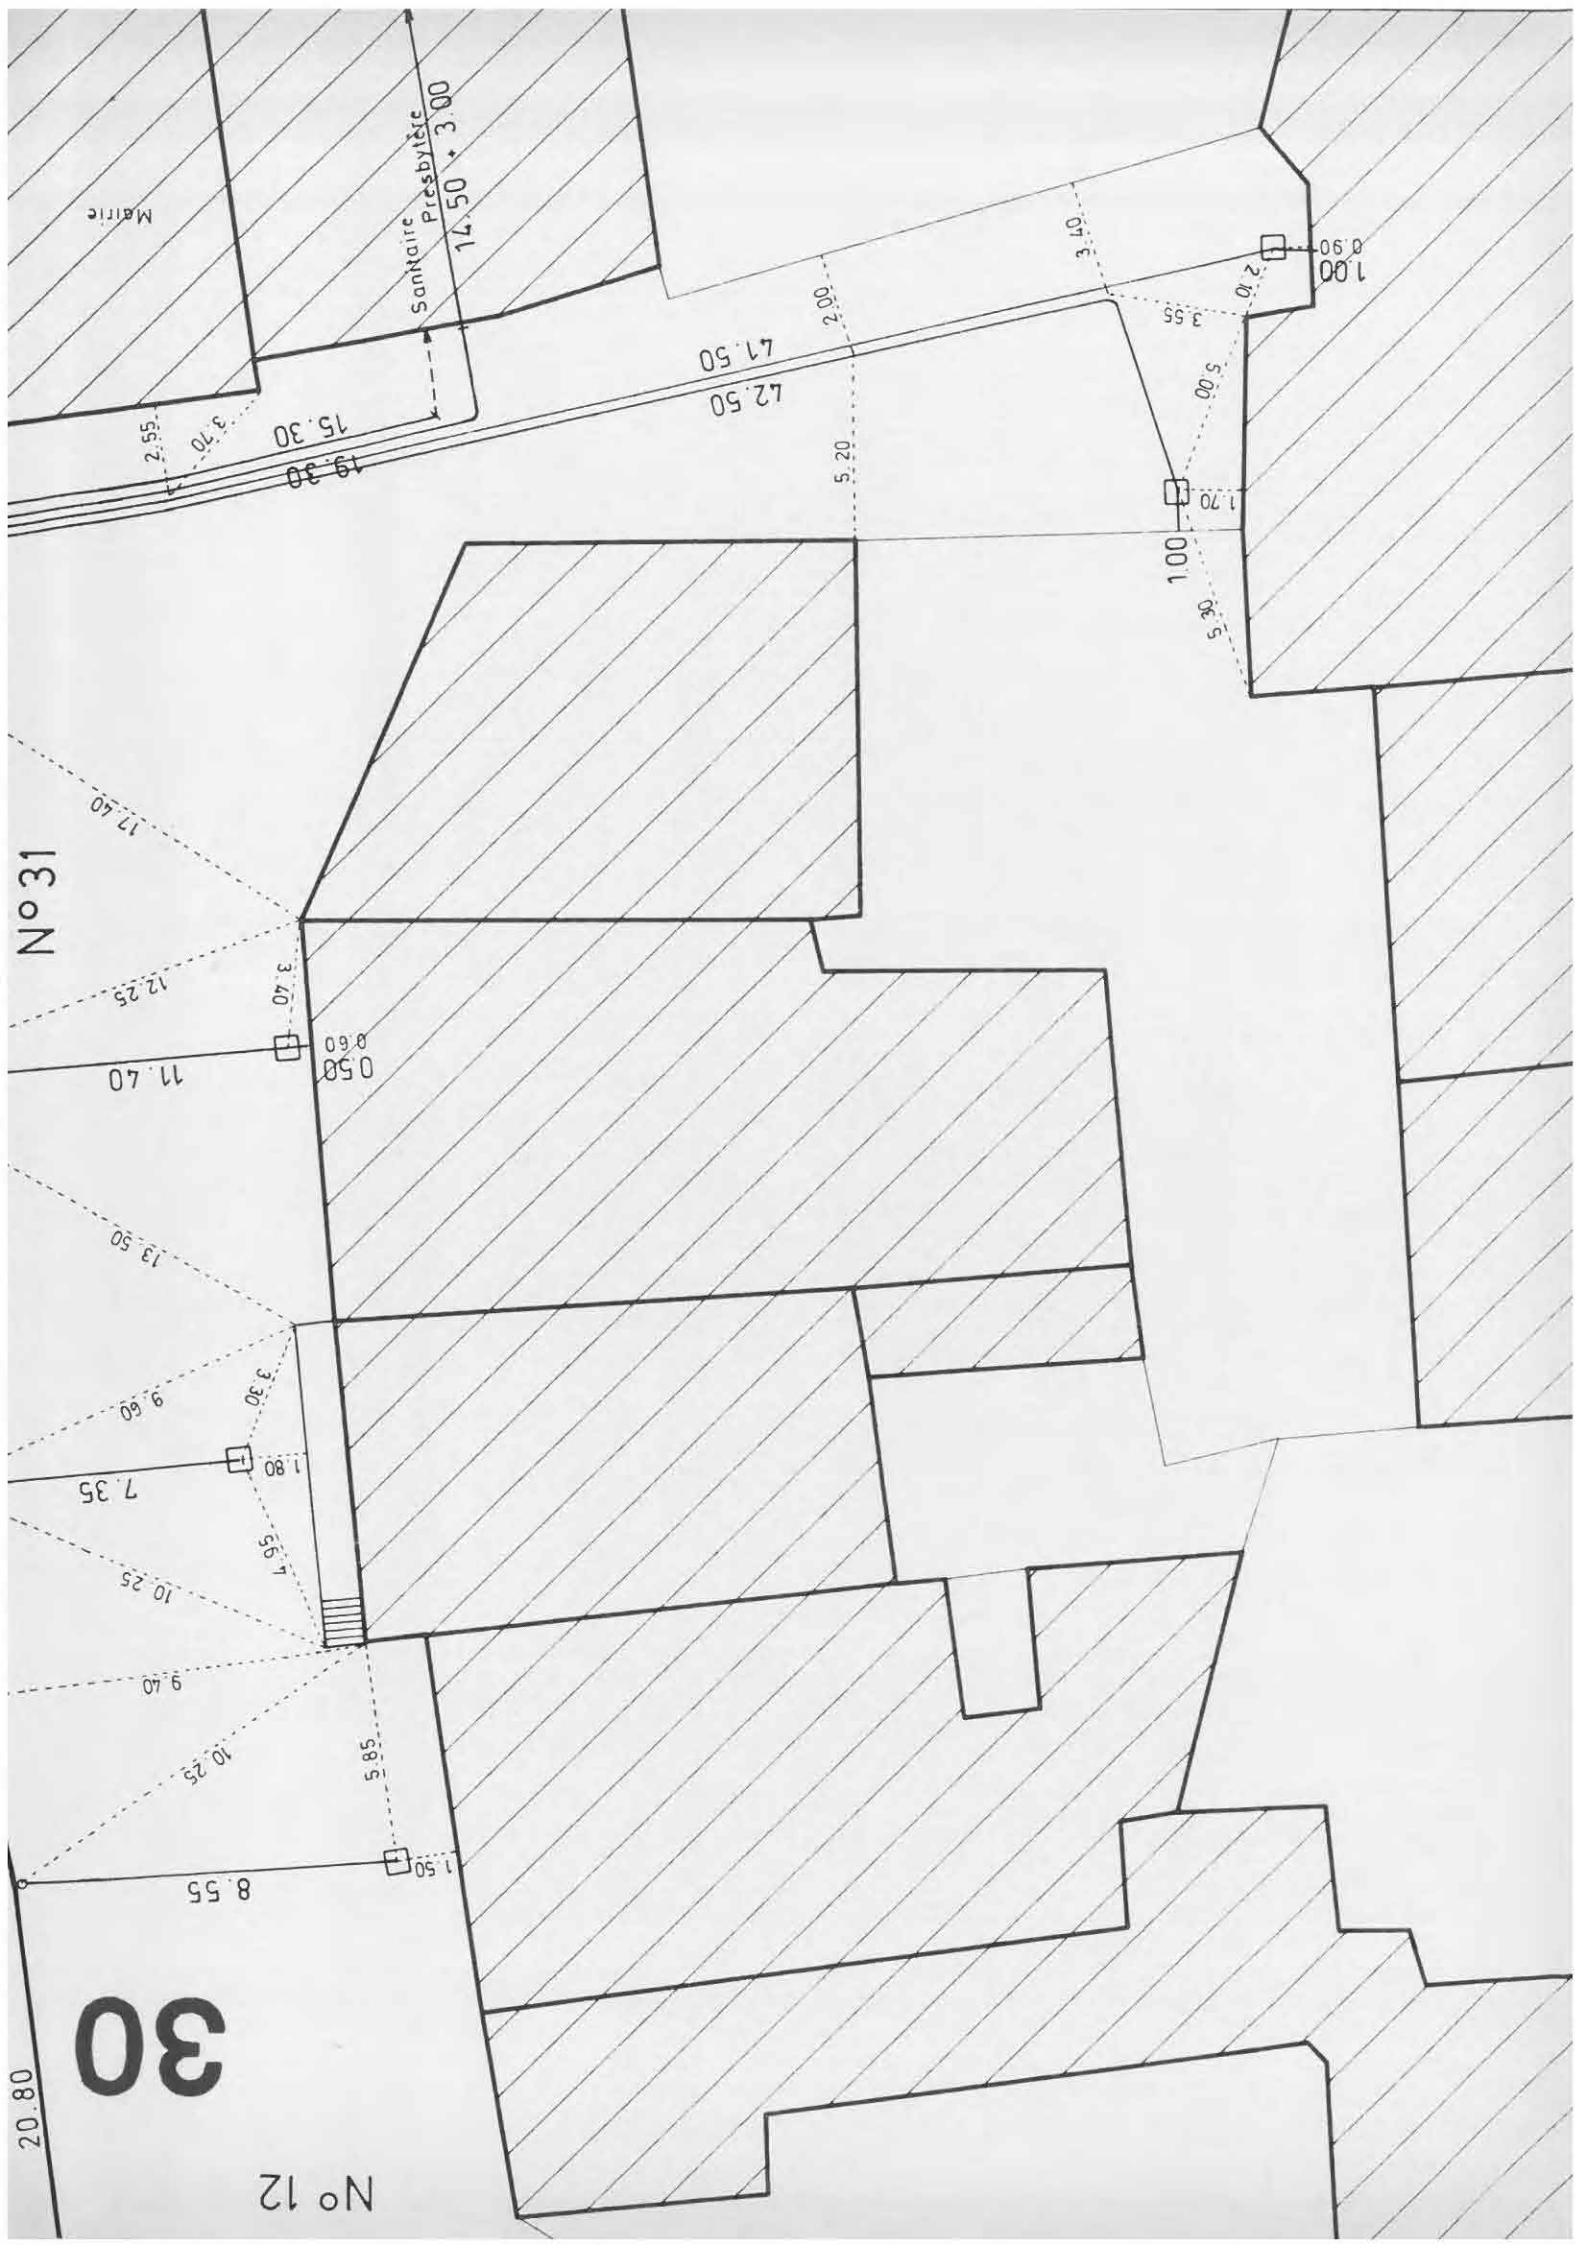

№ 32


31



Malice


№ 30

№ 12

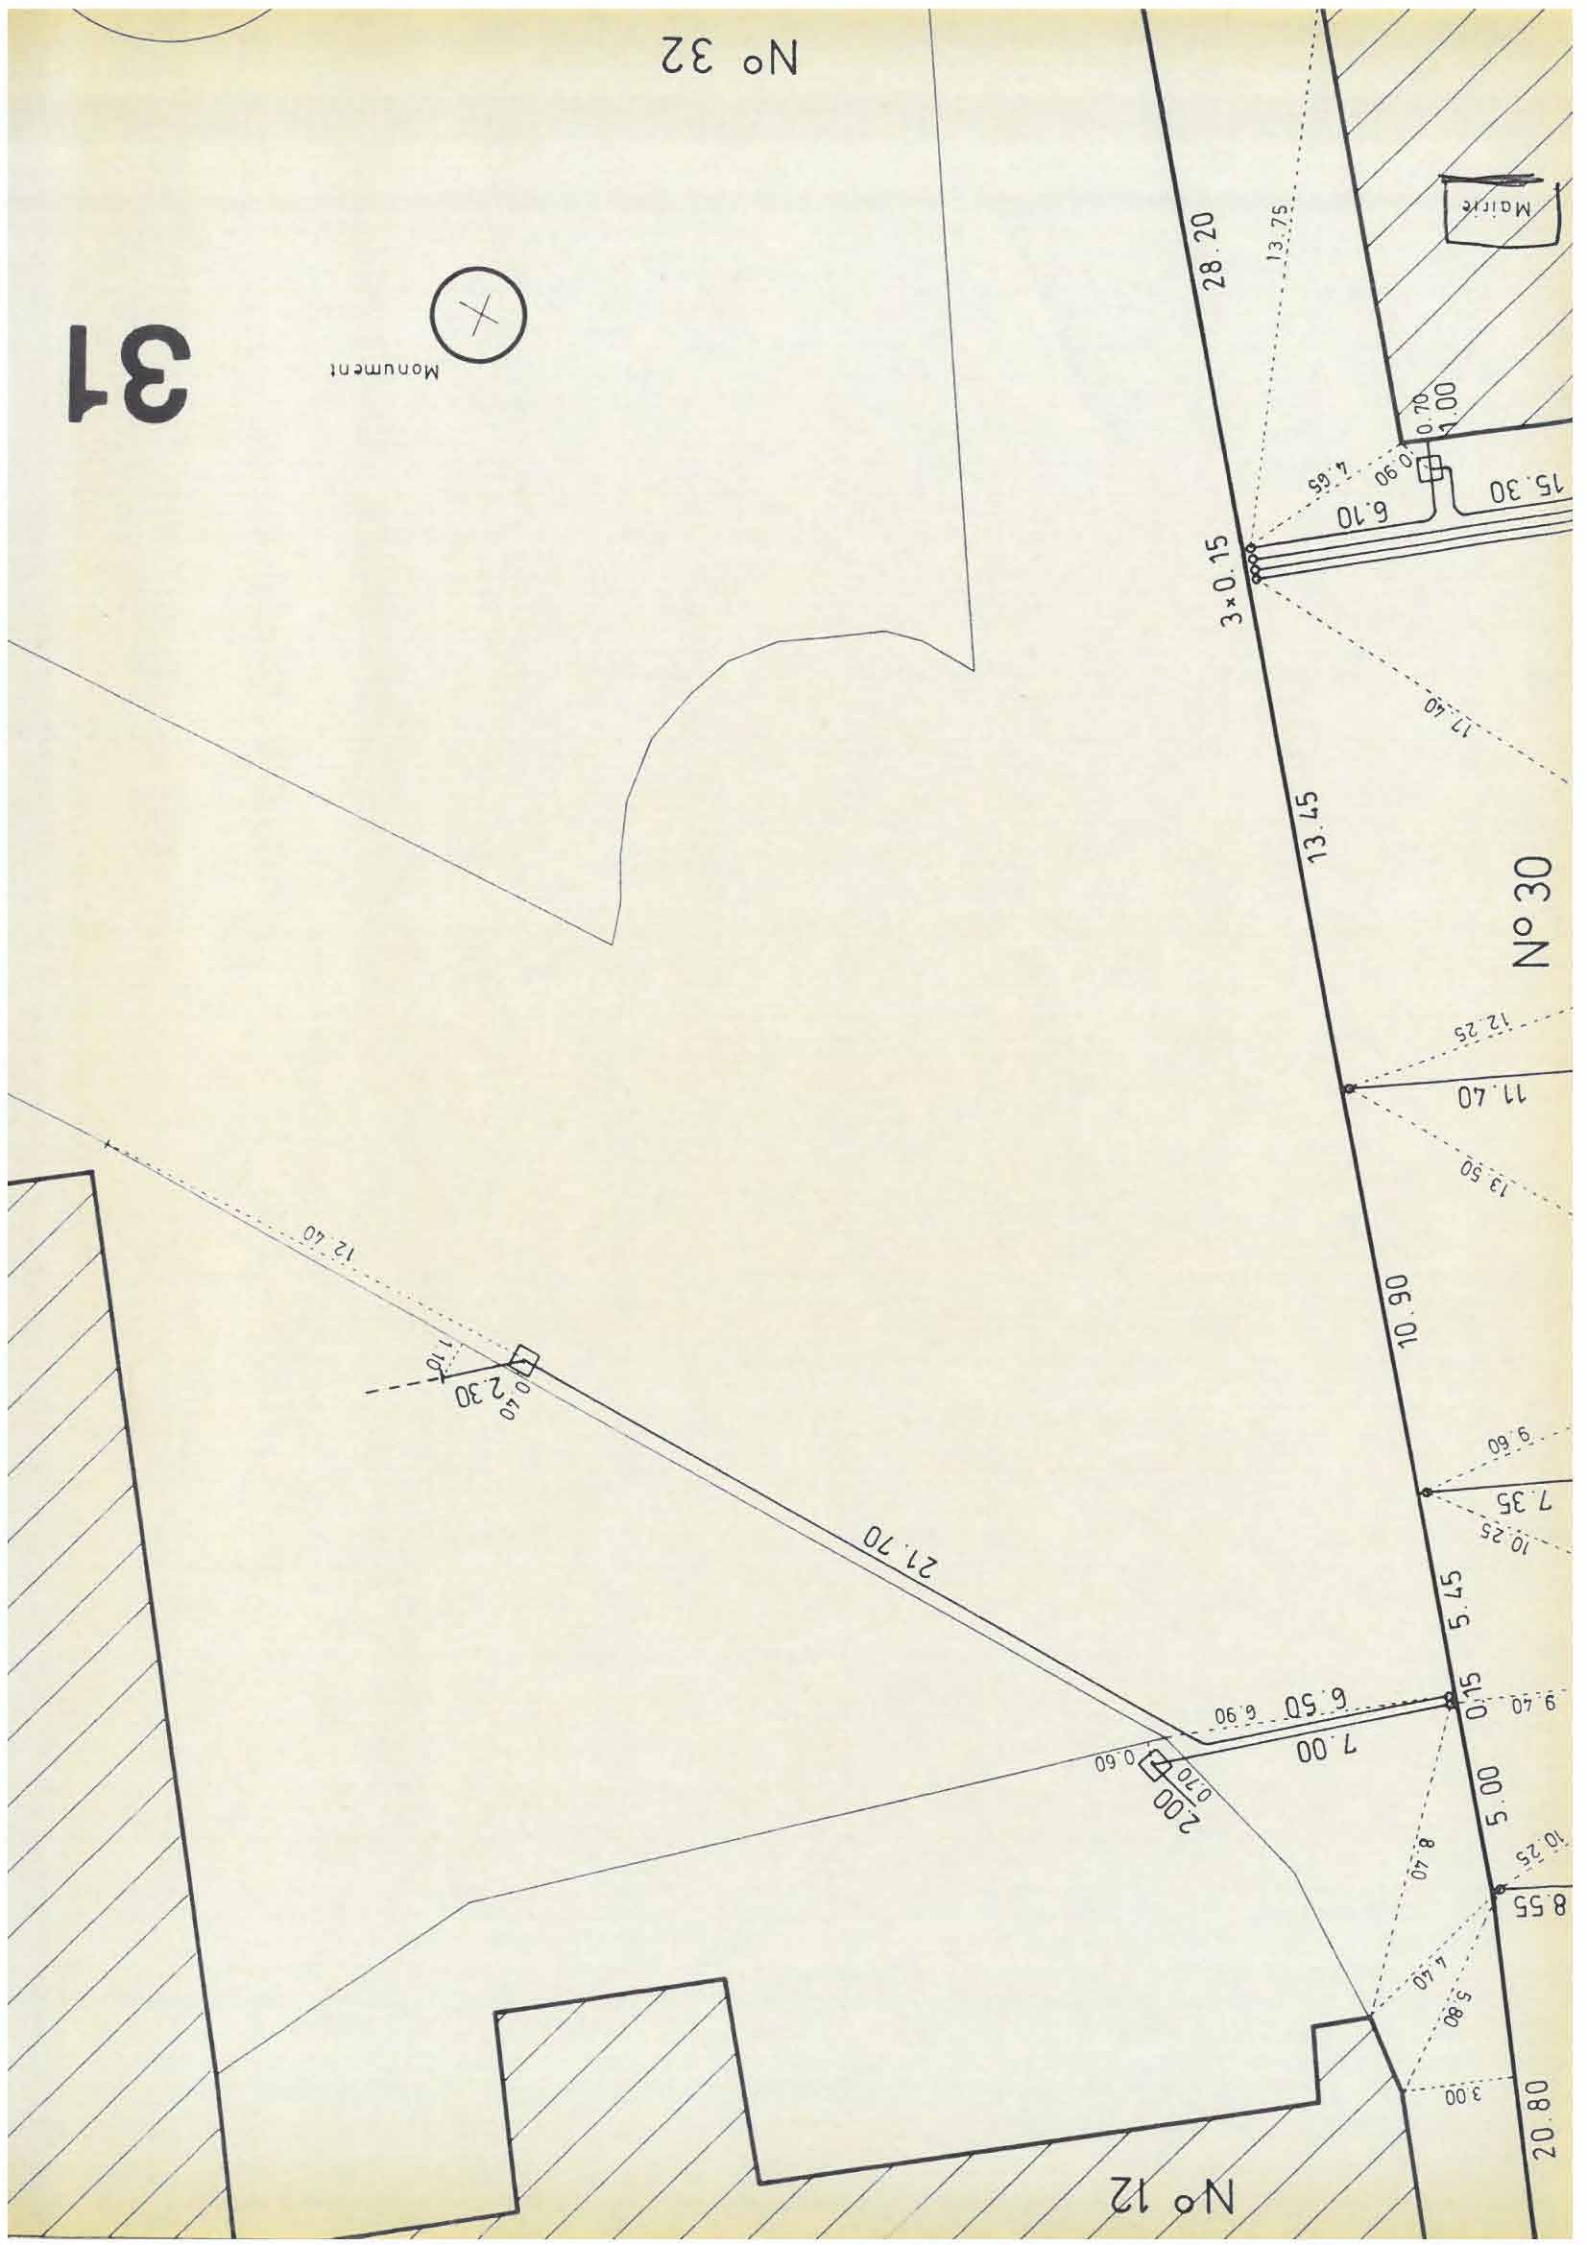



Bassin

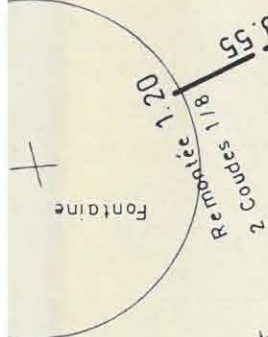

2 Coudes 1/8
Remblée 1.20

Vanne Regard
3.55
3.60
4.40
Existant

16.55
19.55

20.20

Coude 1/8
Gêne 100 / 80

PI Ø 100
Vanne

2.00

10.85

5.40

9.40

28.20

3.50

13.75

0.90
1.65

18.45

2.50

11.60

3.90

4.10

4.25

9.00

9.65

8.10

3.90

06.8

8.60


2.50

7.95

Cimetière

Eglise

Mairie

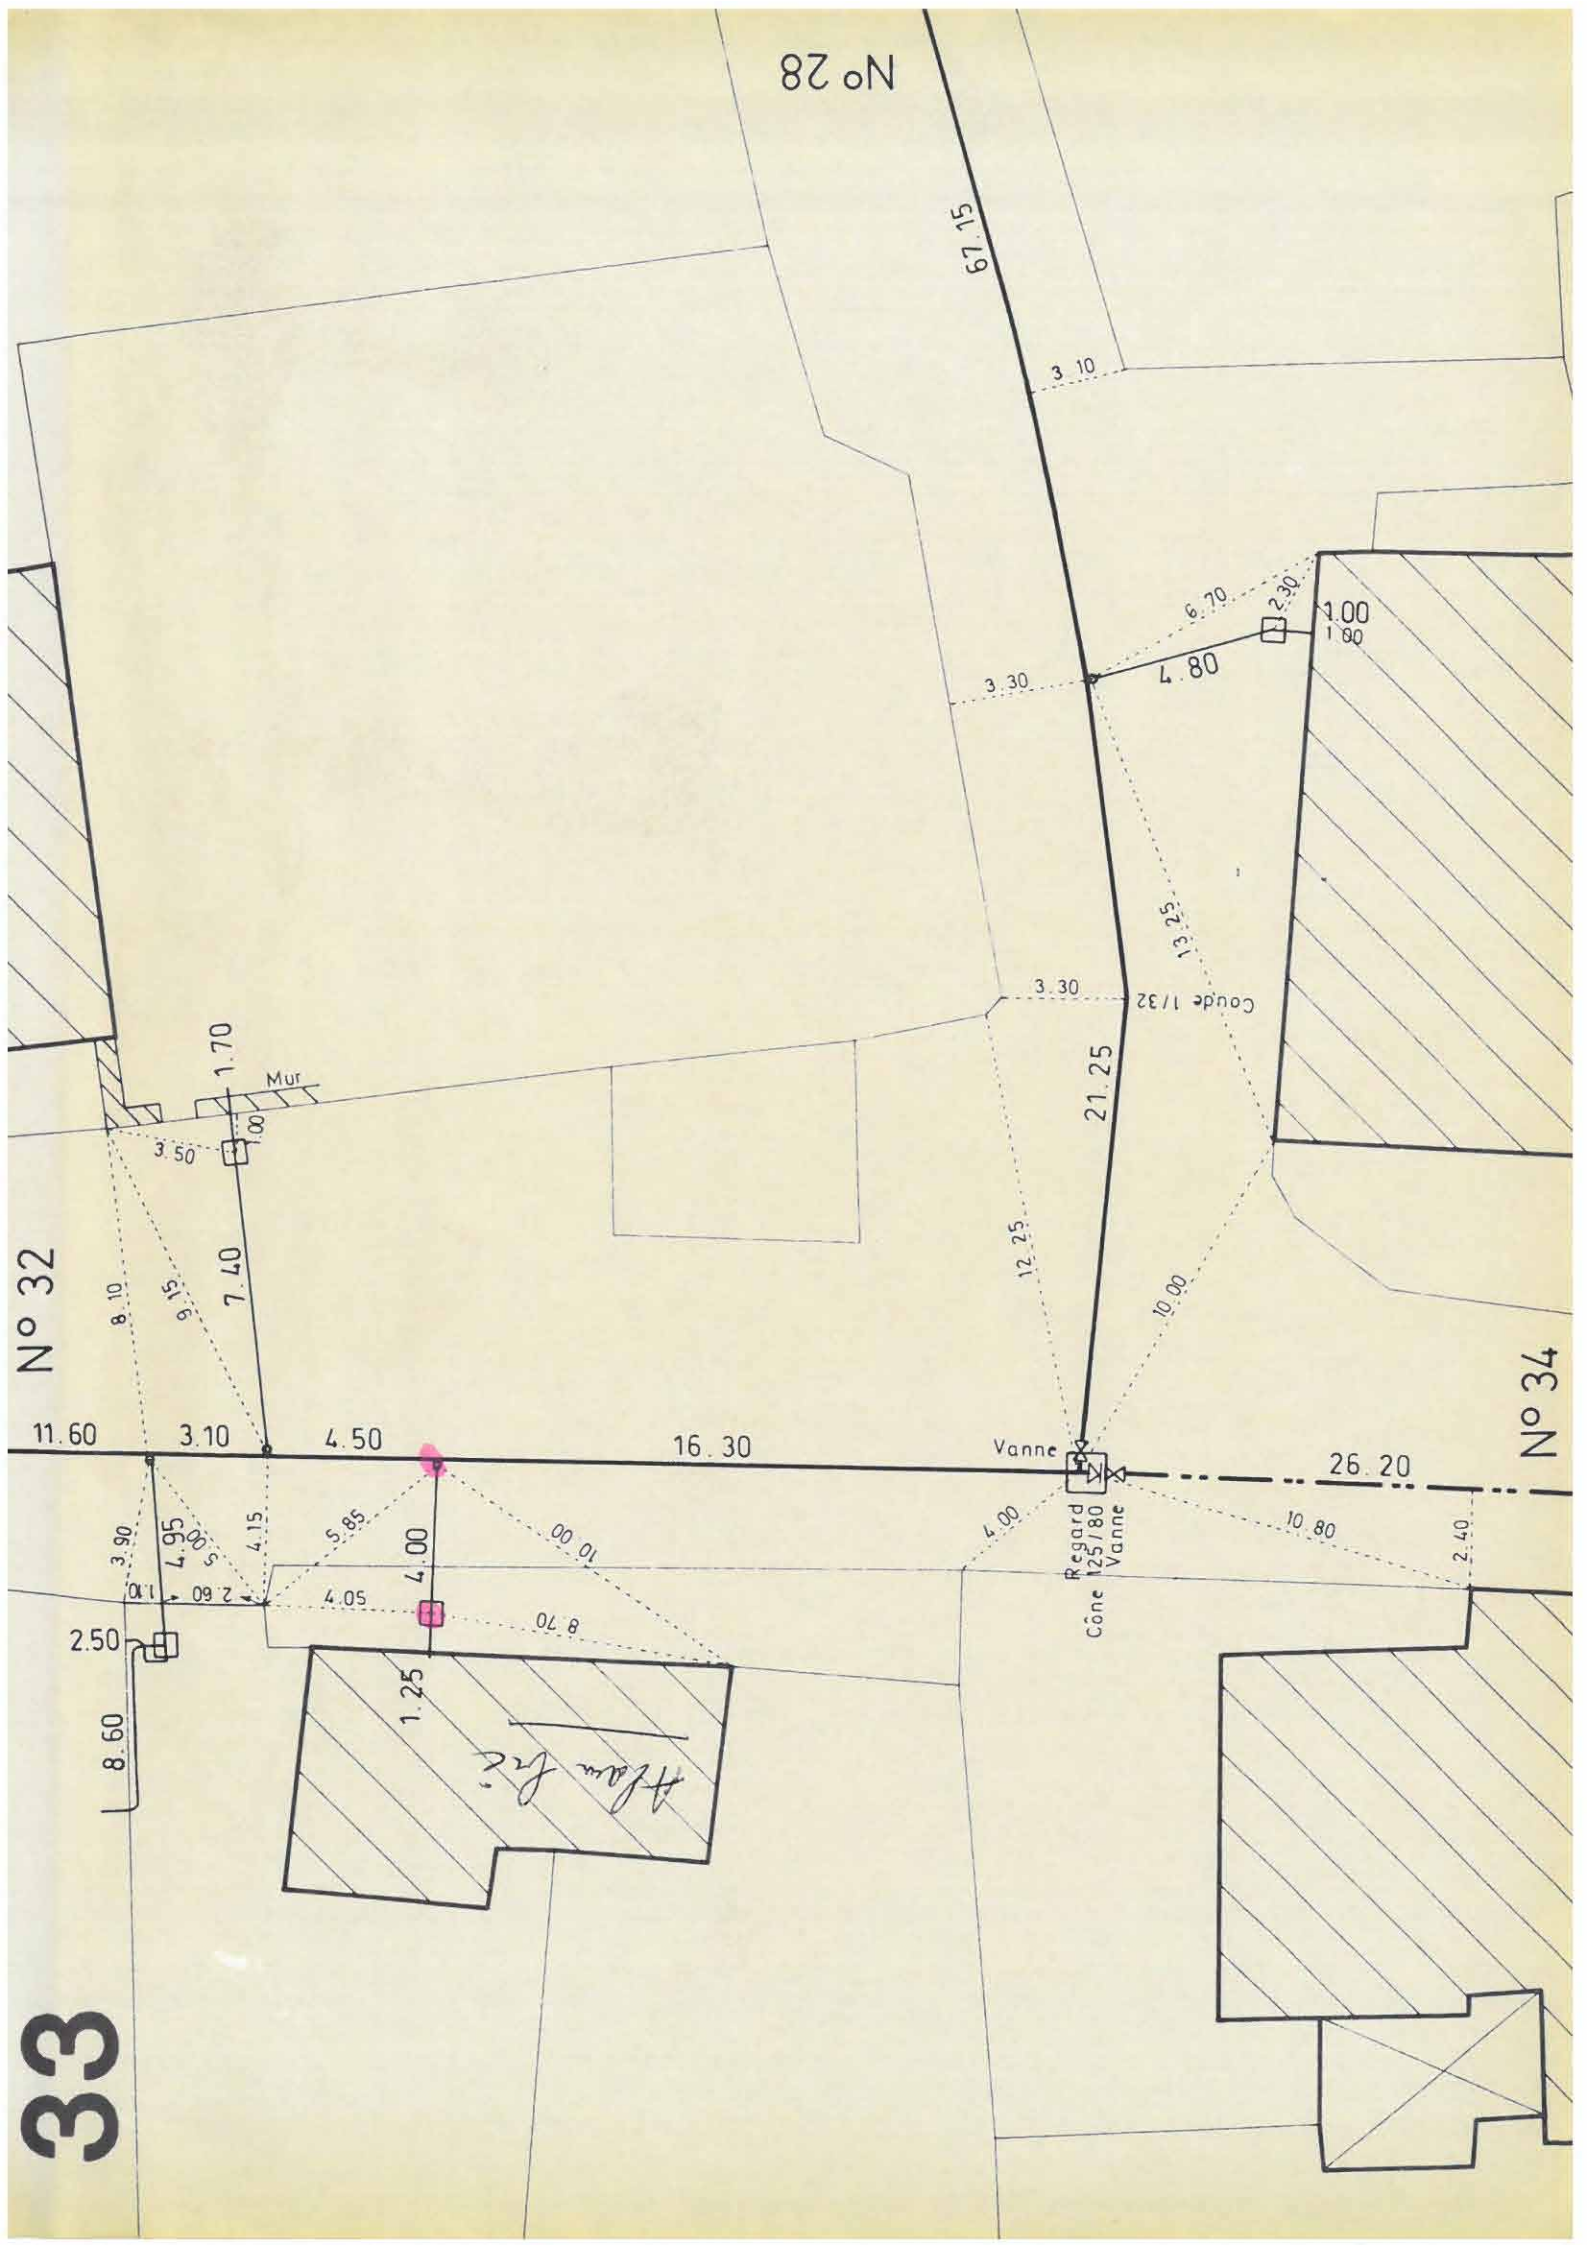

Nº 35

0.50
1.20
18.10


33.70

1.80

1.90
Coude 1/16

26.20


2.40


10.80


Nº 33

10.00

34

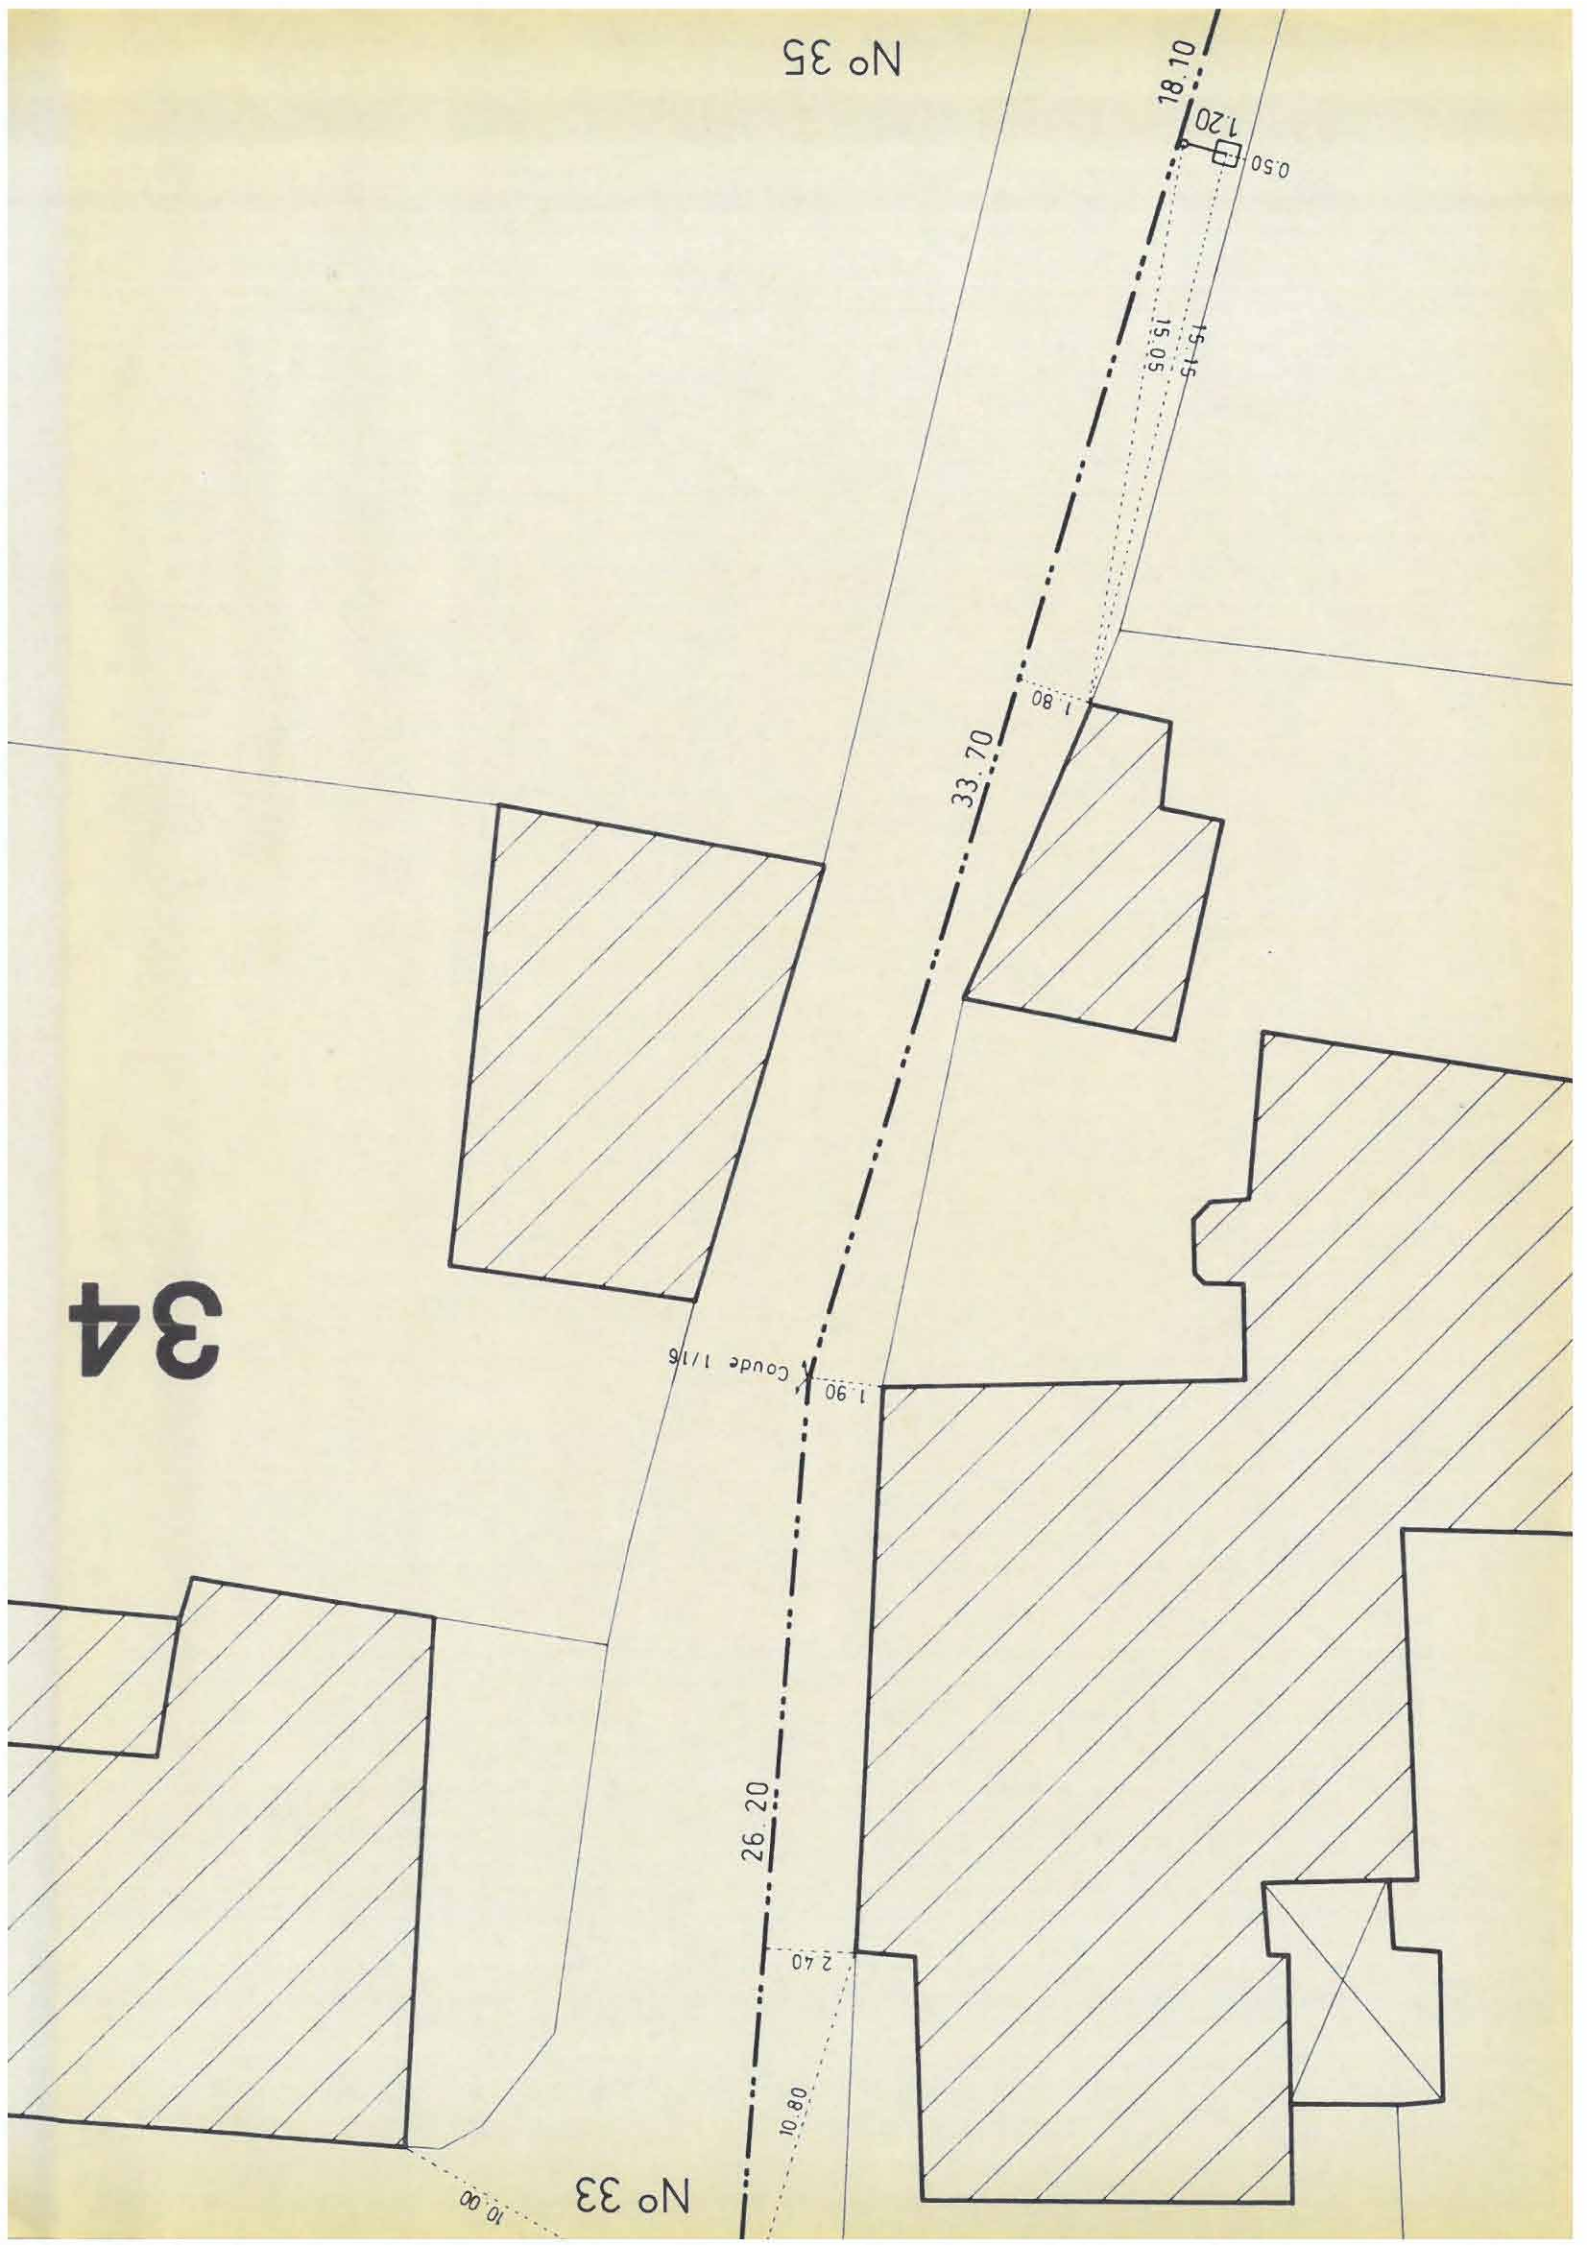

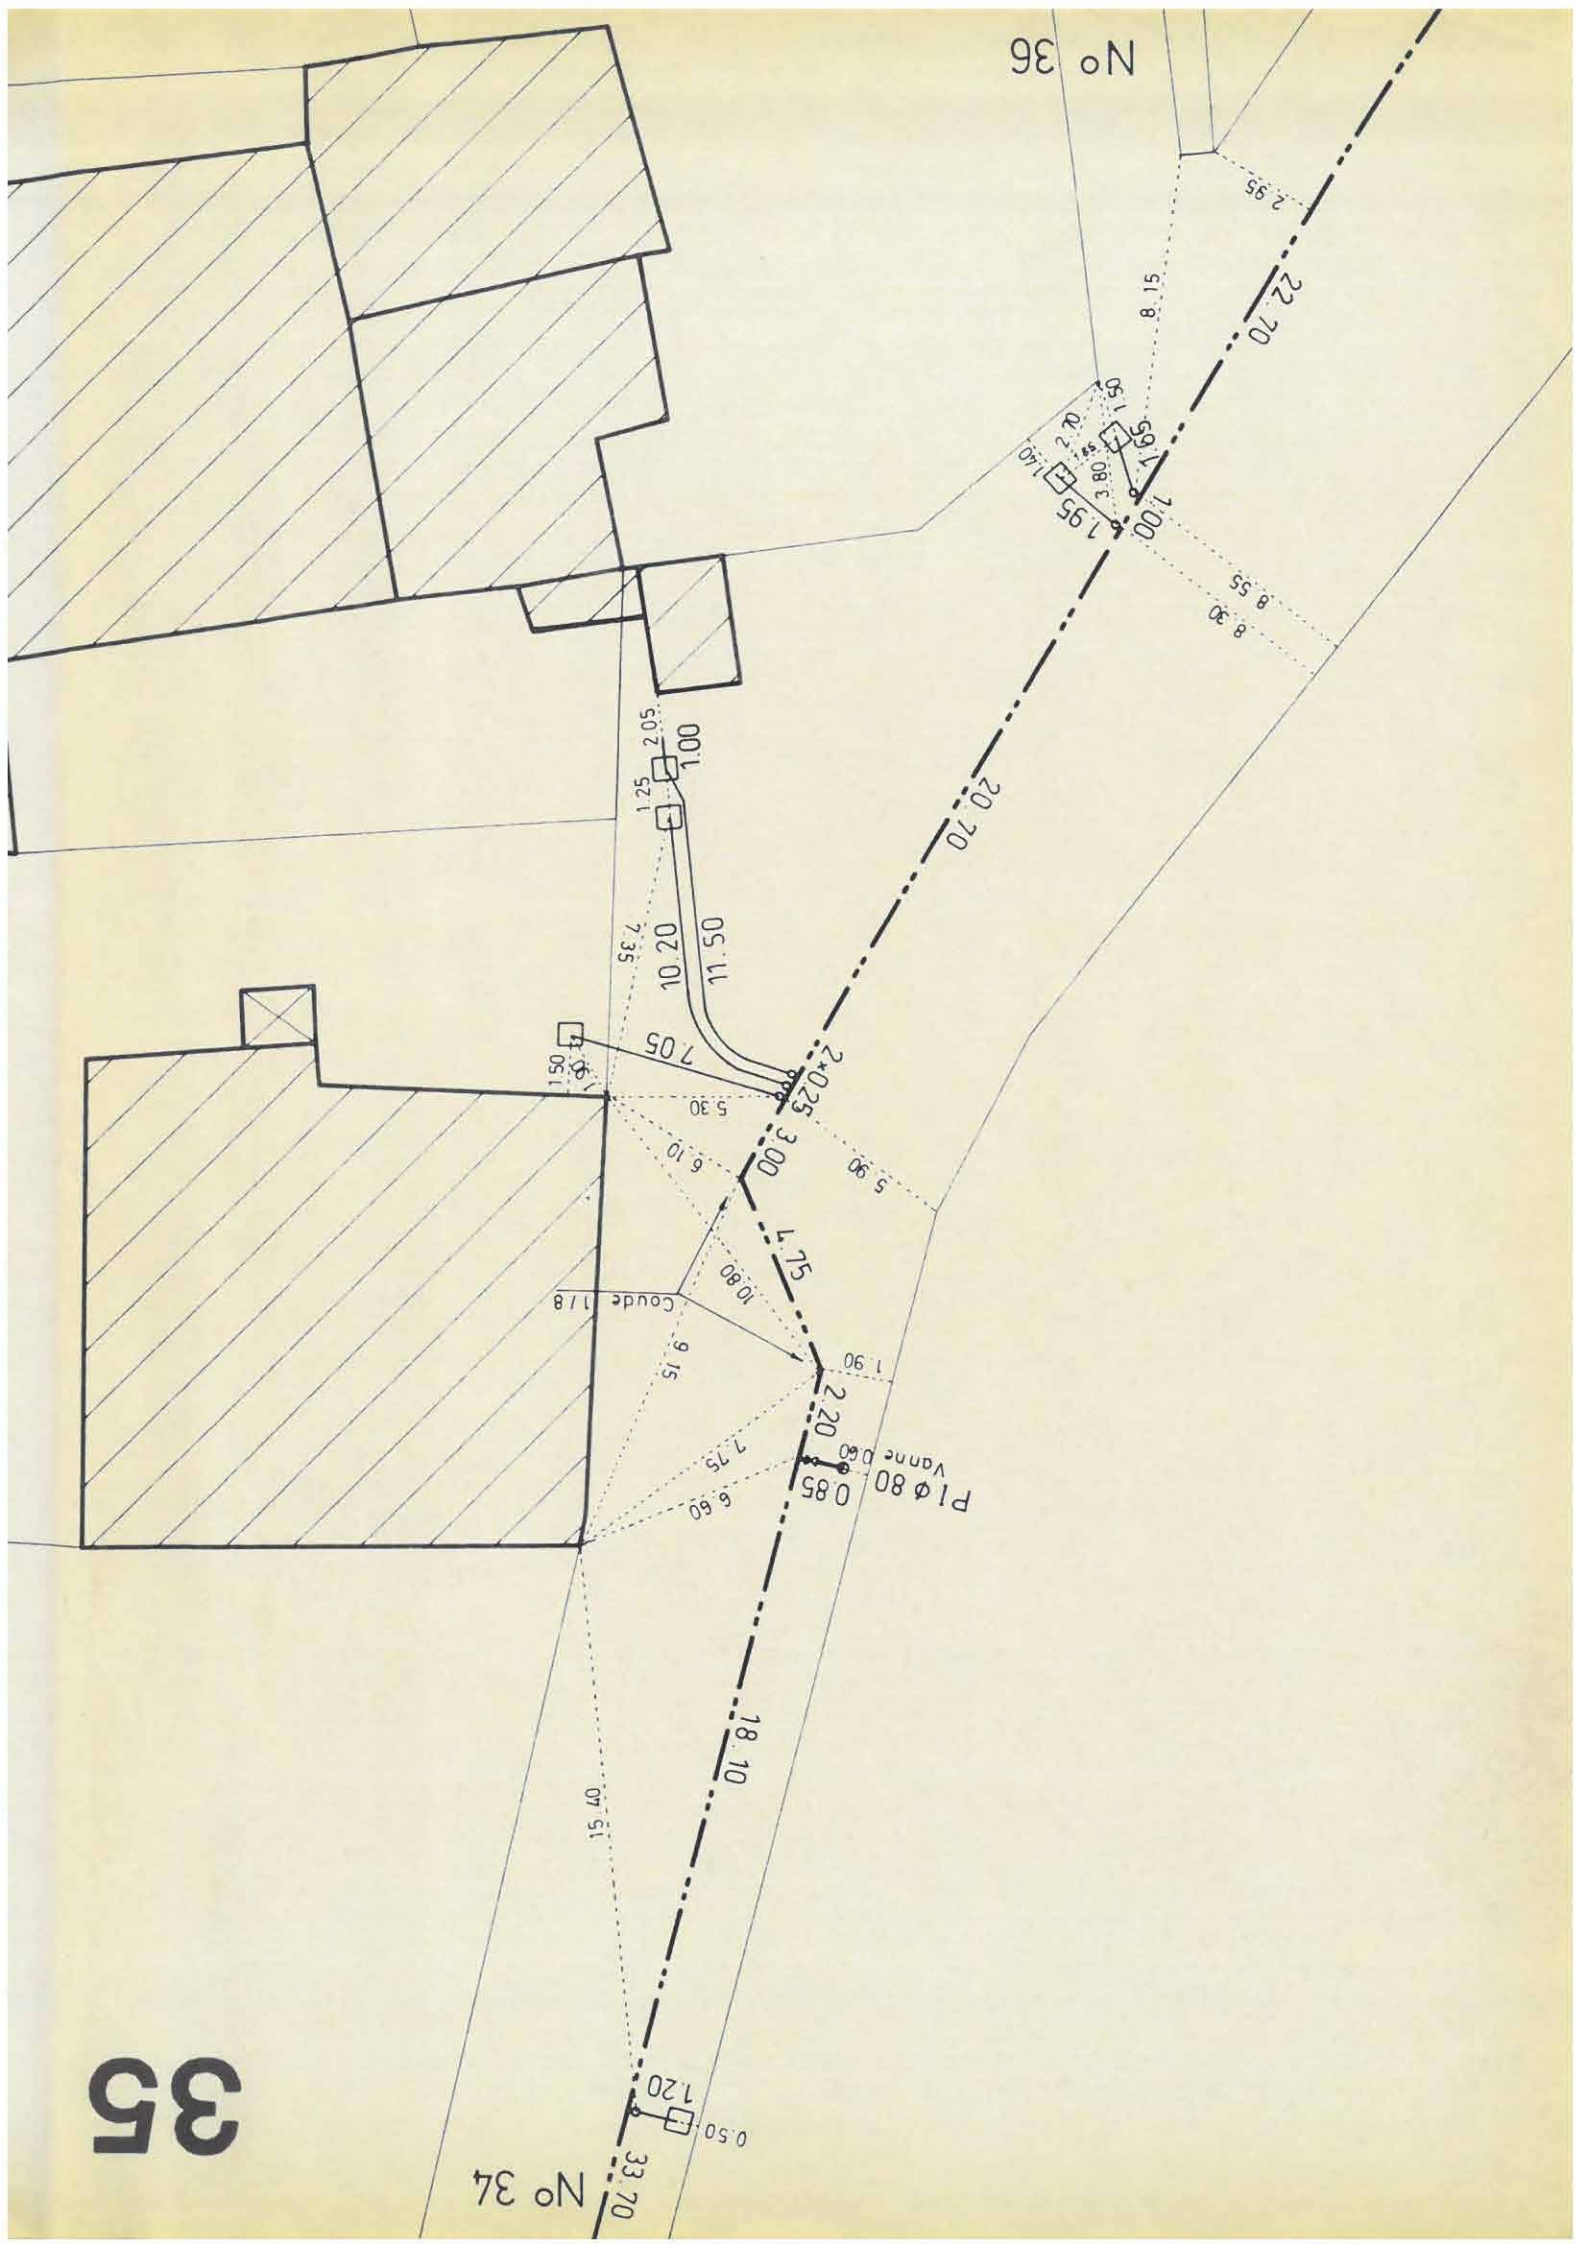

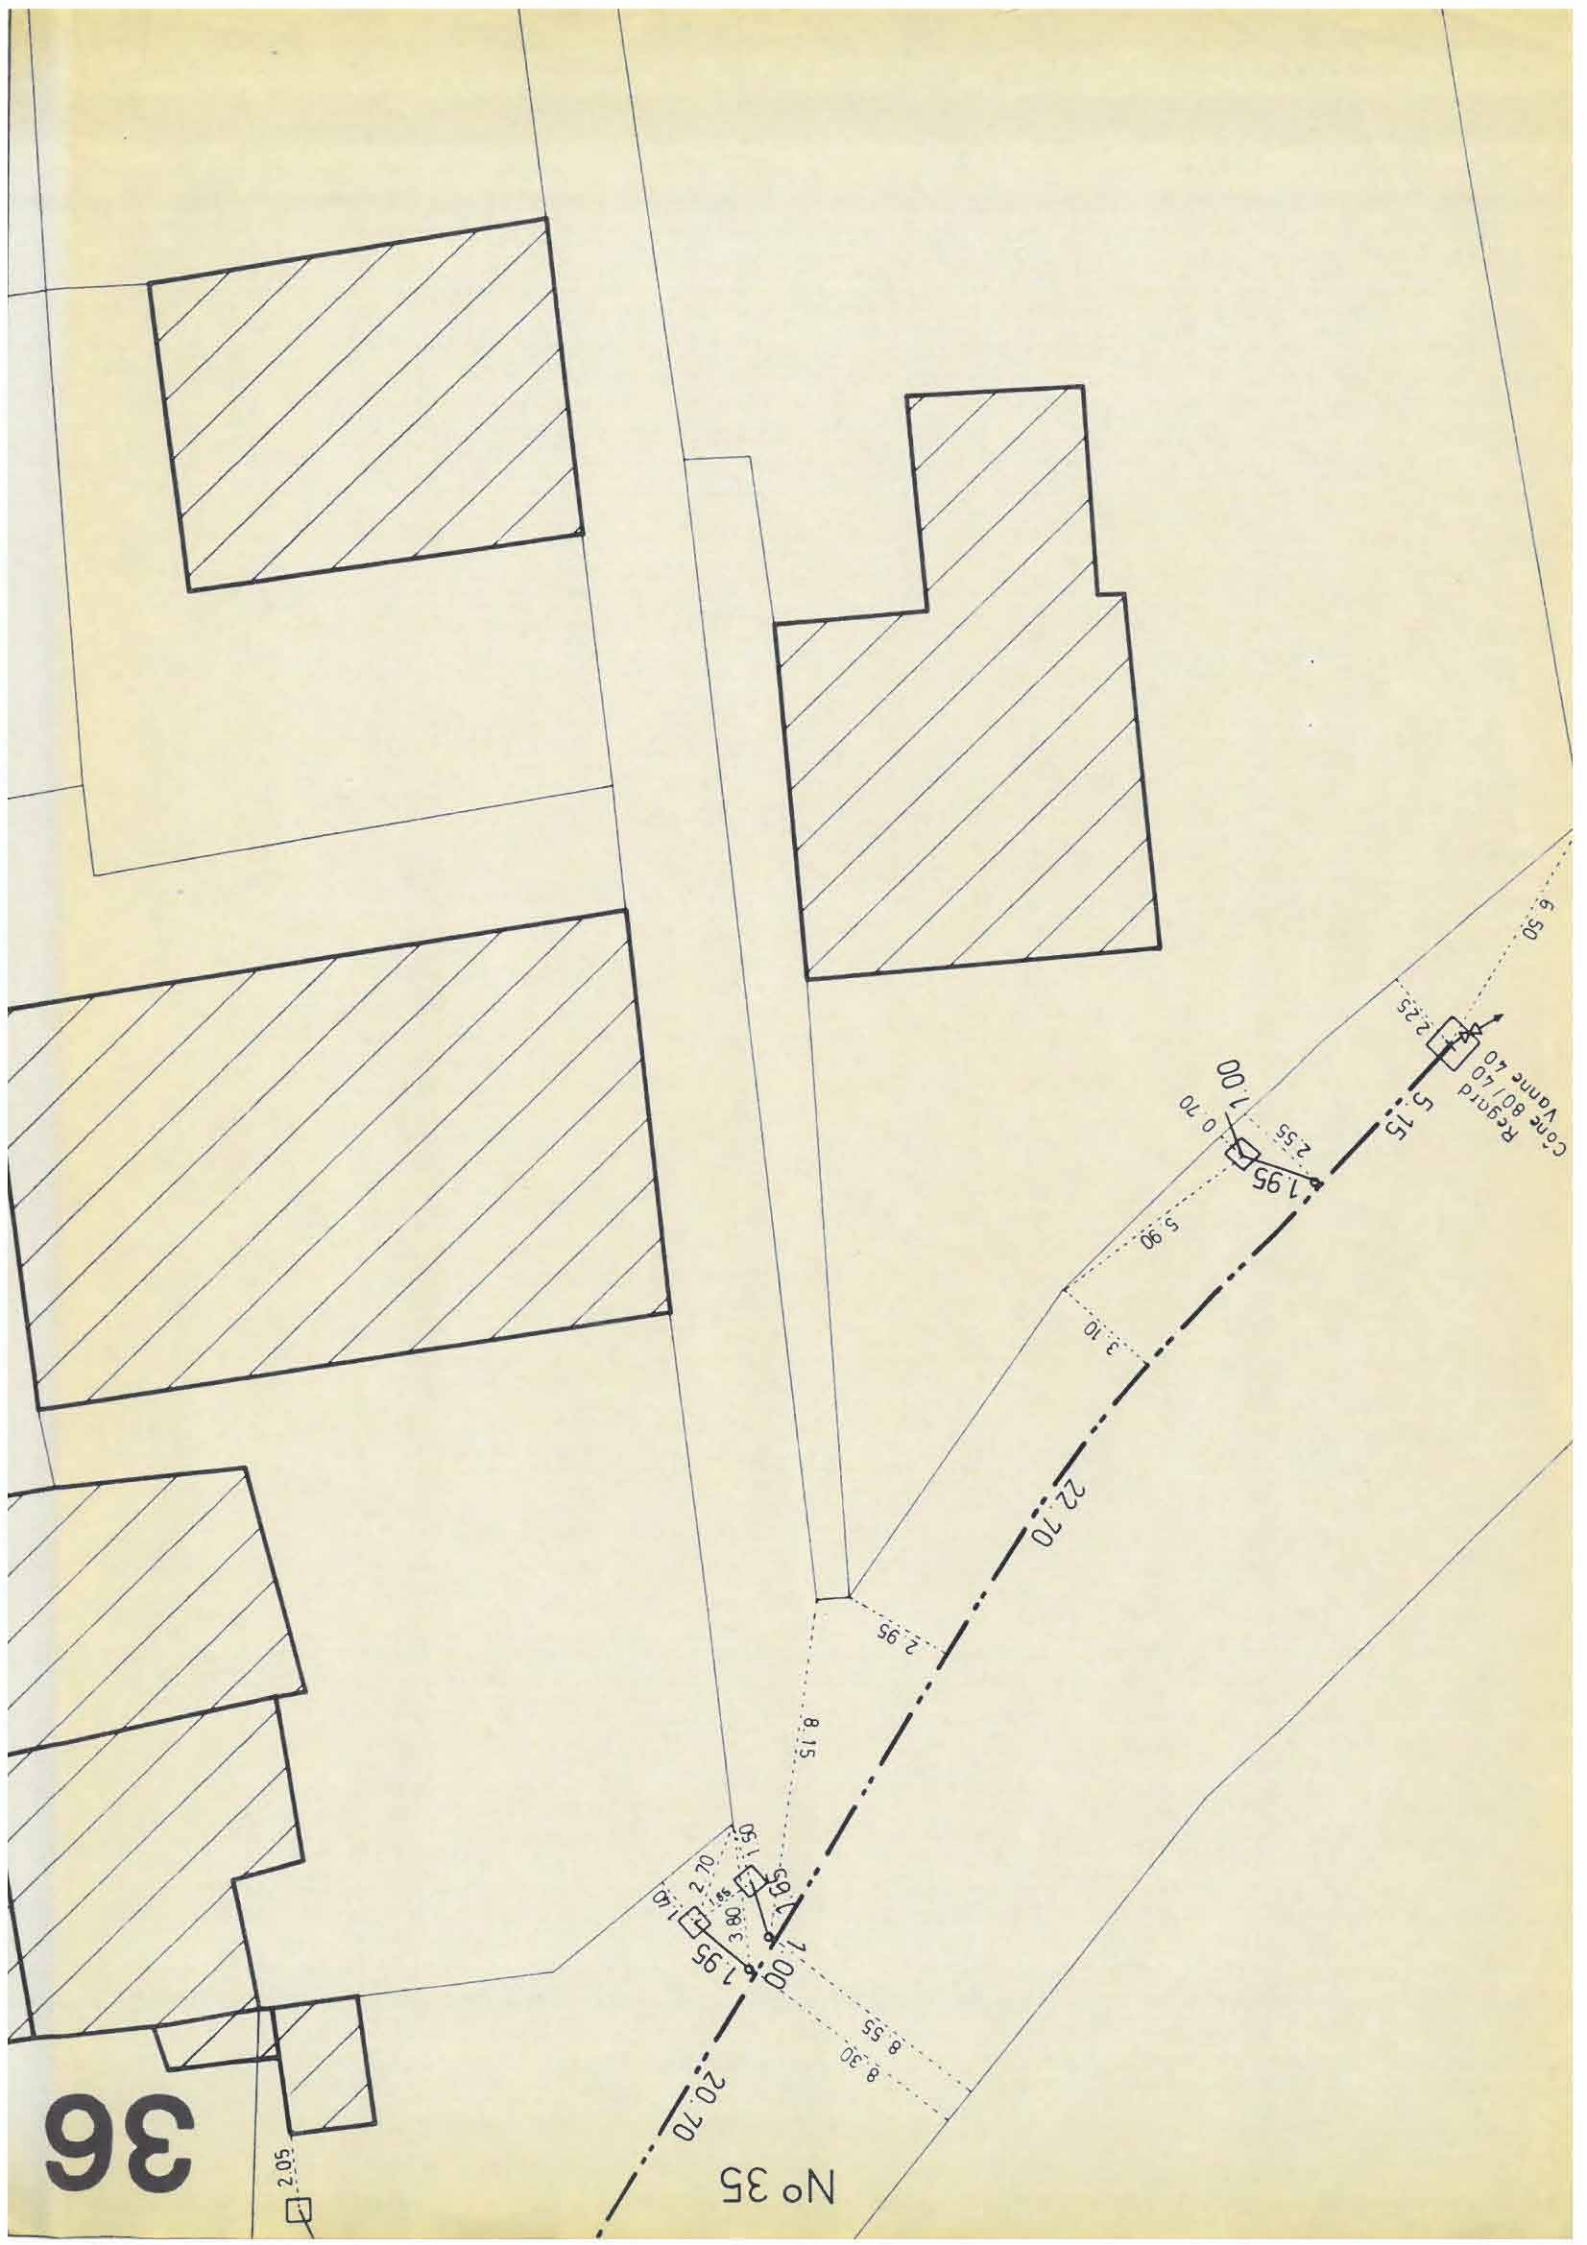


COMMUNE DE DINTREVILLE


PLAN DE RECOLEMENT


Ets LAAGE F
9 rue des Rosiers
CHAUMONT


NAMES de fermes des communités - principales

- Devant la station de pompage (ferme le chateau)
- Village Quillard (ferme Rucet et Remy Thiery)
- Face à la rue de Chavet (ferme la communité - principale)
(ferme non fermée)
- Face à la ferme Remy (ferme la hausse du ruisseau)
- Face Cordier (n°13) (ferme la communité - principale)
- Face rue de Hattom (ferme la place)
- Milieu de la place (ferme la rue de l'église)
- Face au Stp { 1 ferme la hausse du ruisseau
2 ferme la communité - principale
- Face au hameau d'Arsey (ferme la science)

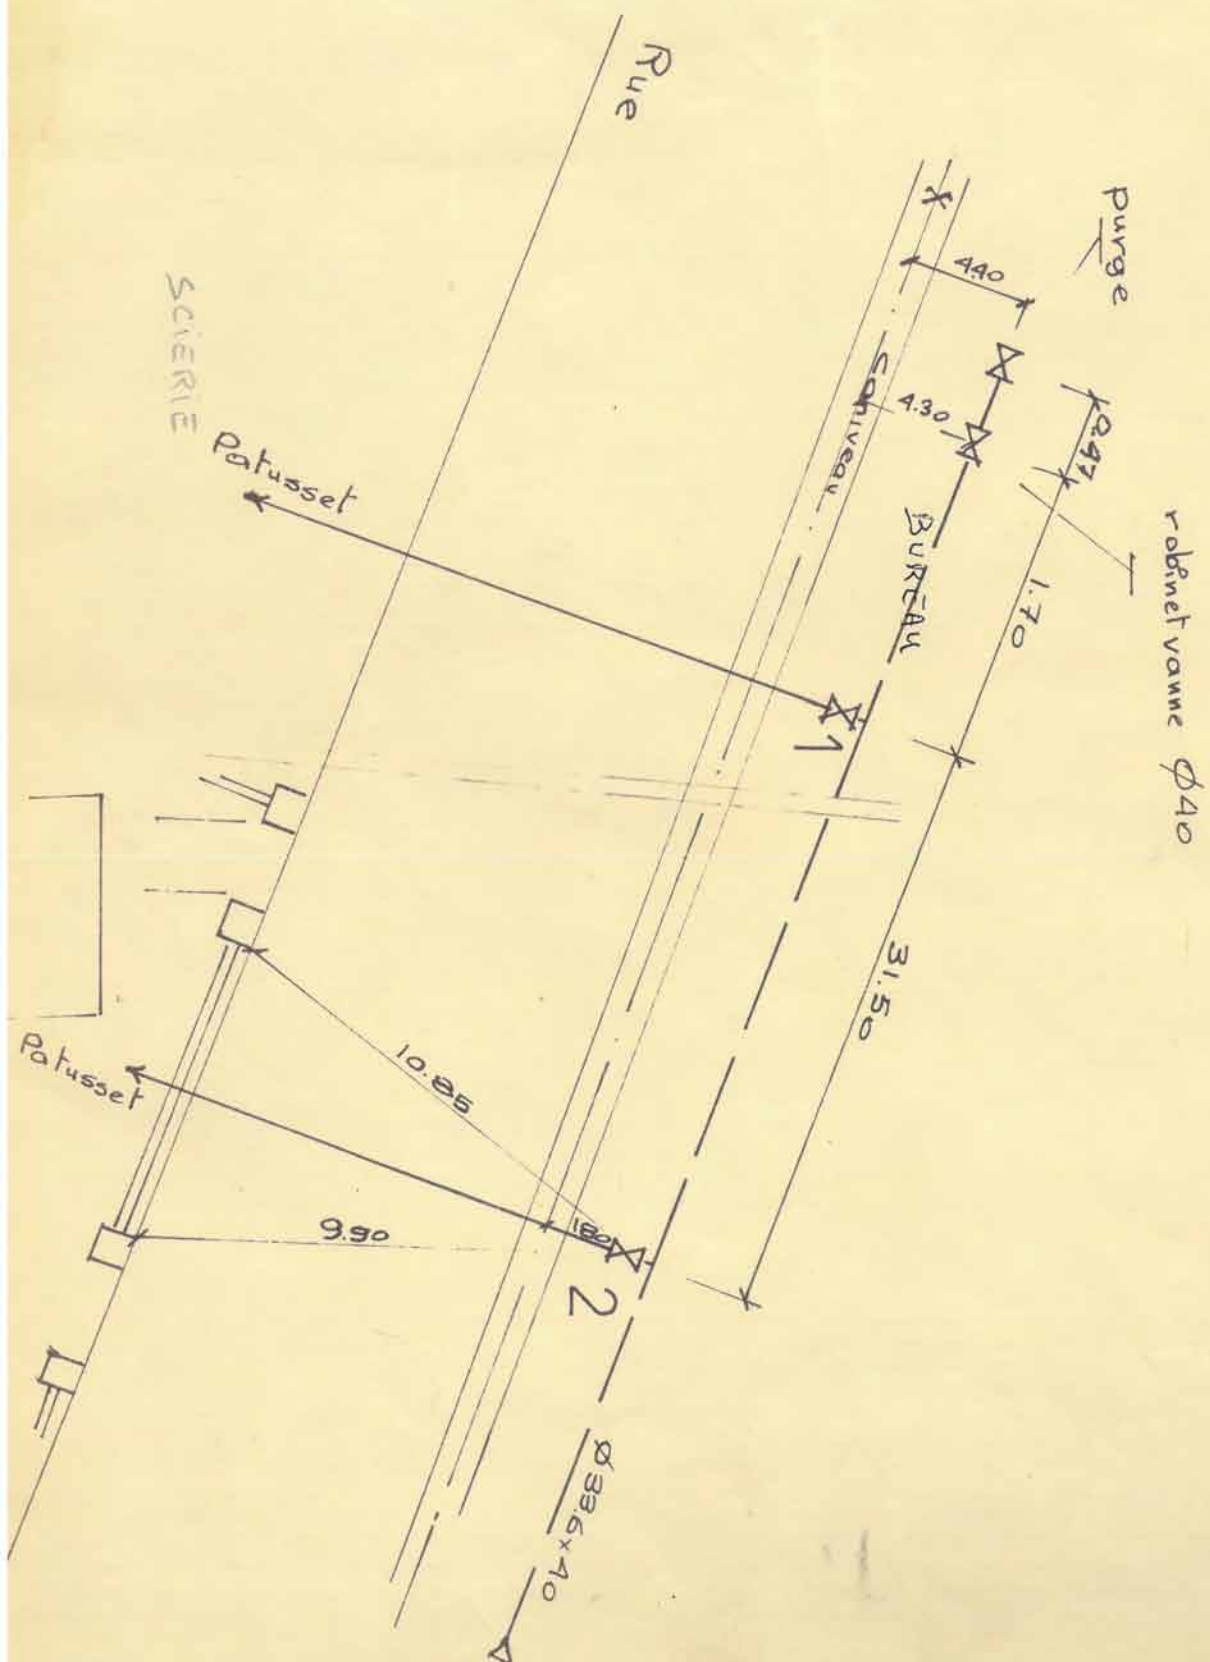

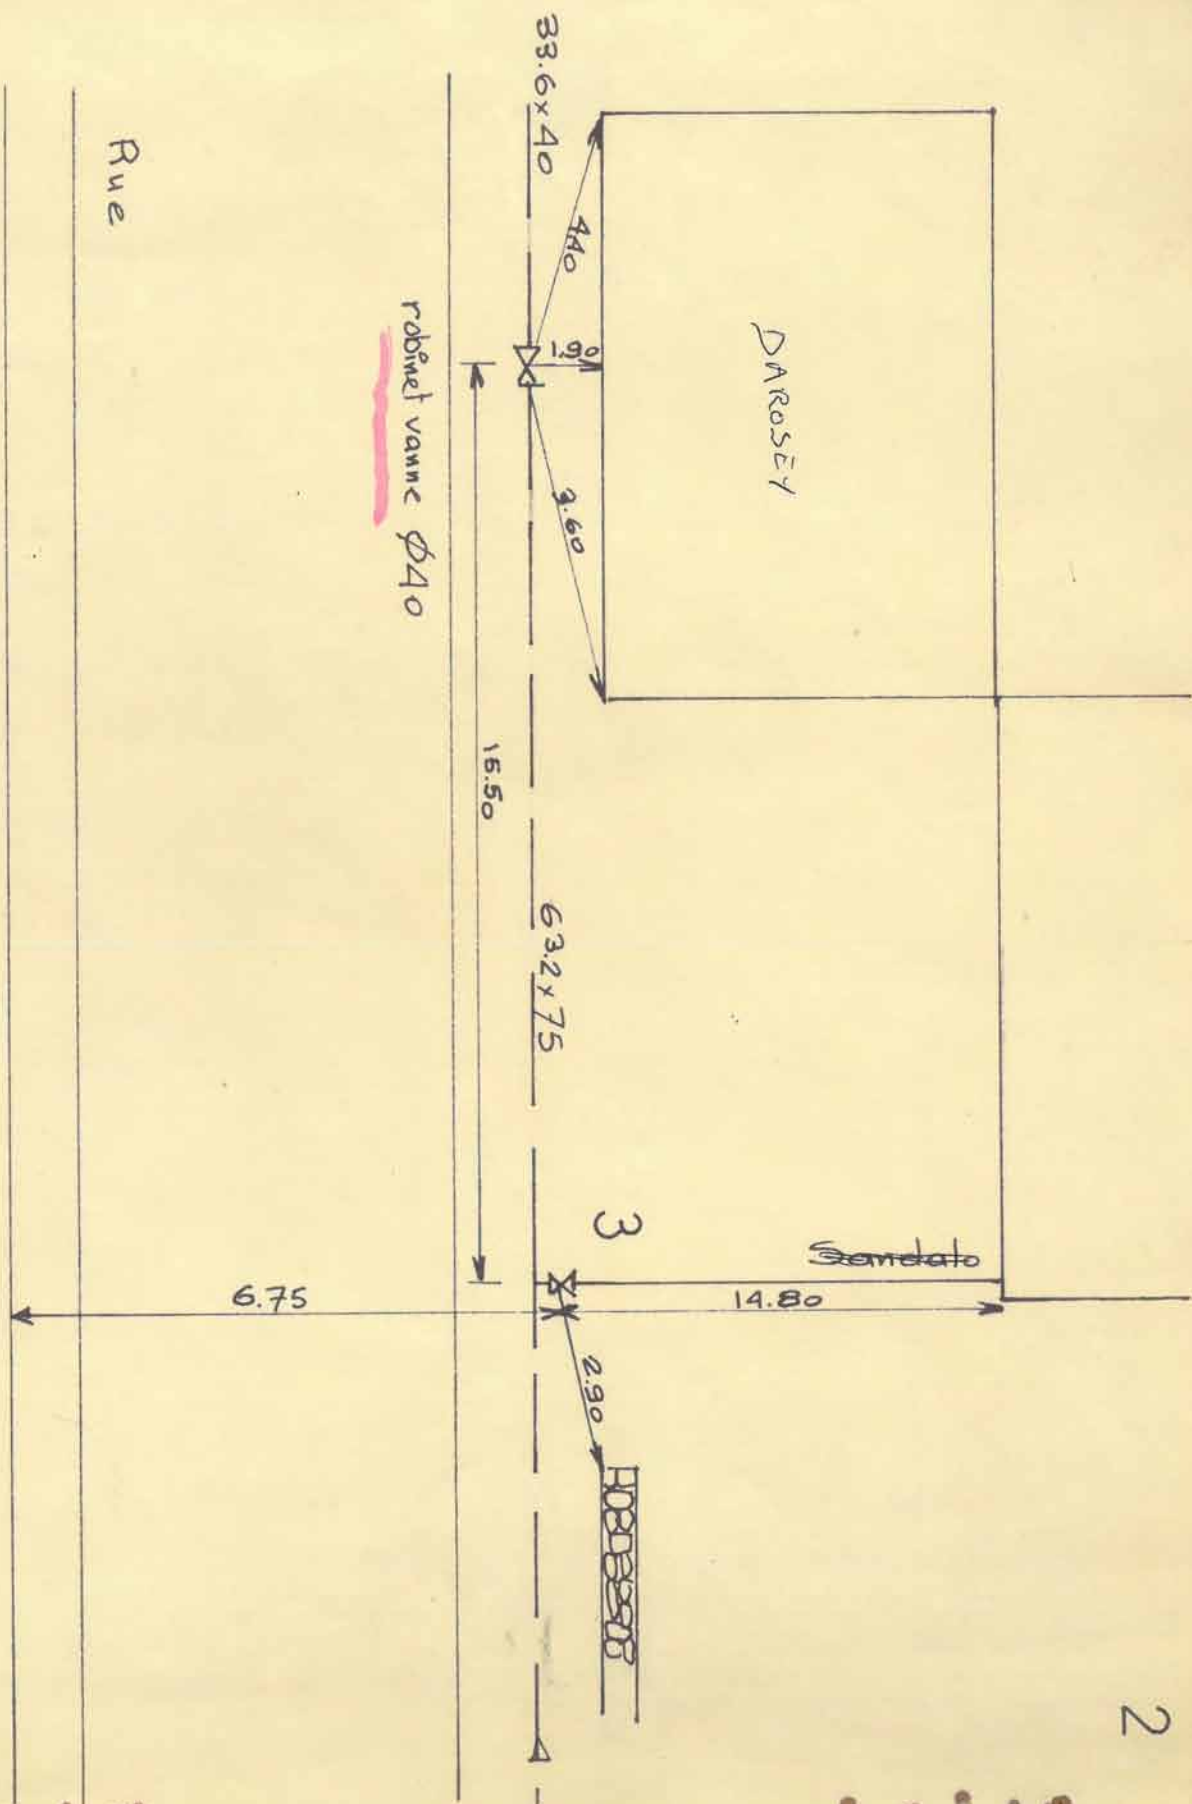


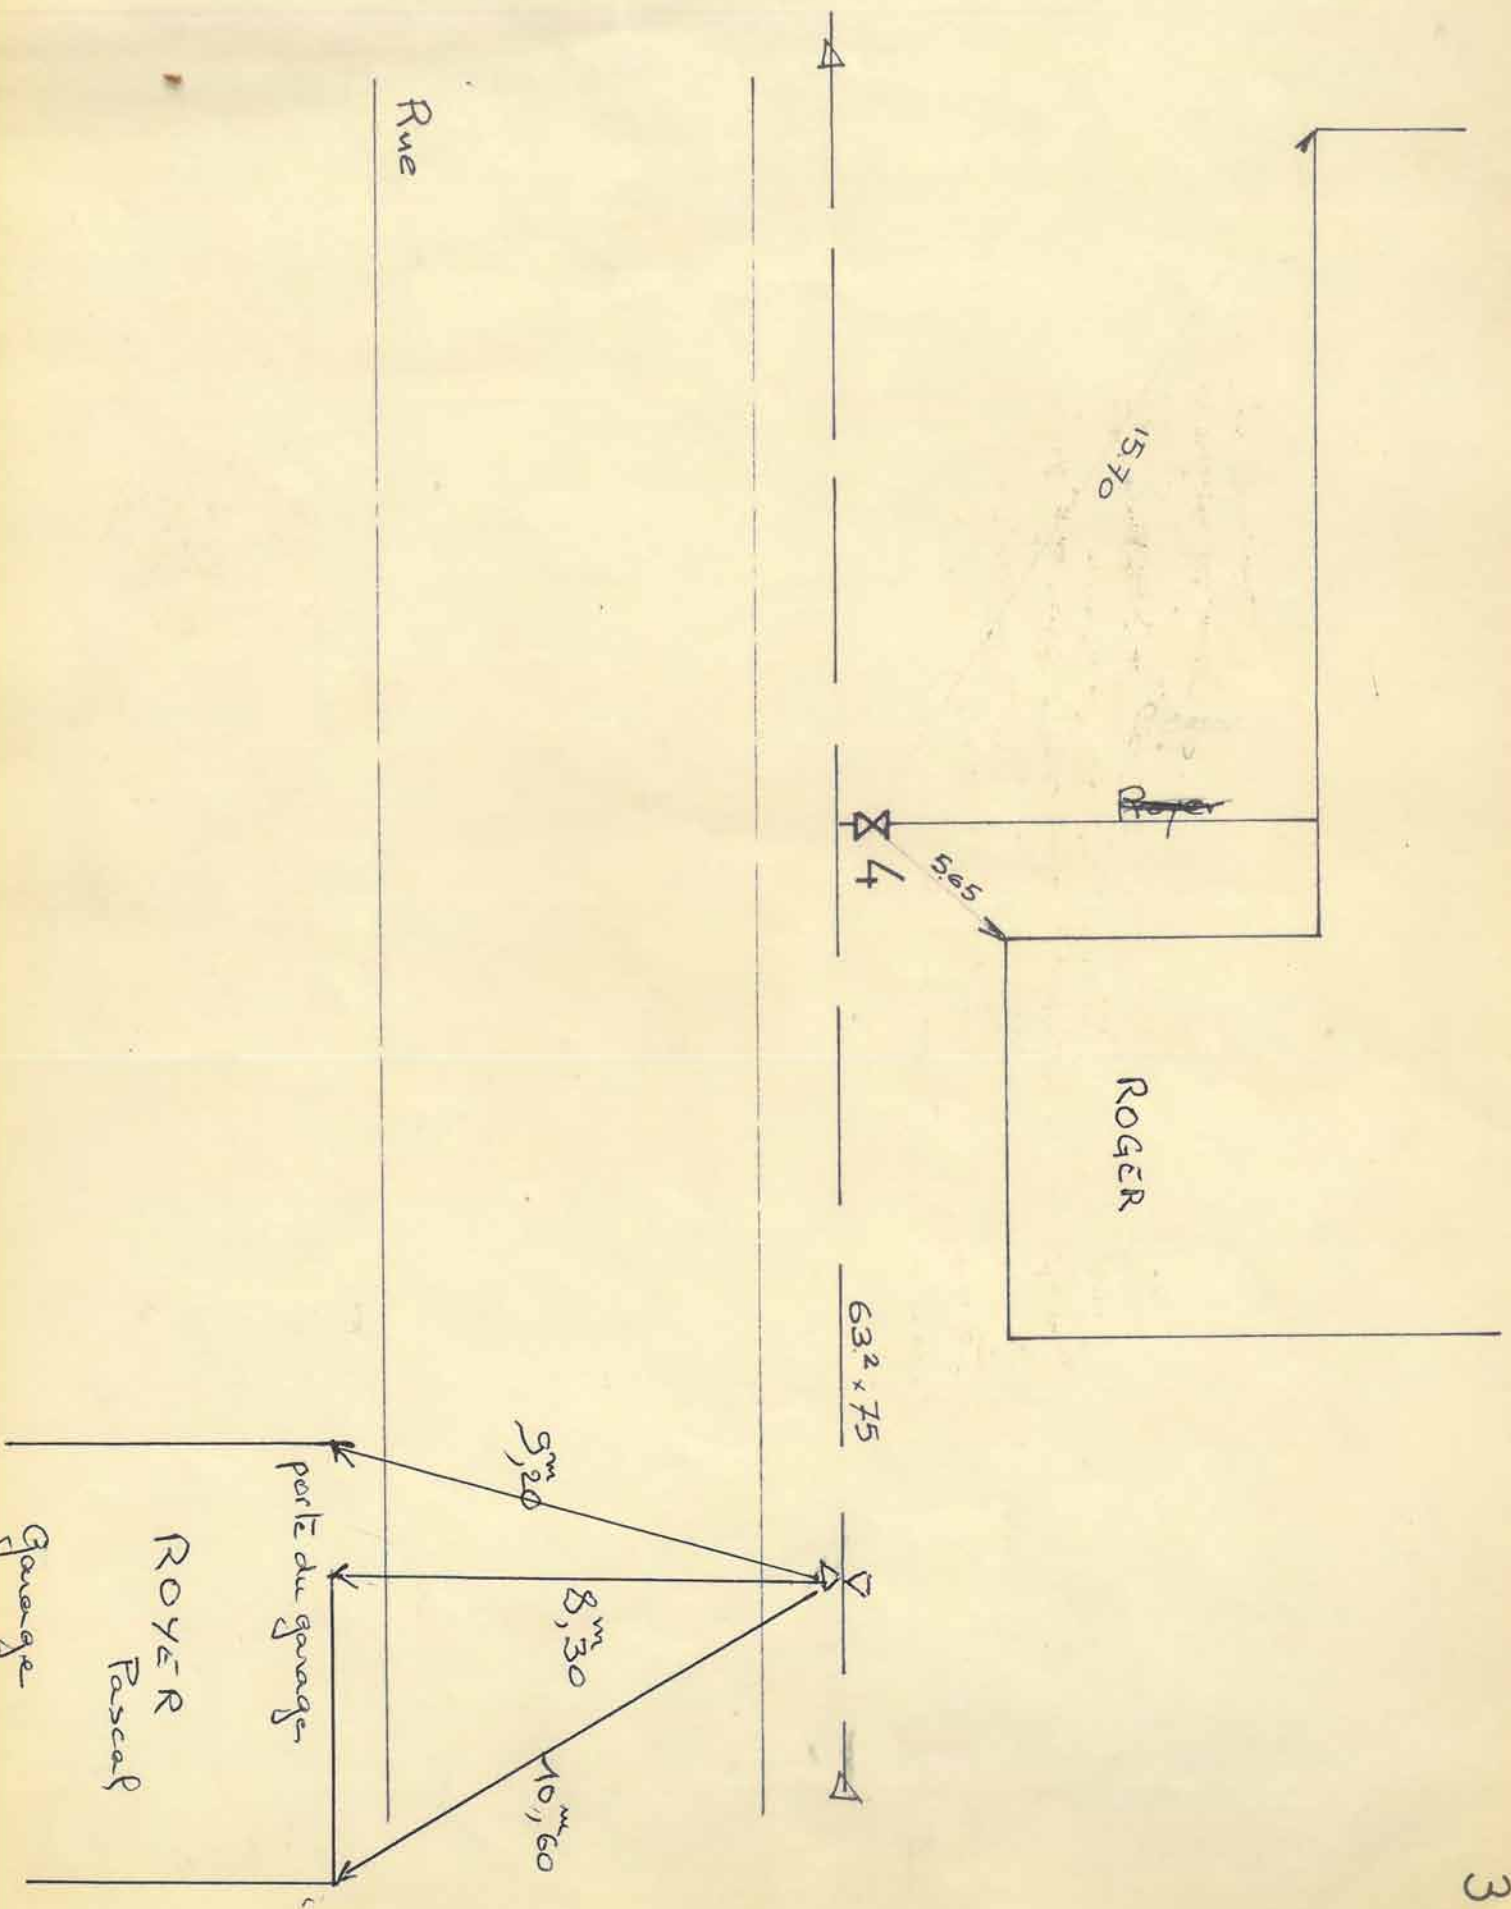


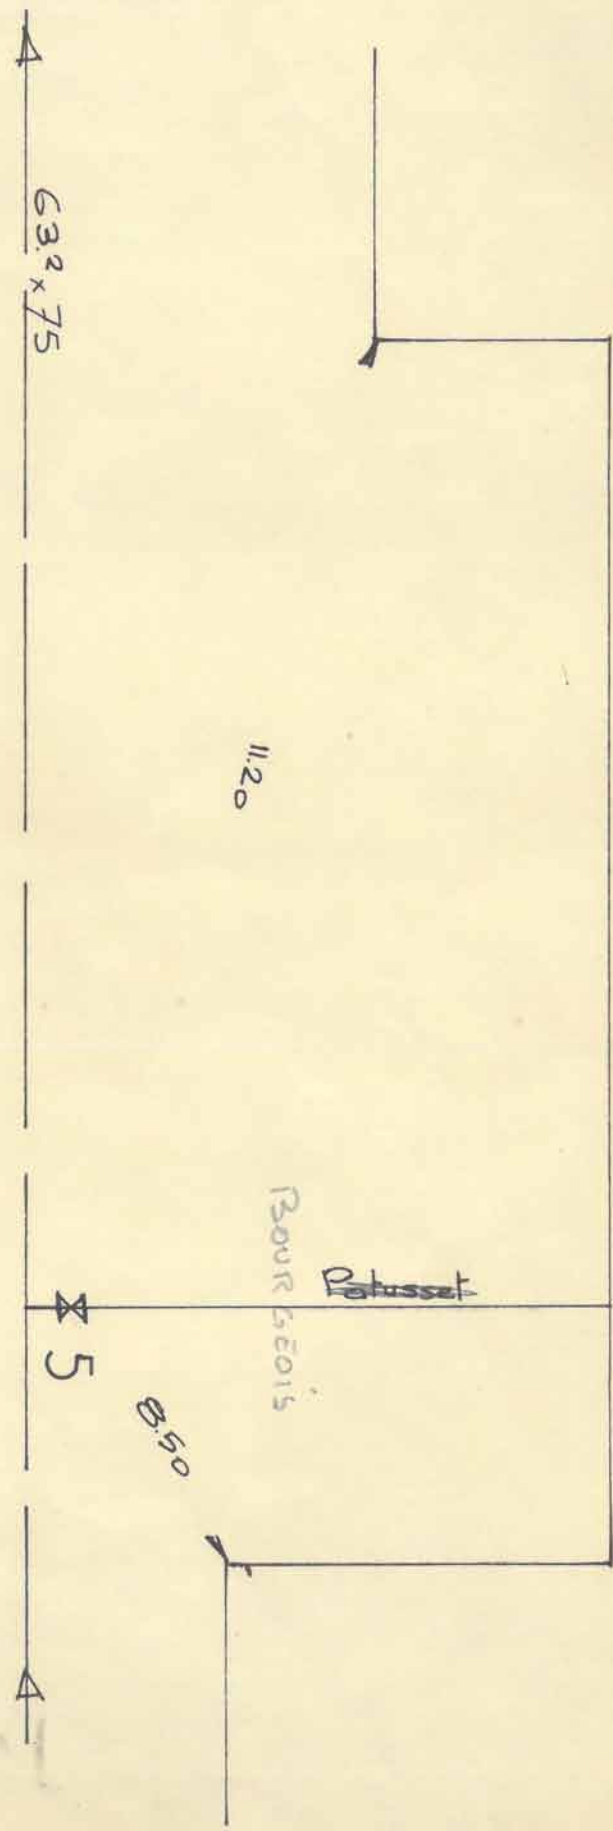

5.35


Rue

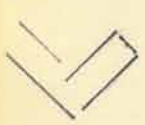

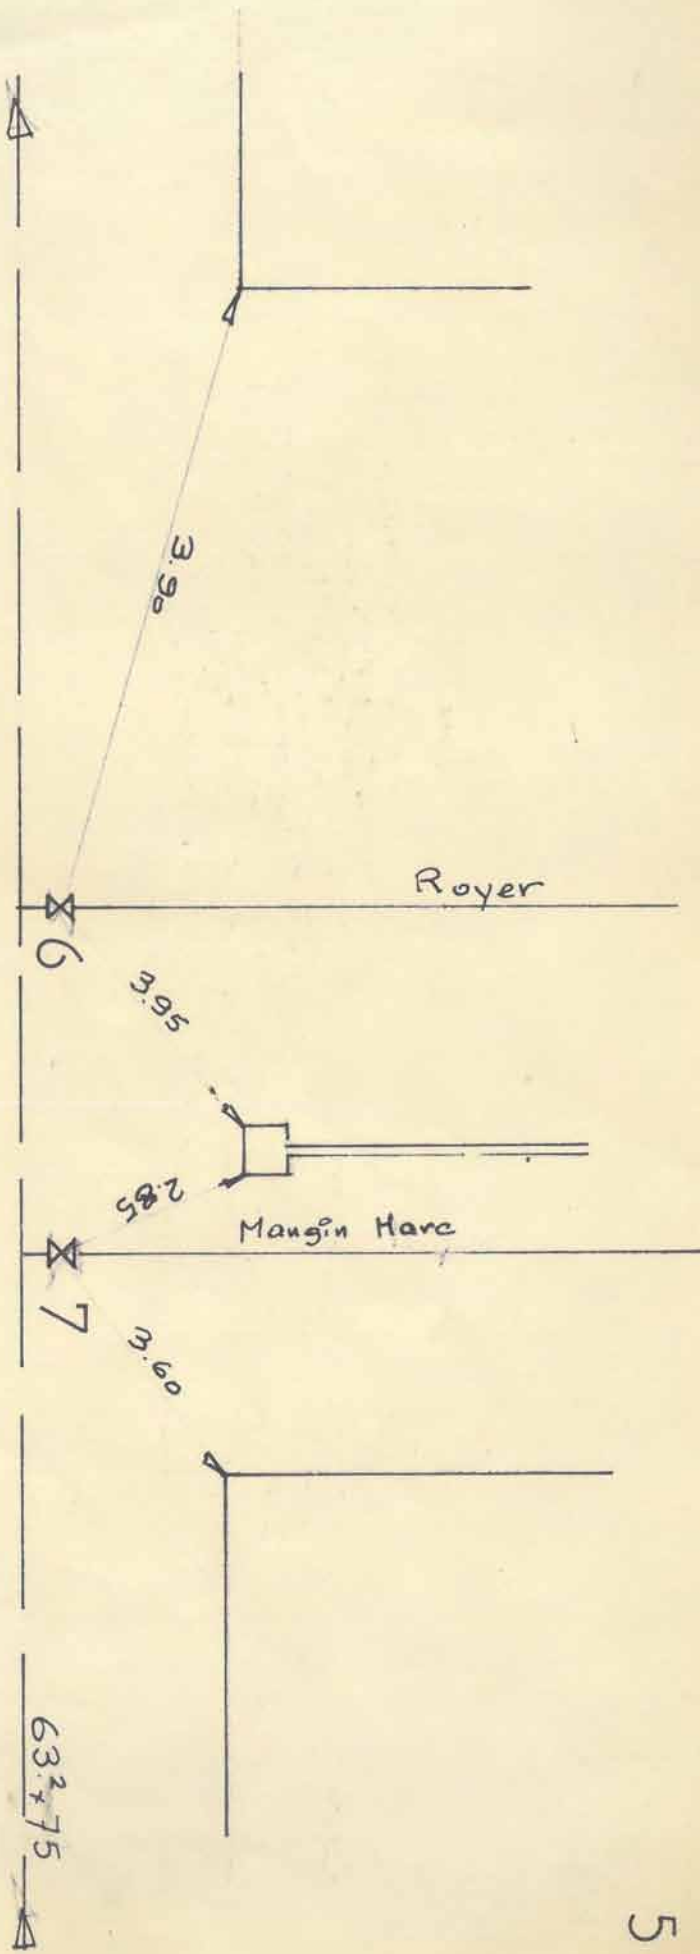


Rue




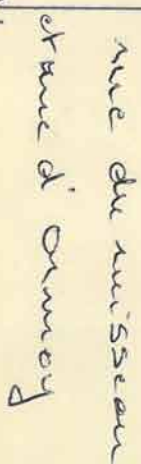

Rue

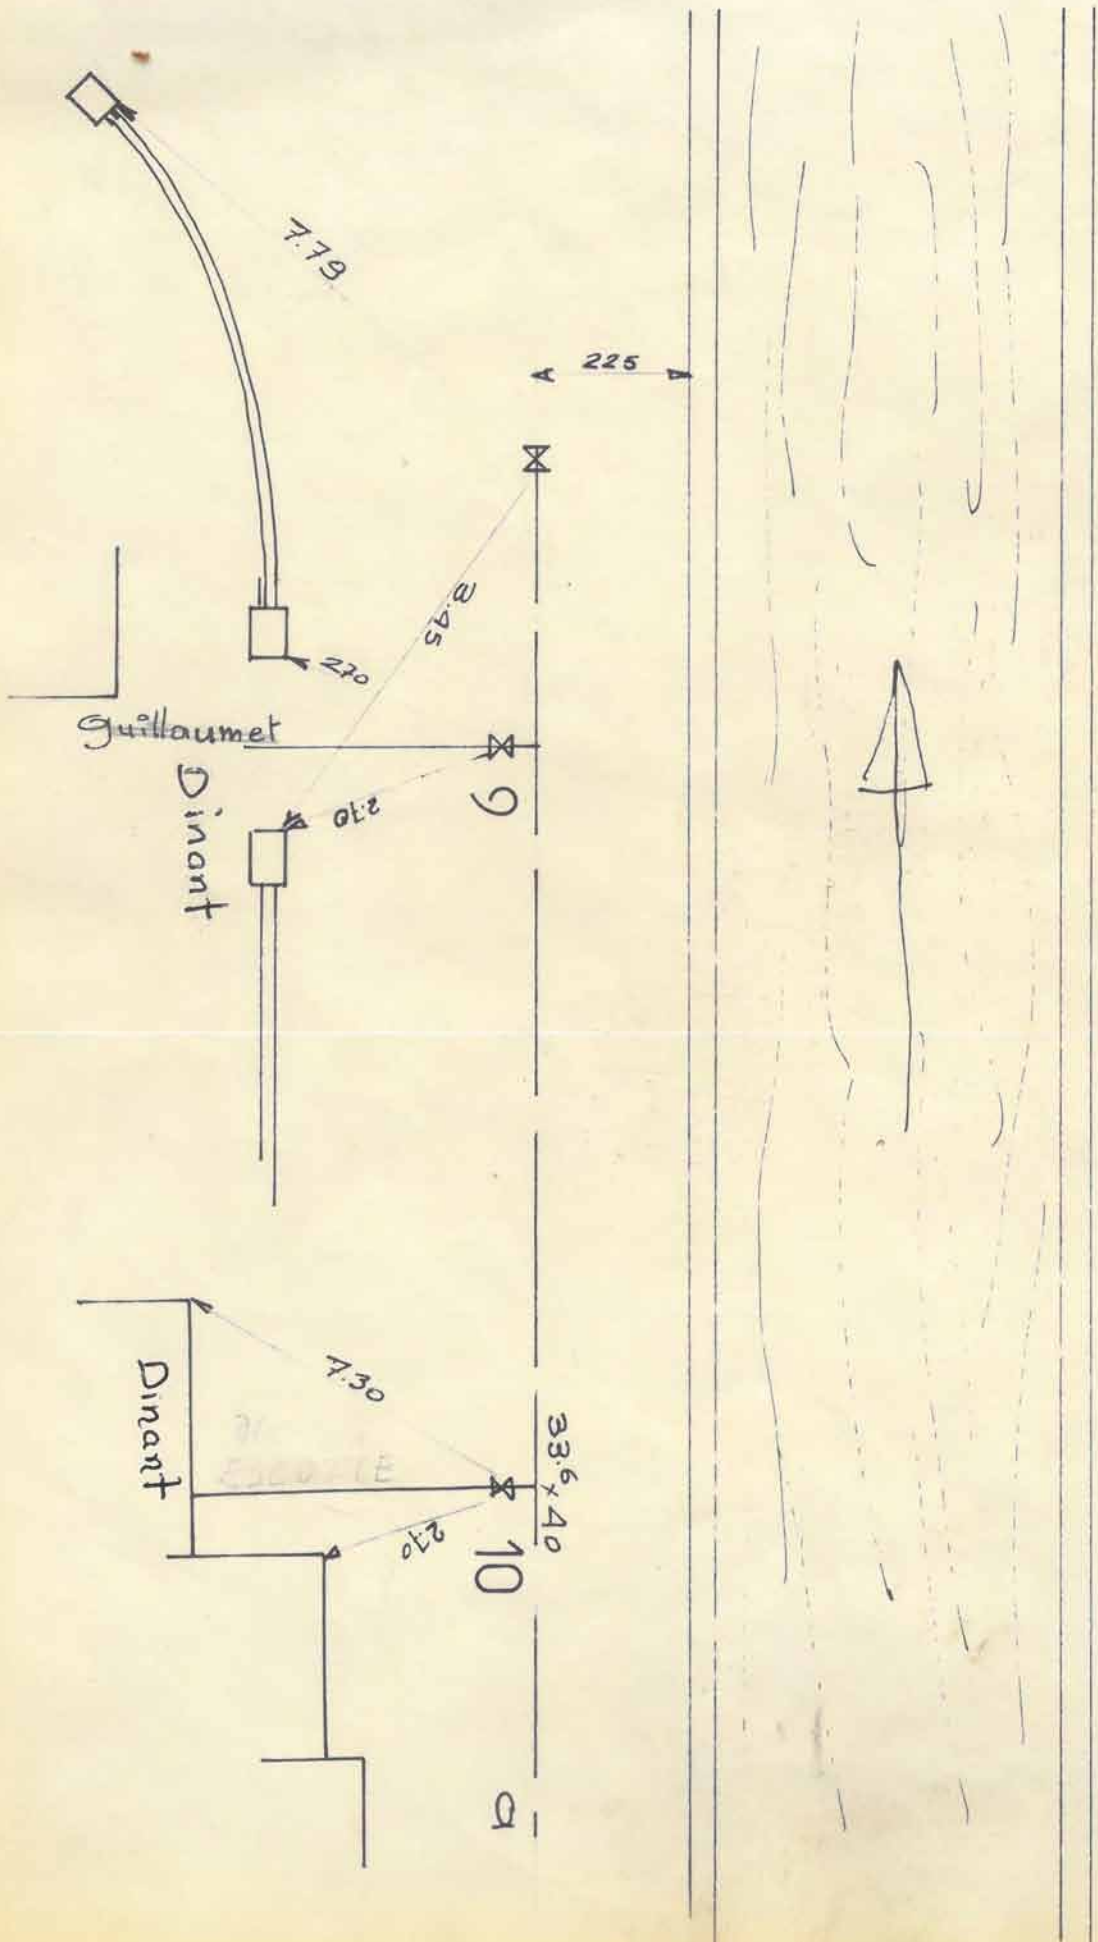

Rue

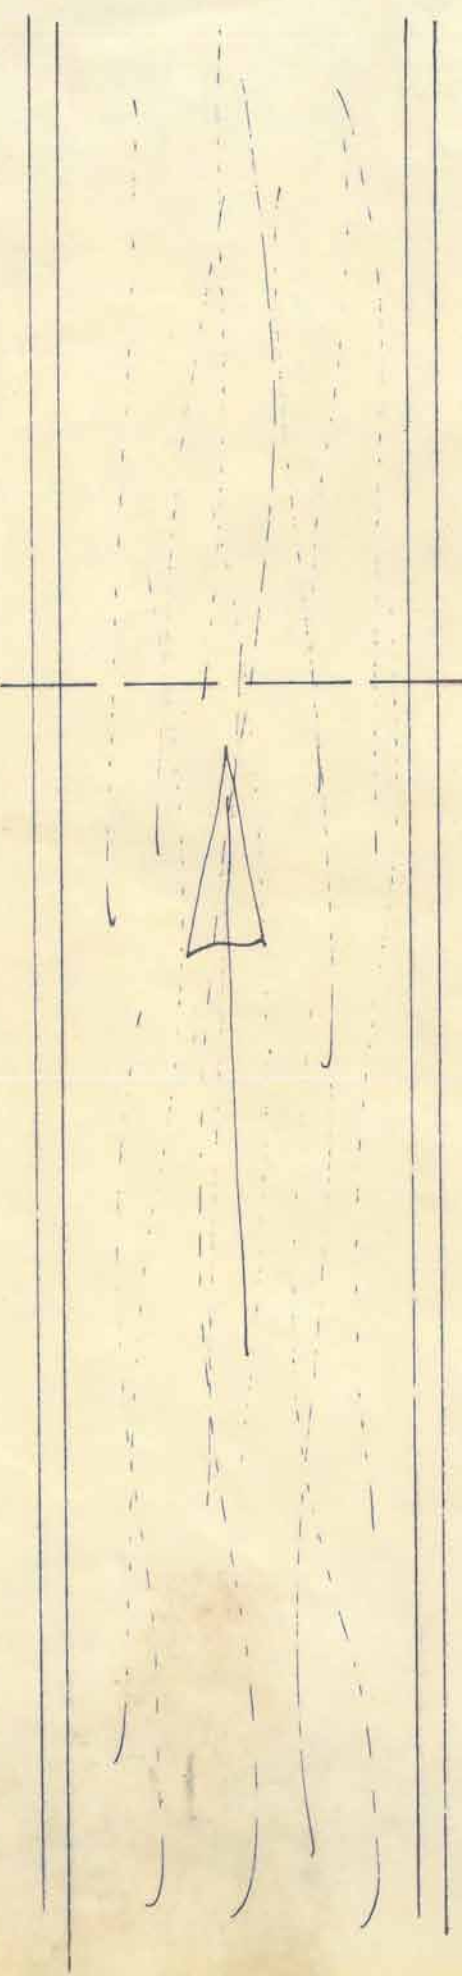

33.6 x 40

a

11

4.70


b

7.85





Prodigue

Quelant Thery

B 53.68

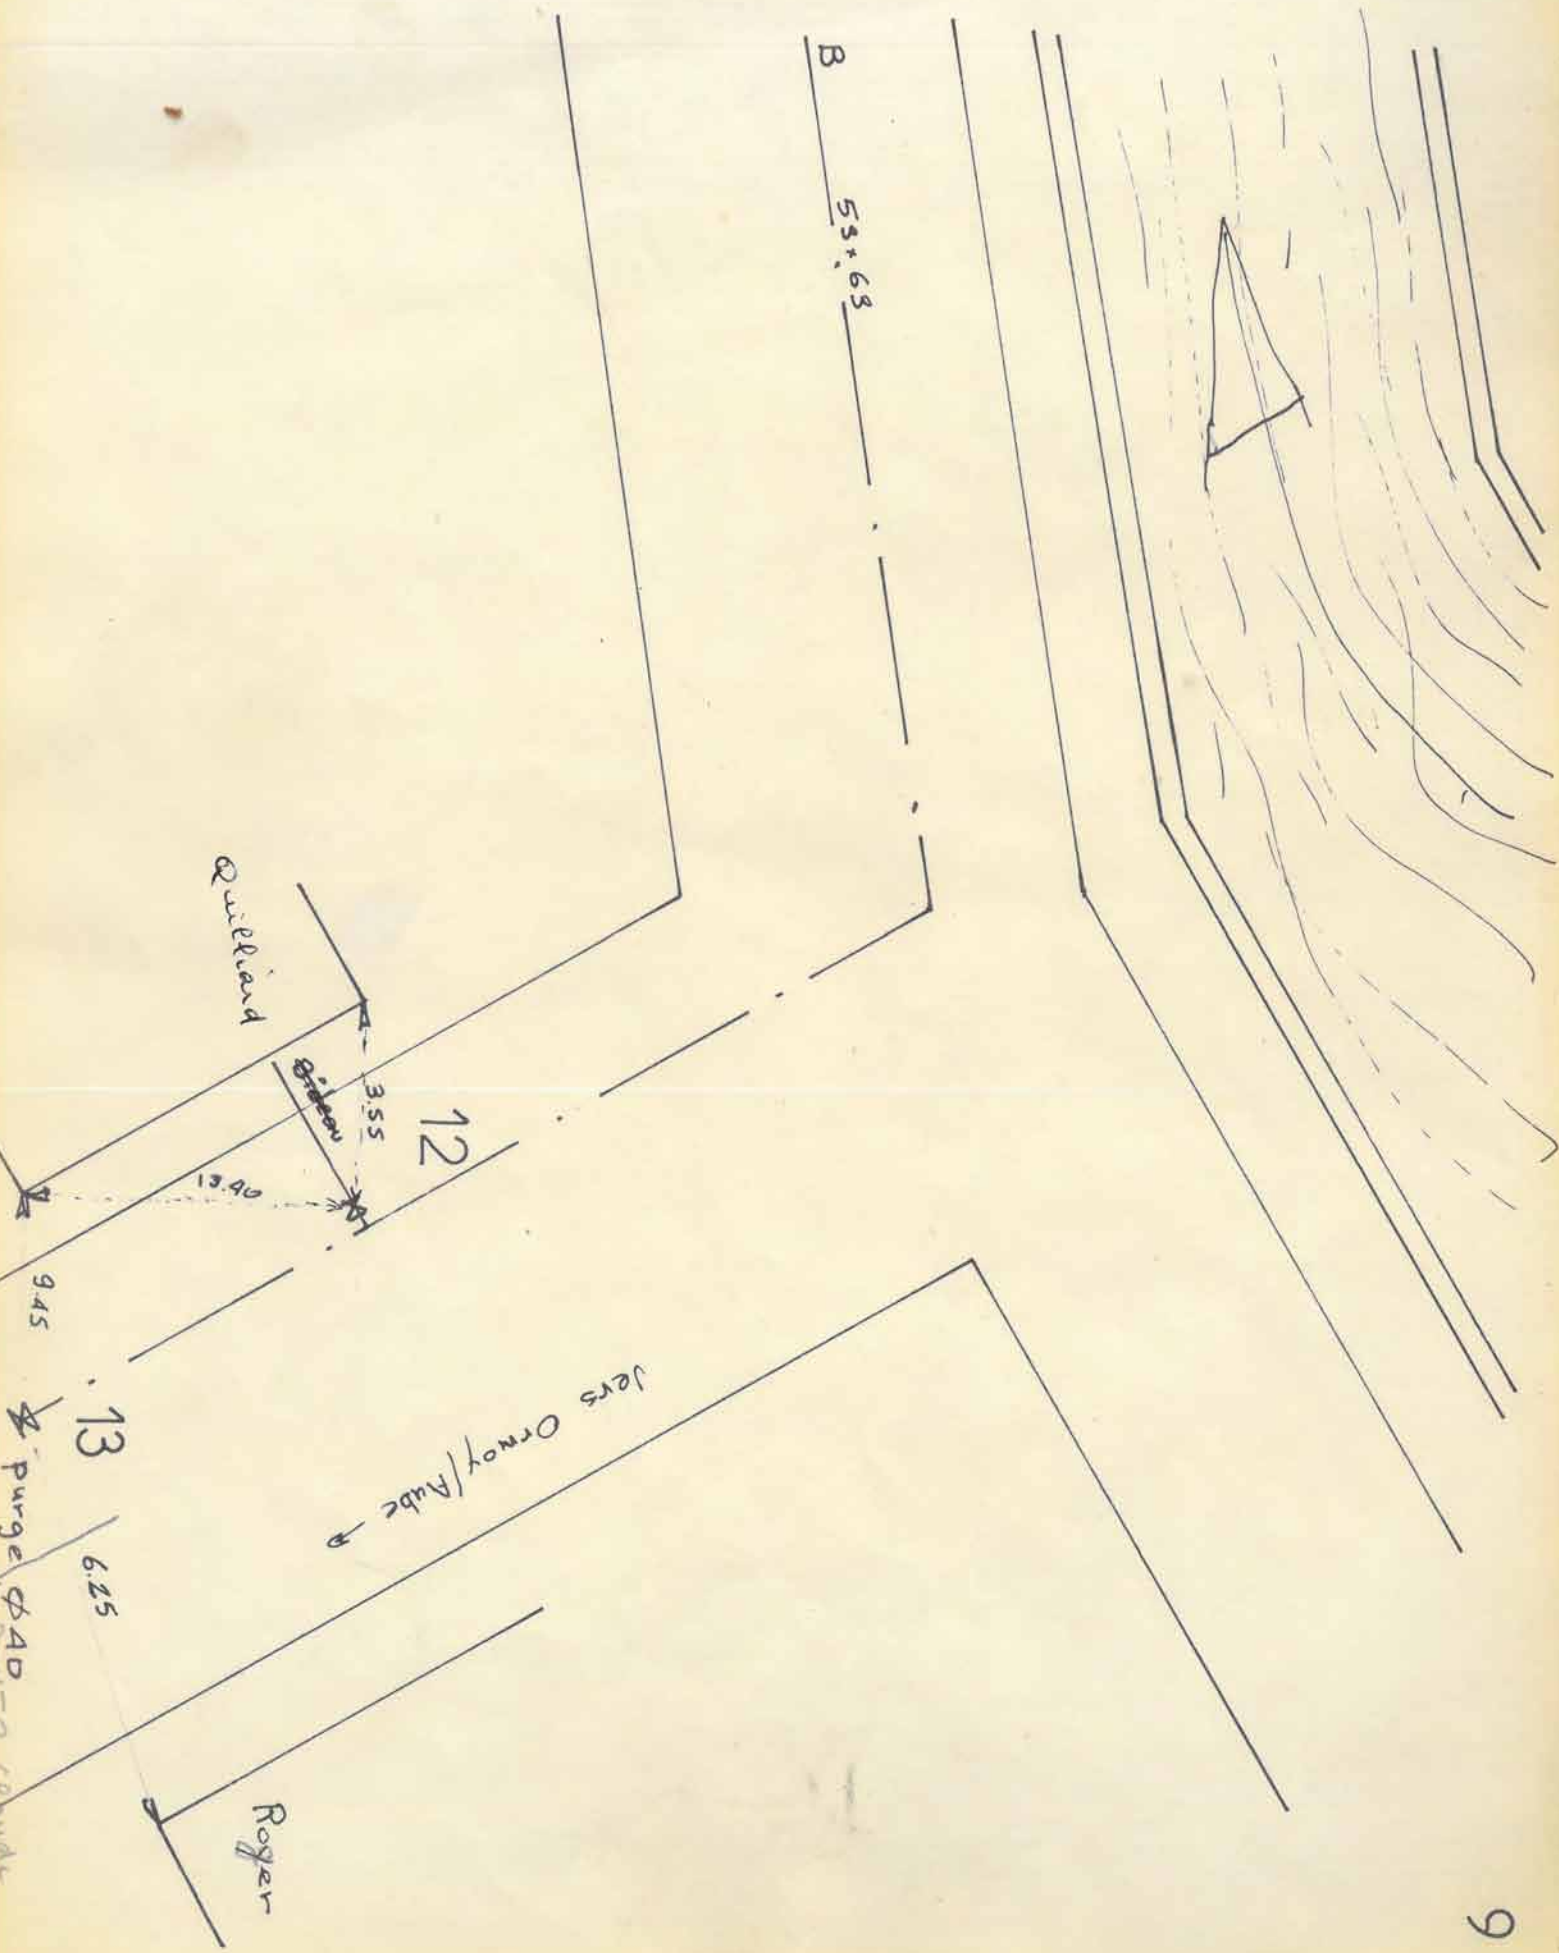

Rue

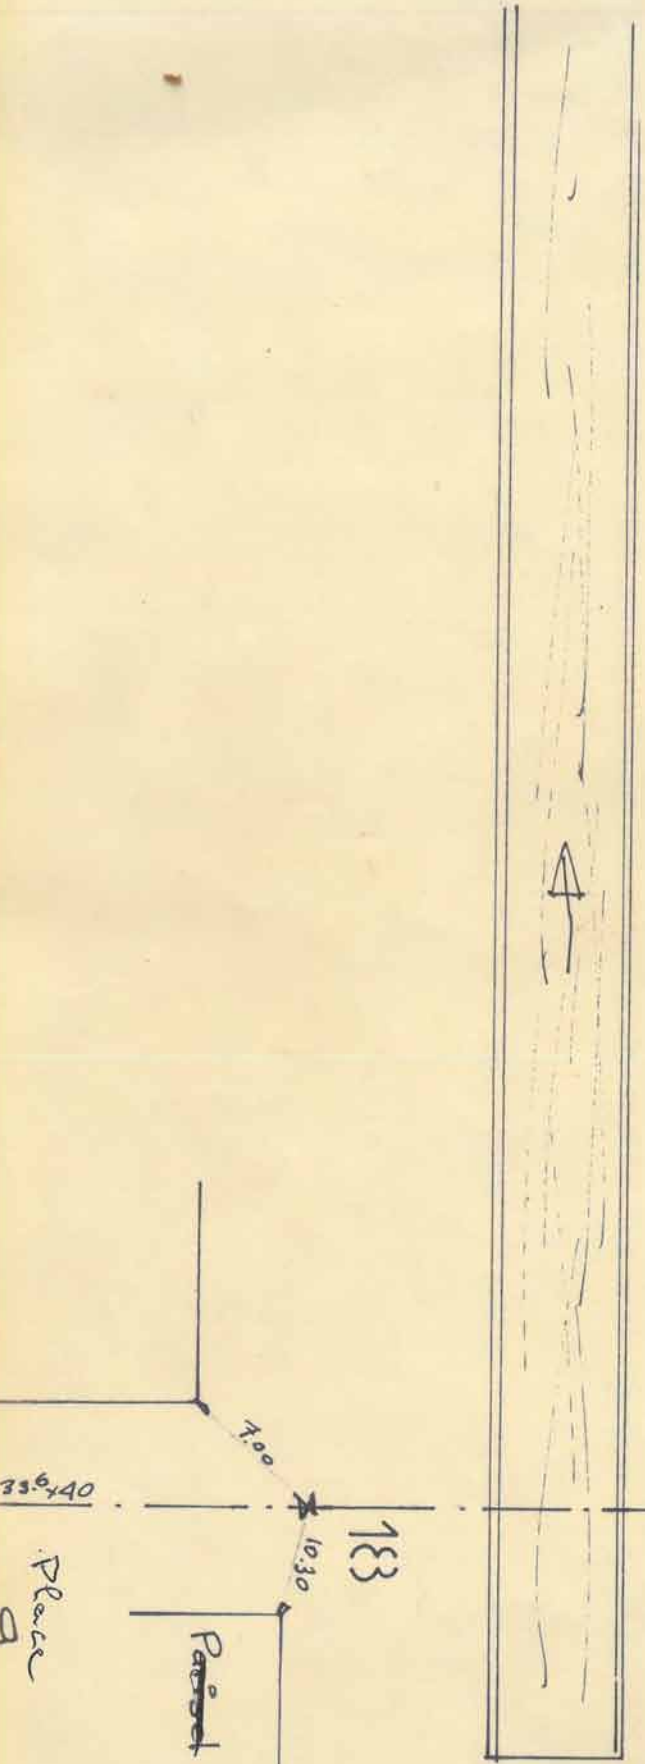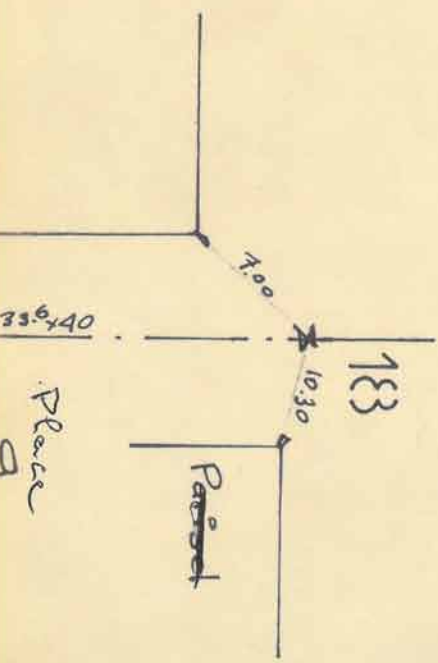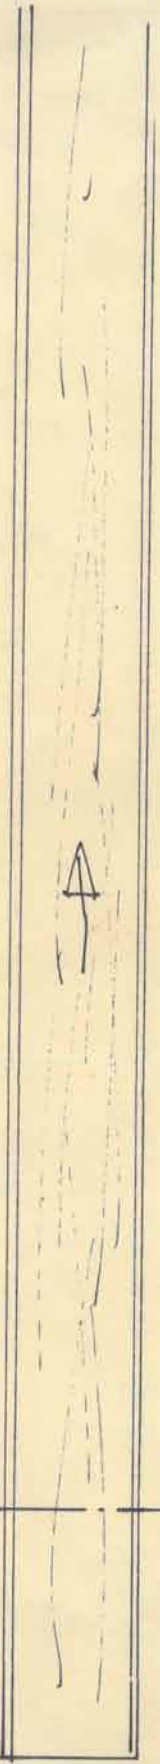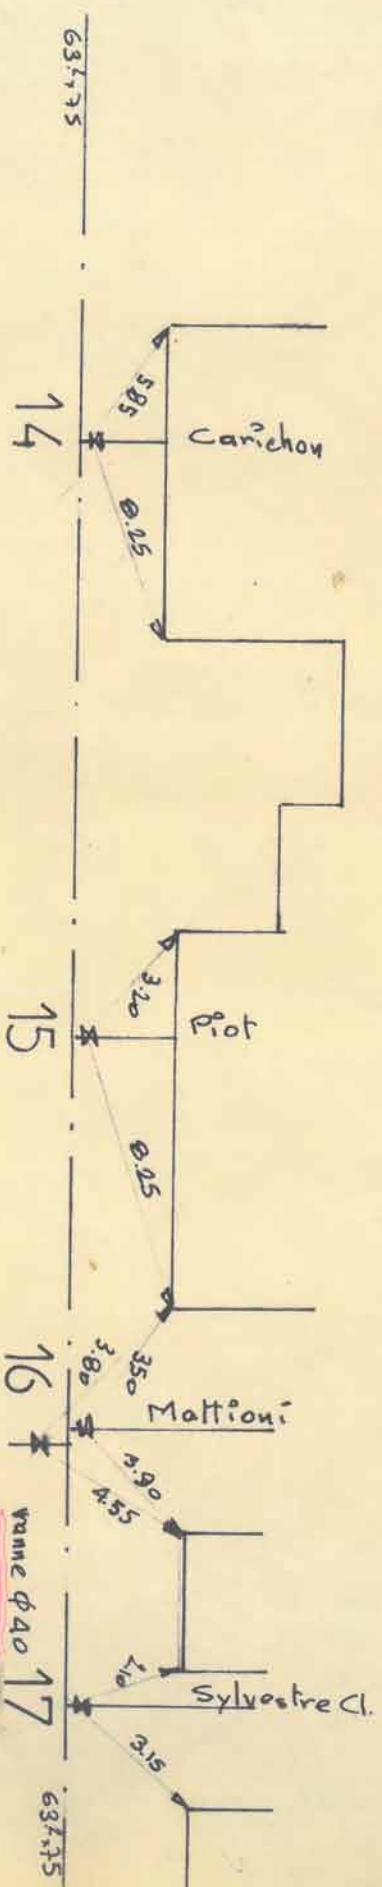

Paisel

Commune
WC local

PERRIN

↑ rue de
l'église

Mairie

Monument

PLACE


Ruisseau

Route


SILVESTRE C.

Mattioni

Piot

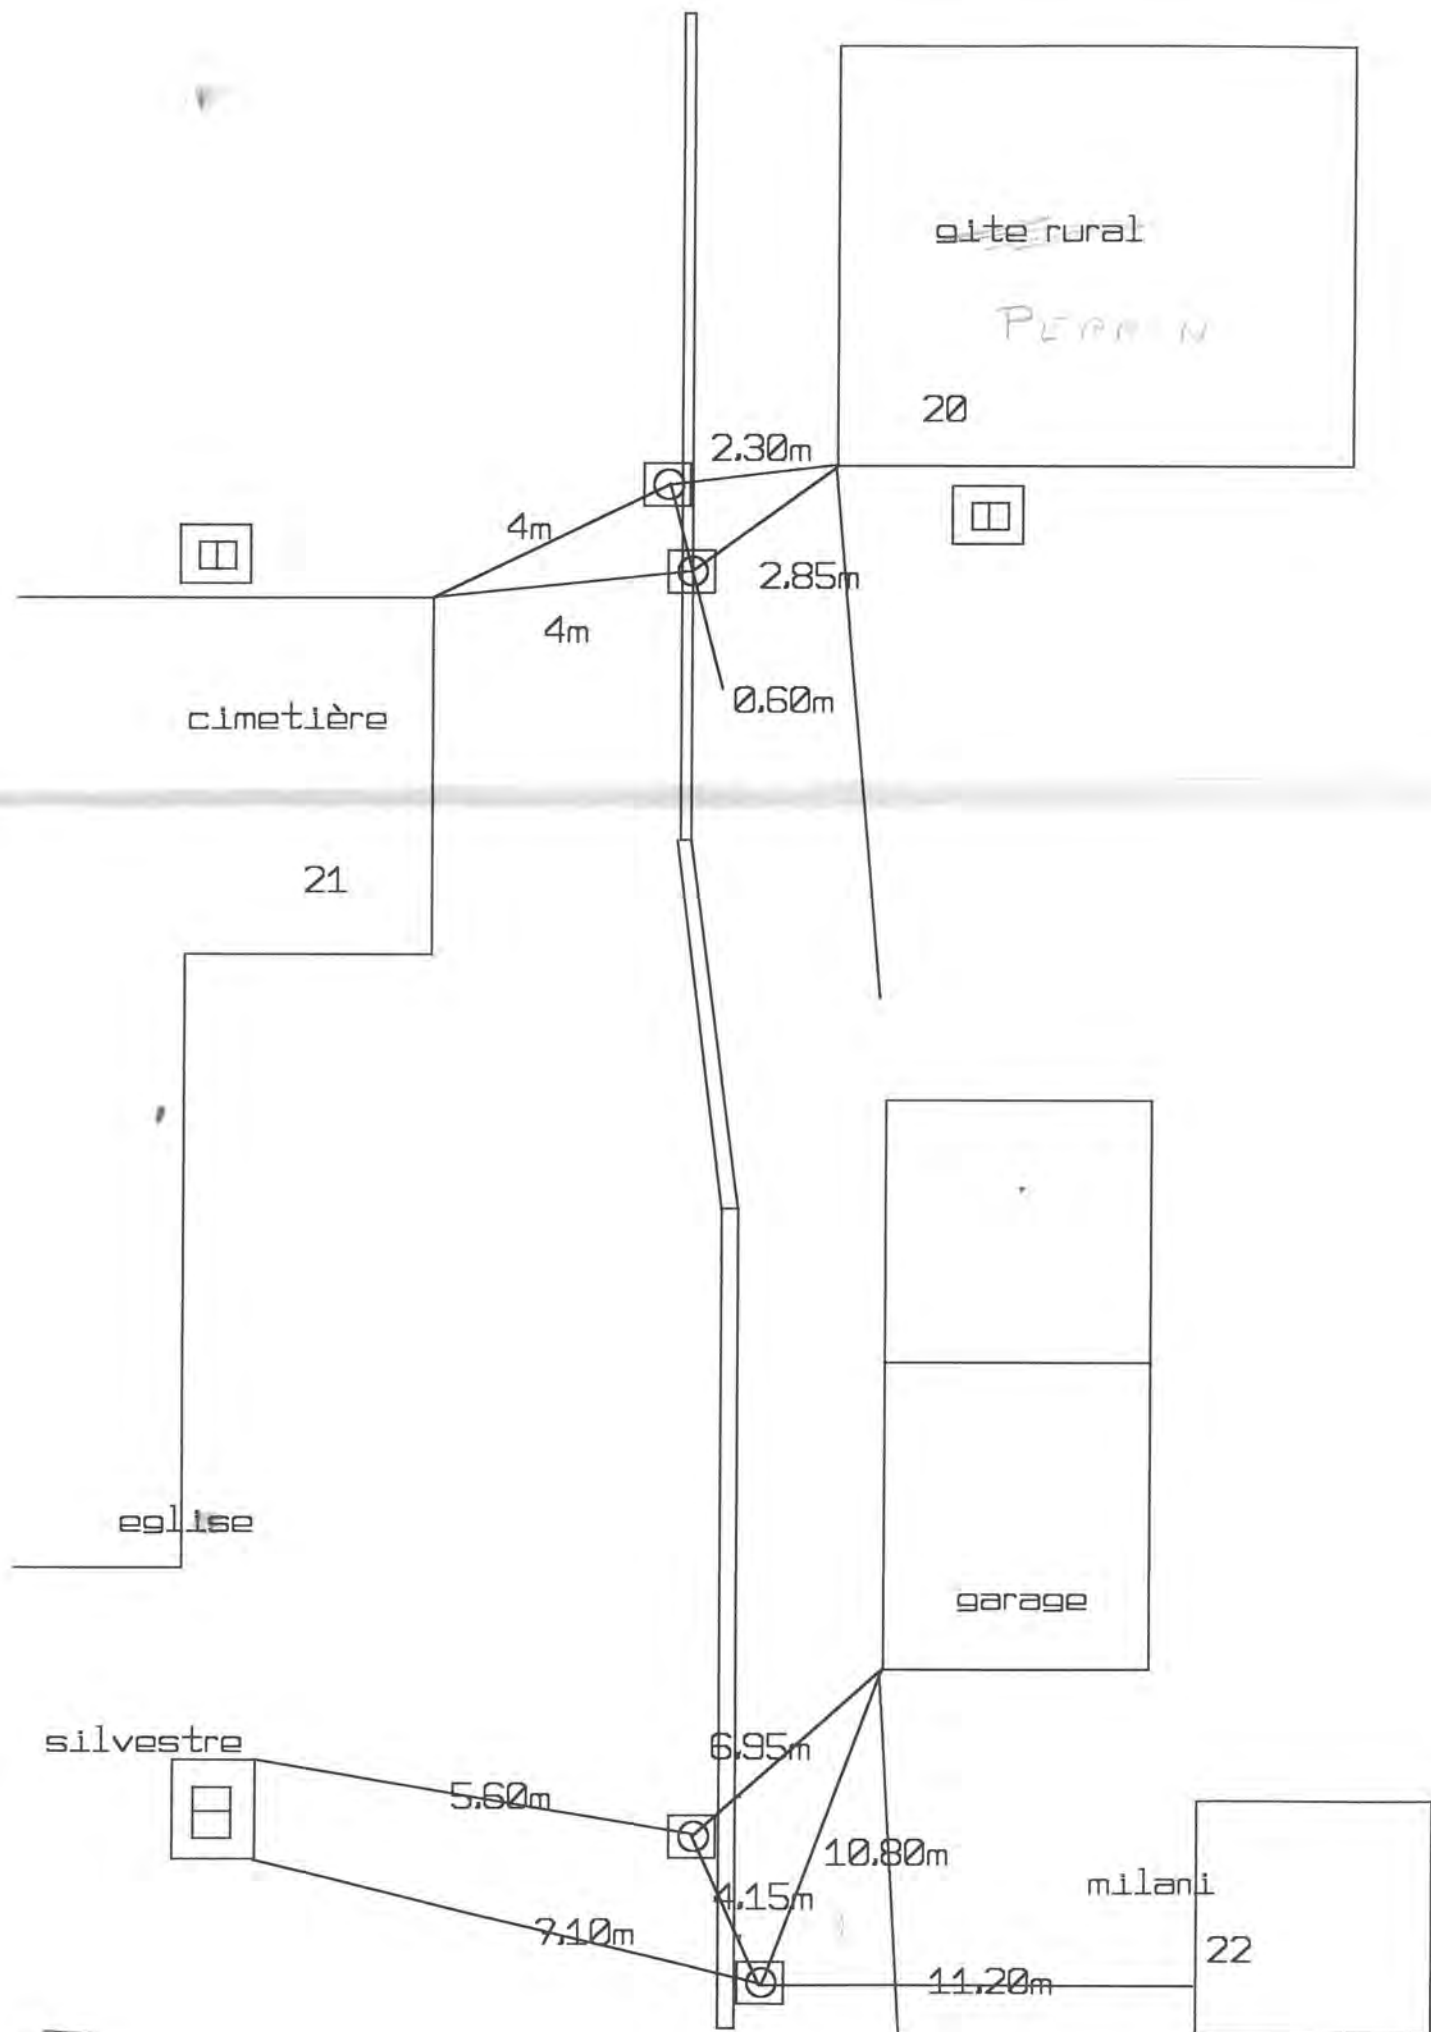

5:29 hr

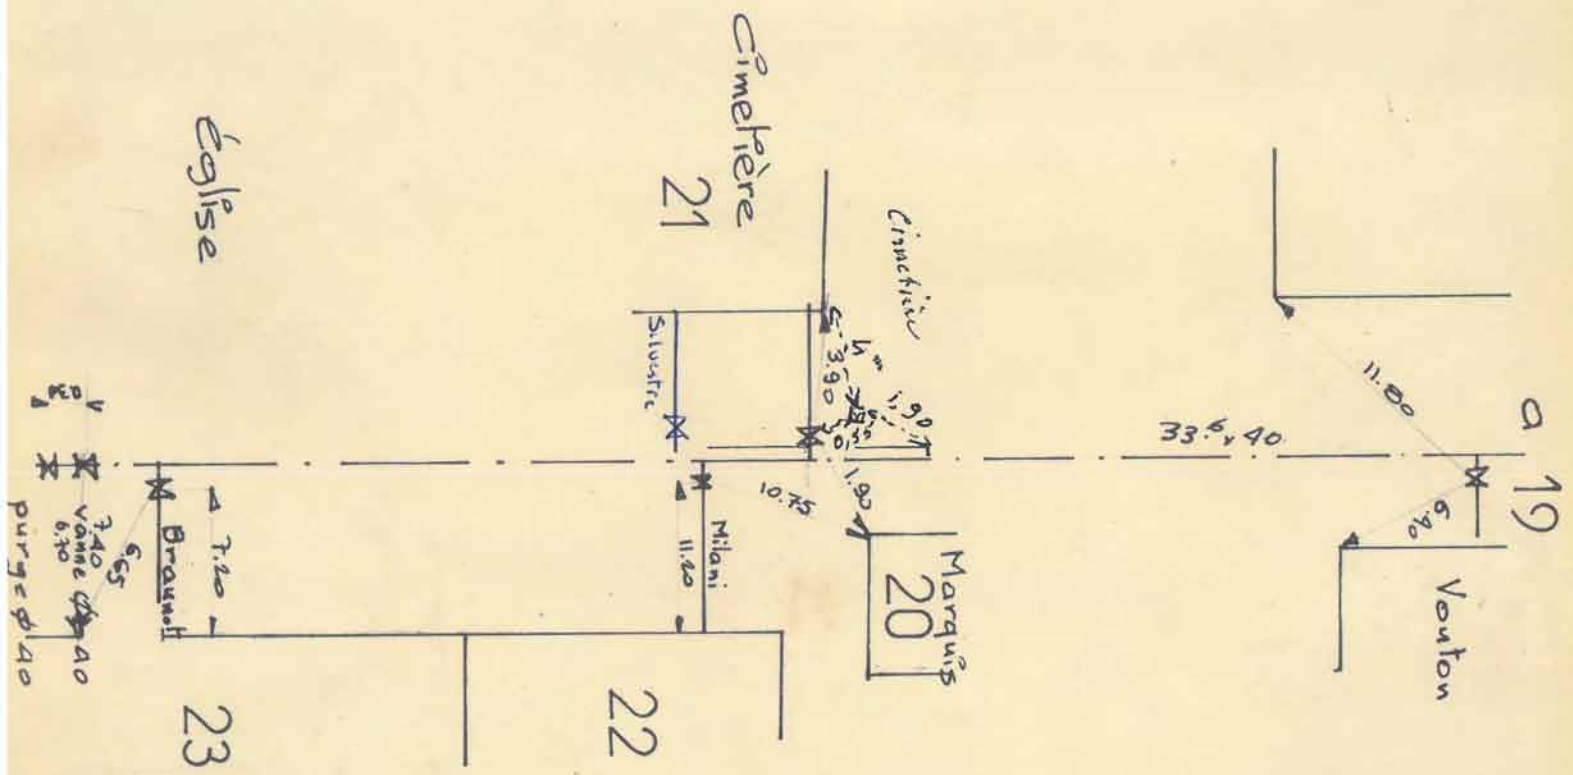

25,5

26

Silvestre

Xavier

~~Vouton~~

ZAWADA


4,70

7,90



1,95


8,30

12 bis

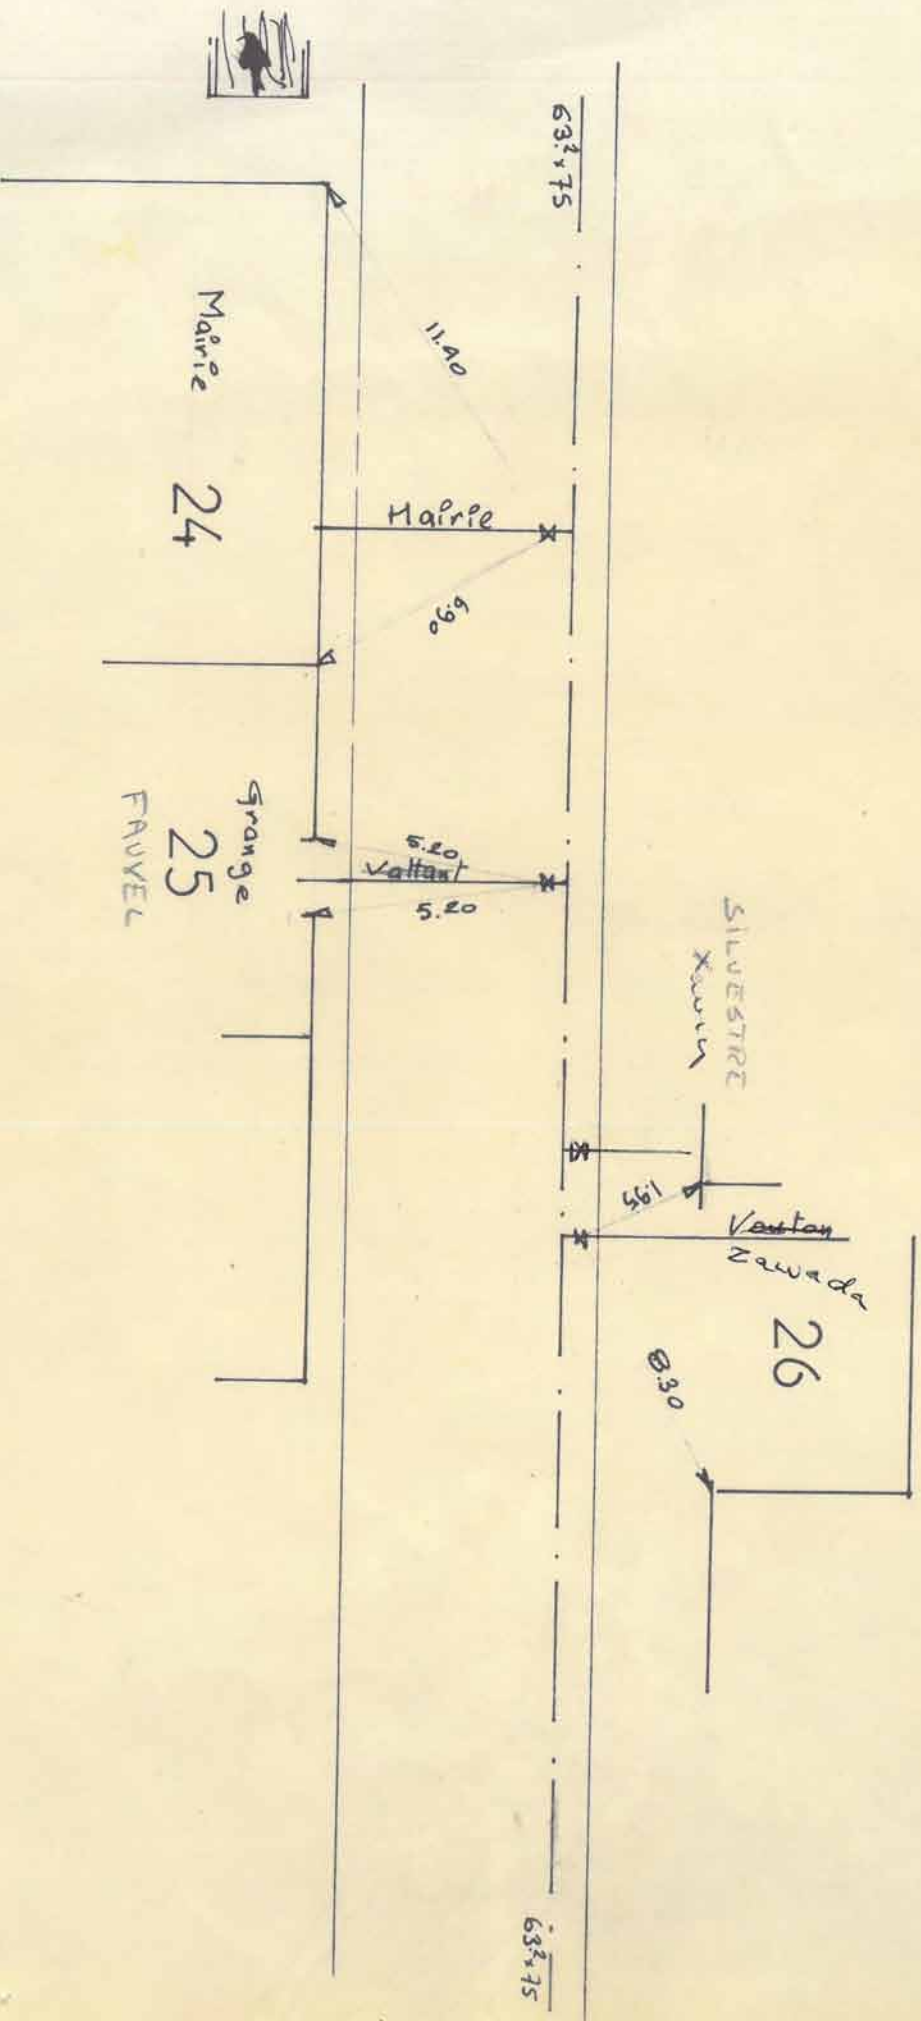


Rue

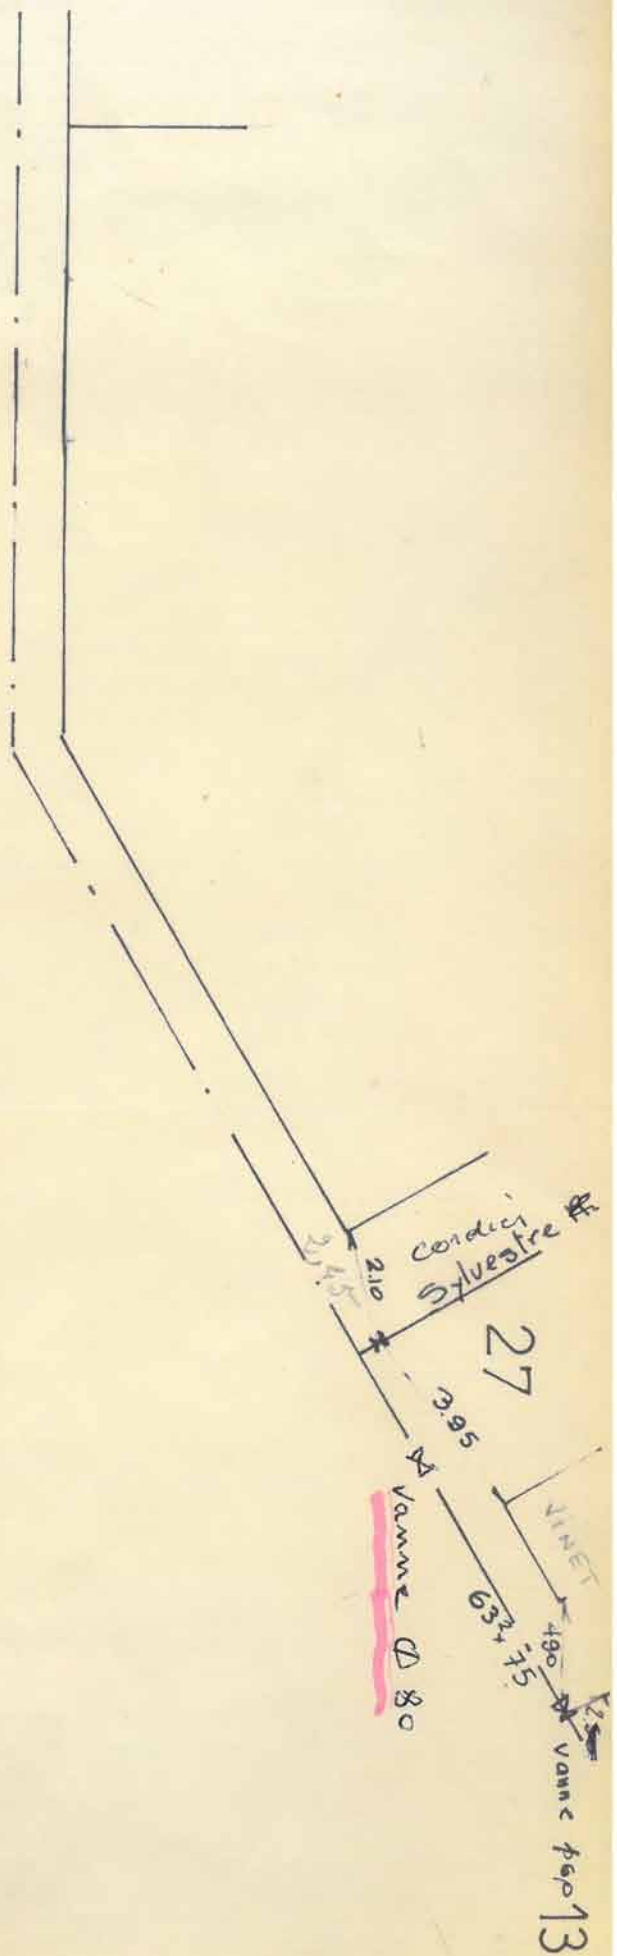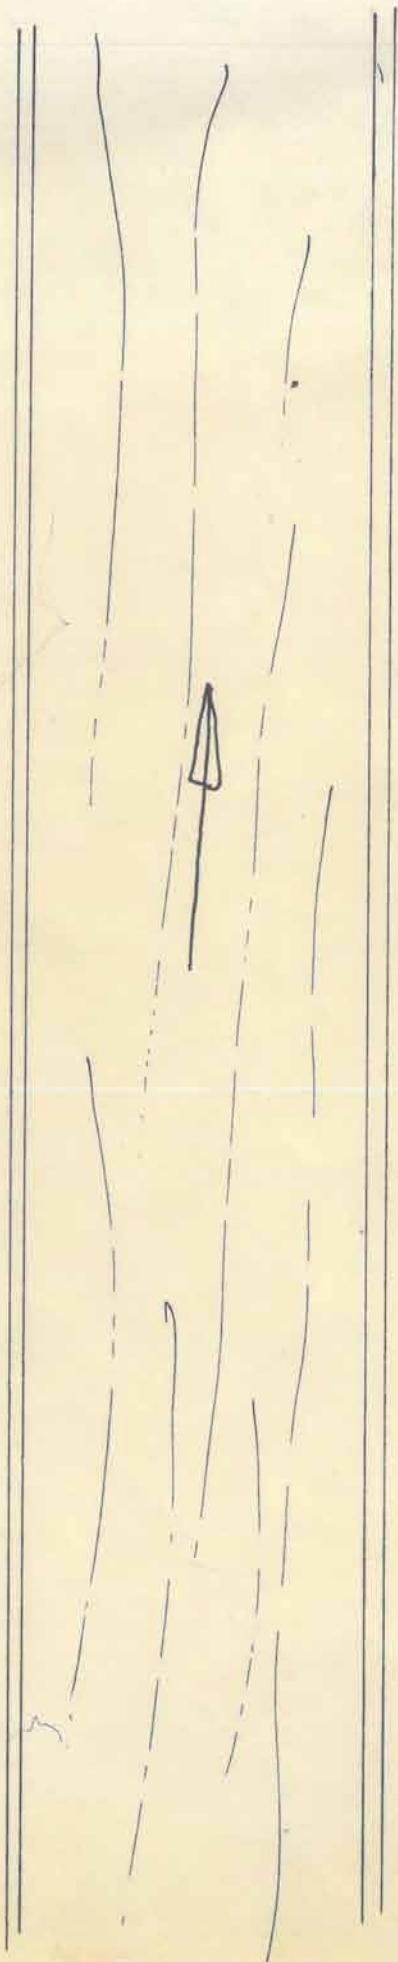

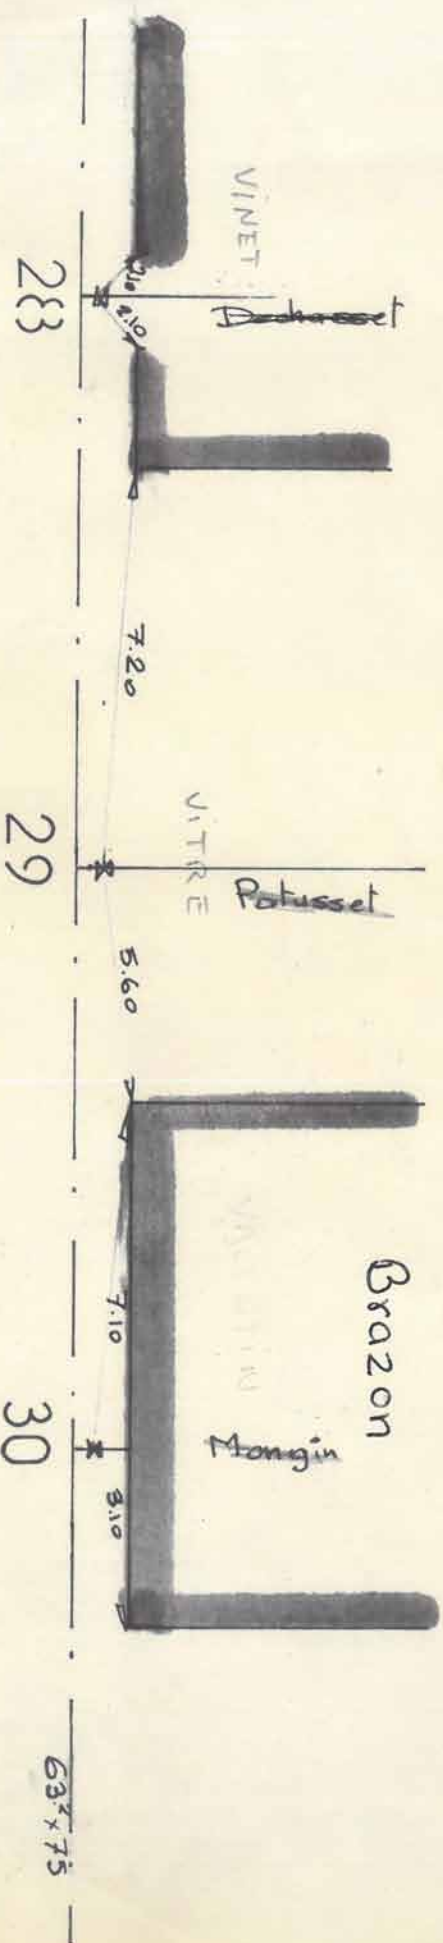

Rue

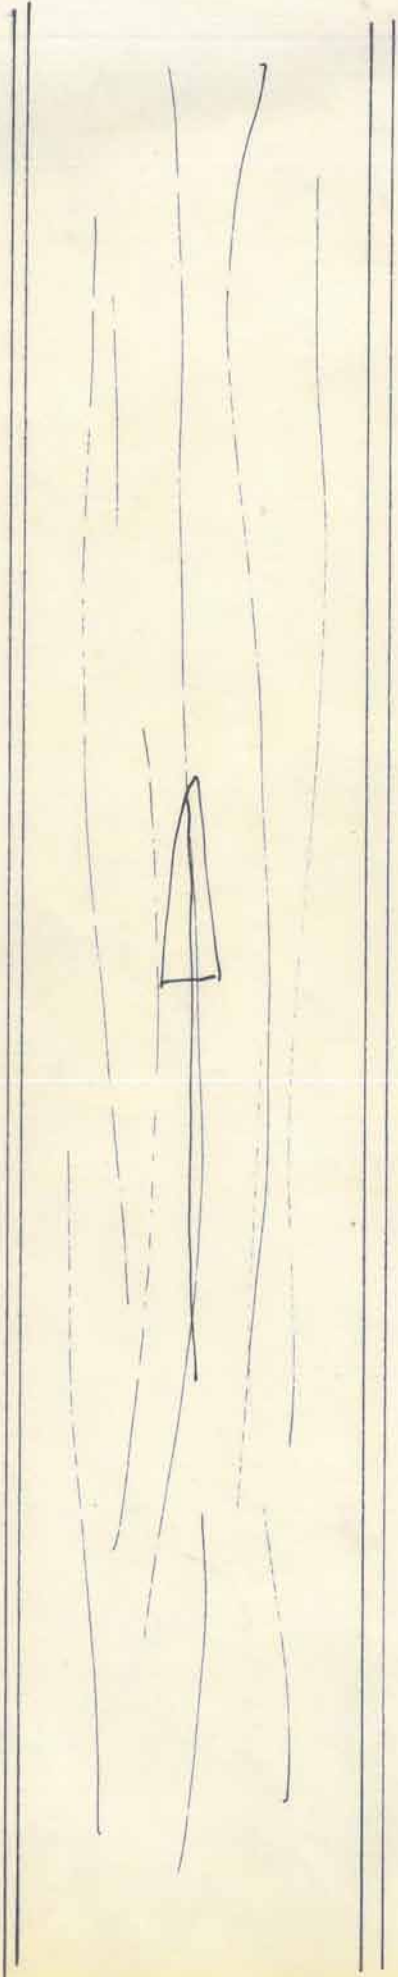


M. REMY
cultivateur

PTT

880

robinet vanne ϕ 60



4.15
53/63

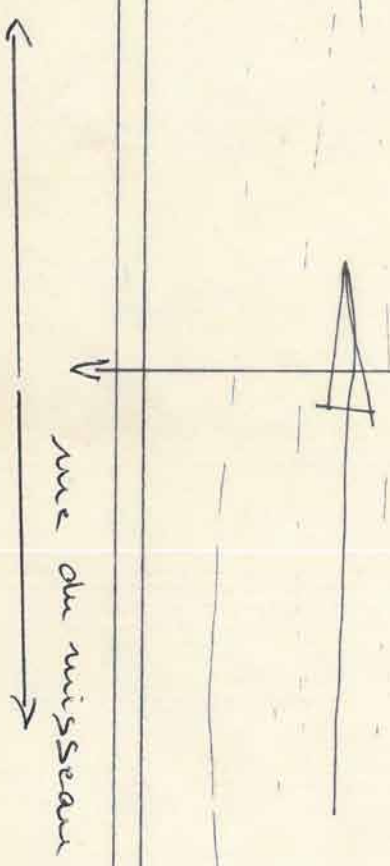

extention de réseau


RUE

16 Bis

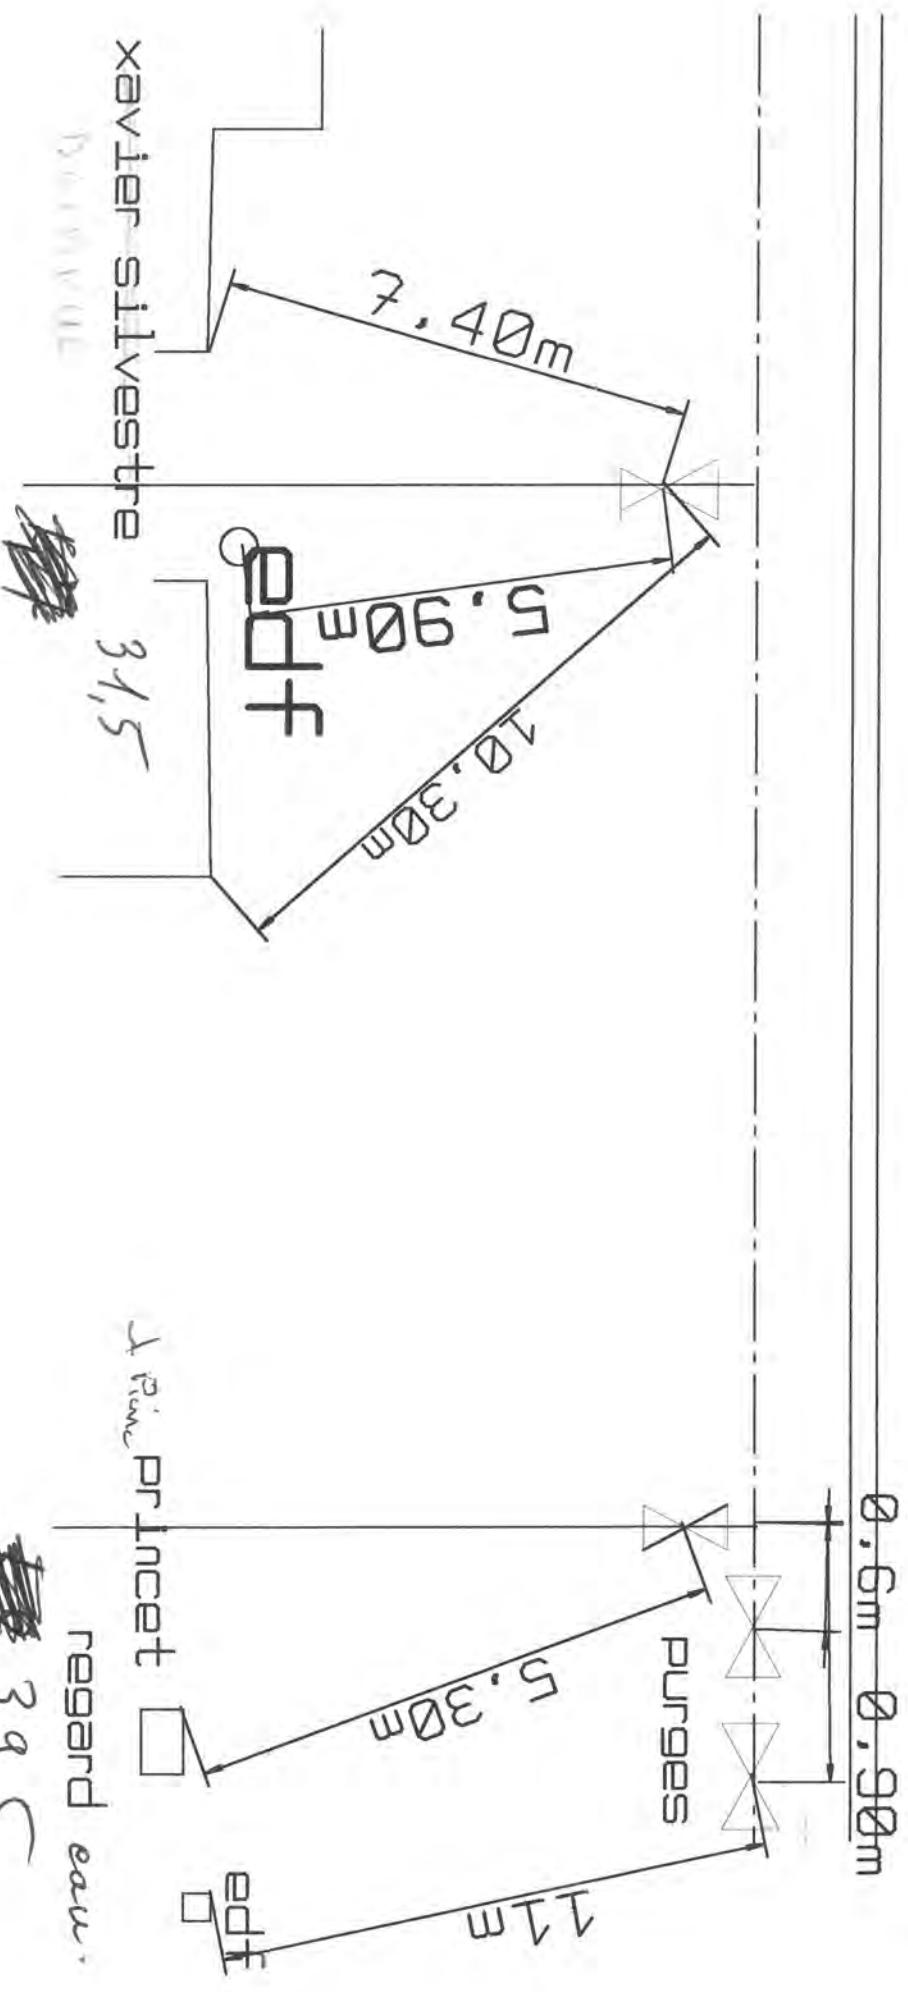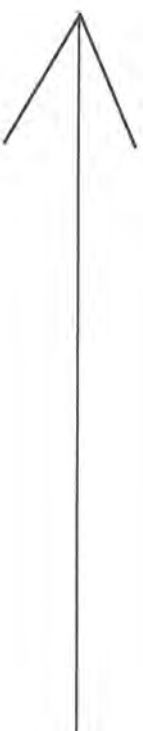


RUE

16

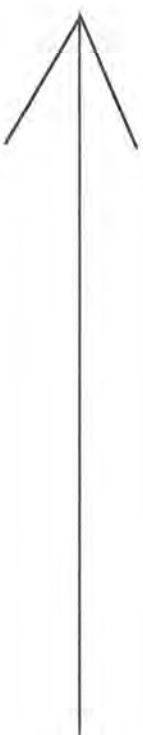

Rue

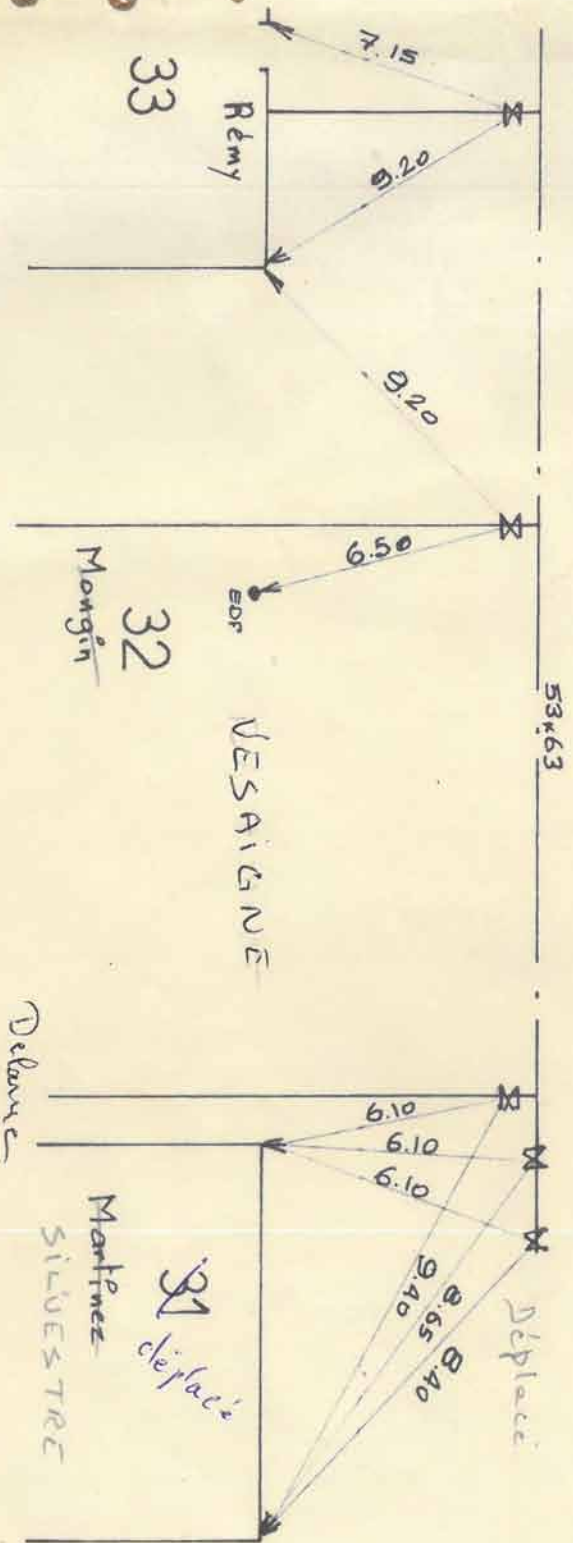

Rue

Purge vanne 940

12.05
12.40
13.10

Brodigue

52.8
52.9
52.95
53.0

53x63



17.06

Palisade

Murain Cassius

345 EDF

Veranda

34

35

EDF

~~Mahler~~
CHAUVET

37

5.65
0.11

Remy
Andre

36

2.80

5.10

2.10

0.40

632.75

333

Forced
Leiground

2.20

0.20

Vanne $\phi 40$? pas l'usage

Rue



Remy T.
EDF
5.30
5.10
3.90

39

QUILLARD

Belge

63,75

8.30
10.40

PTT

8.1

Vanne $\phi 40$

5.45

40

PRinet

PTT

8.1
4.0

Grande
42



porte

Ruisseau


12.40

10.30


Chateau

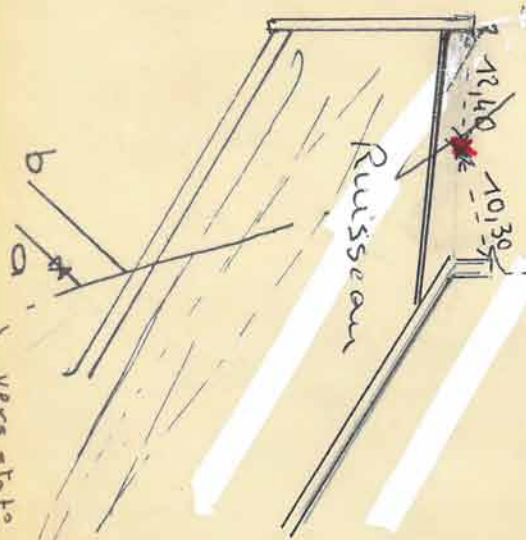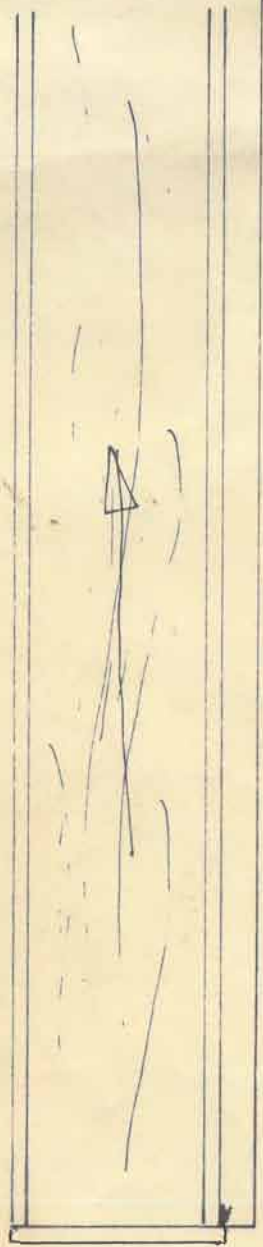

vers station

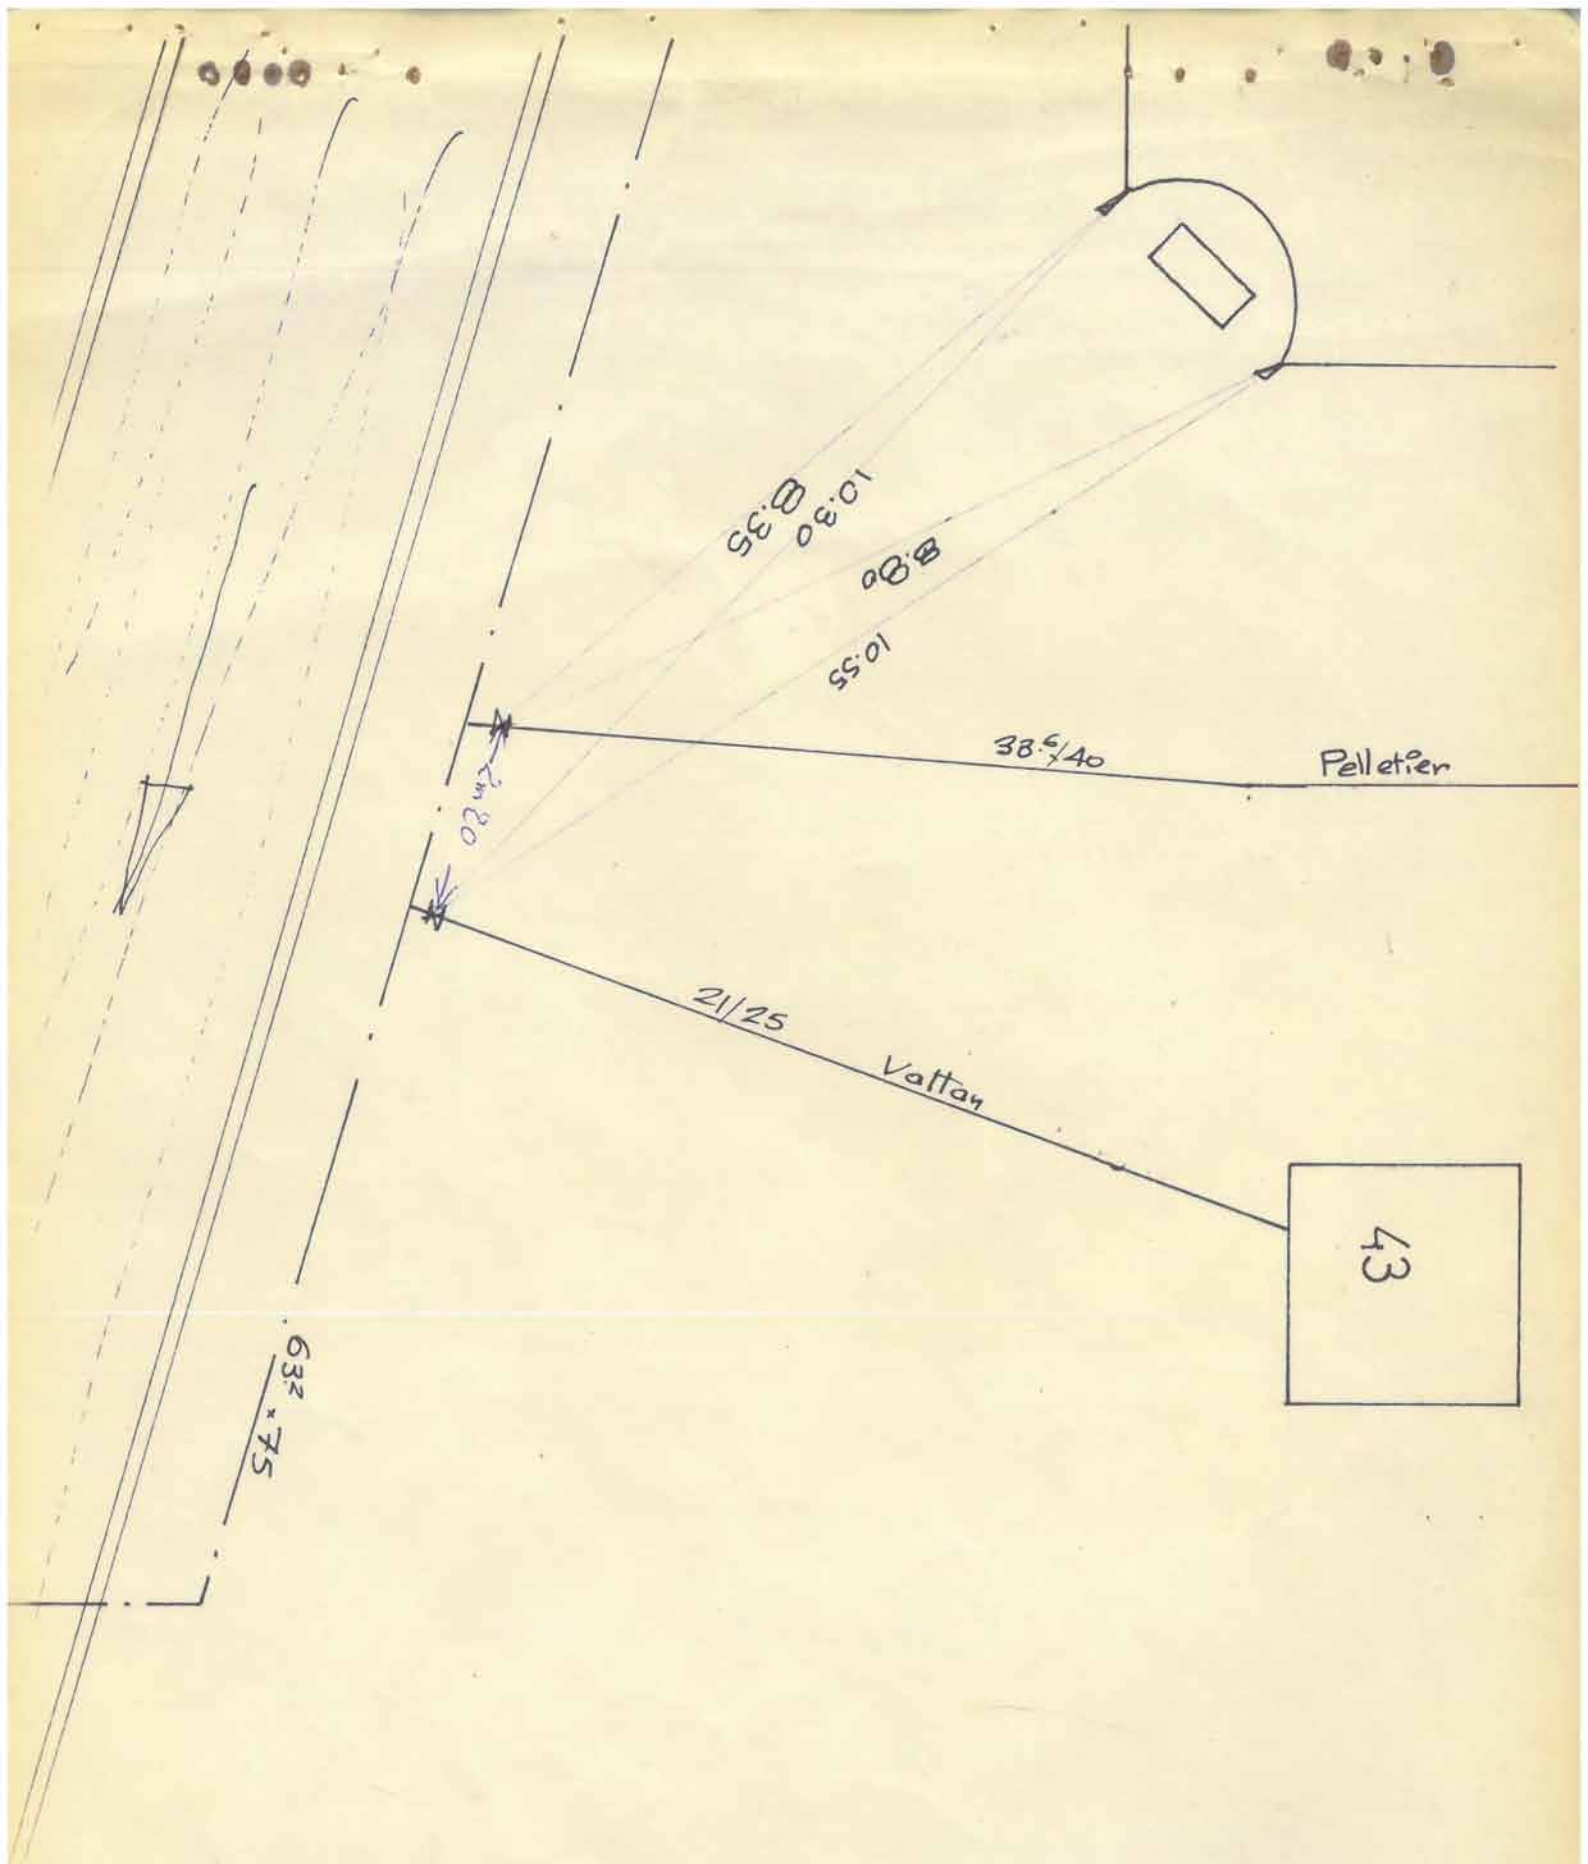


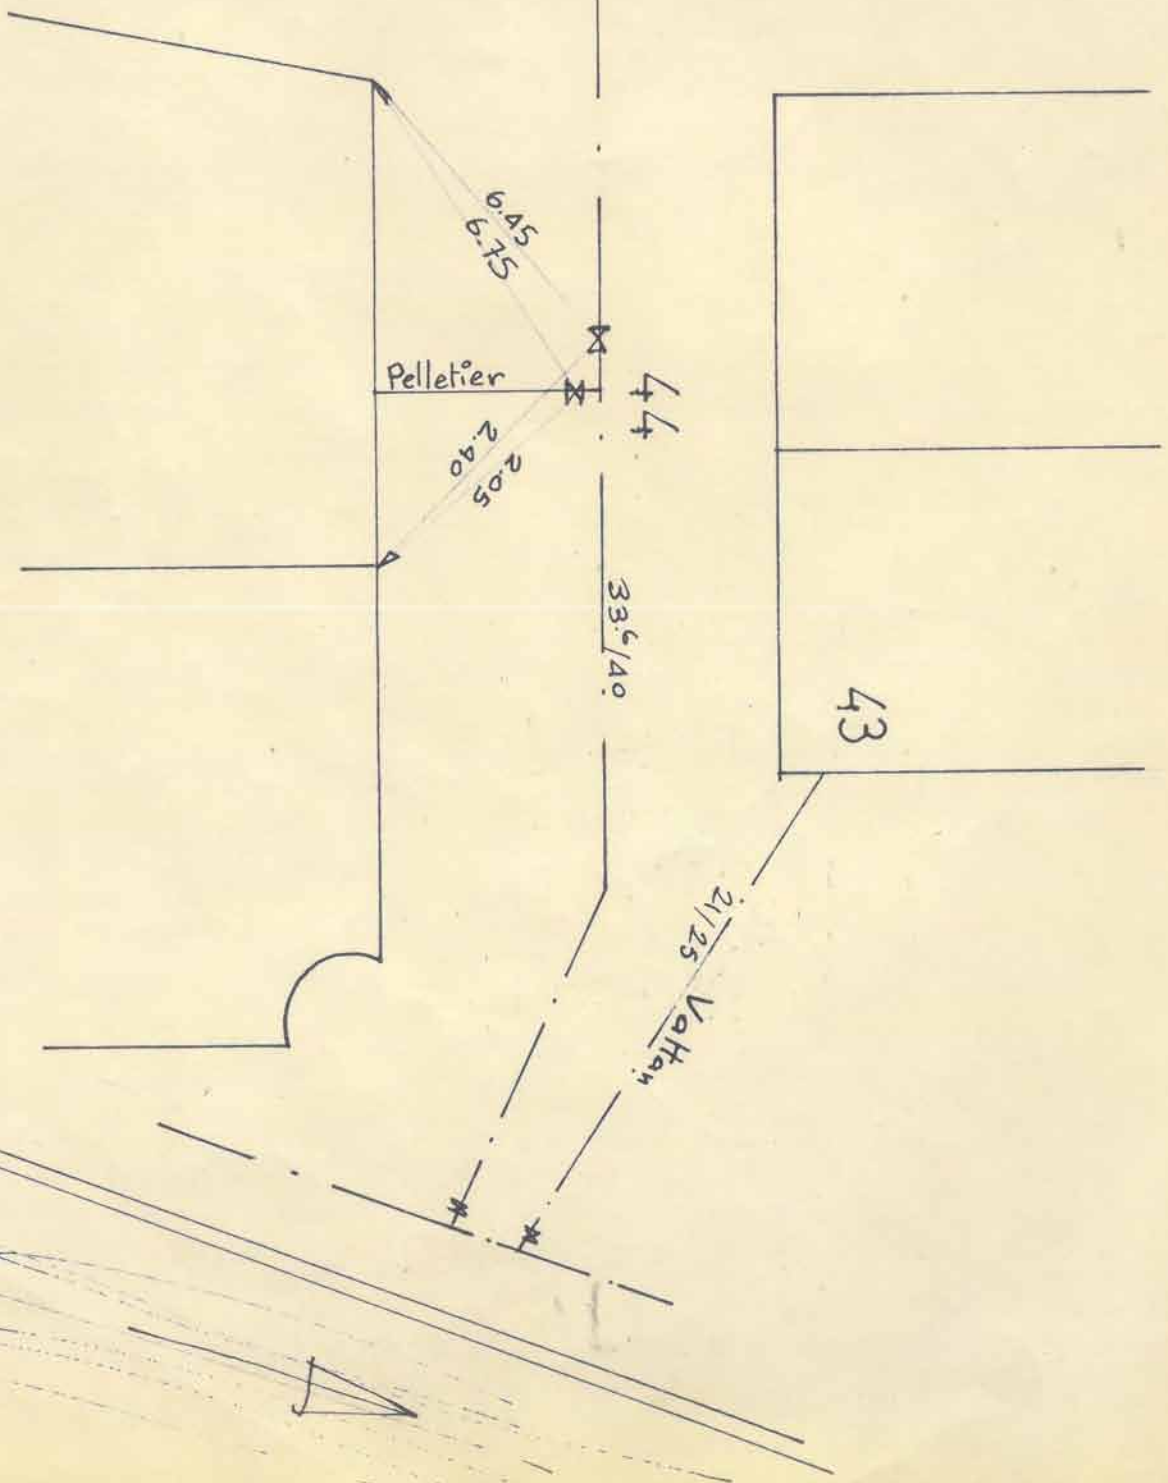

Station pompage

2.75

46

8.30

VANNE

33' 40"

Vers chateau Harquis

63' 75"

COMMUNE de
DANCEVOIR

RESEAU d'EAU
POTABLE

Village EST

- LEGENDE —
- BOUCHE A CLE
 - ✕ VANNE DE SECTIONNEMENT
 - BOUCHE D'INCENDIE

TUC 1933

COMMUNE de
DANCEVOIR

RESEAU d'EAU
POTABLE


Village OUEST

- LEGENDE —
- BOUCHE A CLE
 - ✕ VANNE DE SECTIONNEMENT
 - BOUCHE D'INCENDIE

TUC 1933



ANNEXE N°1 : Schéma des travaux projetés

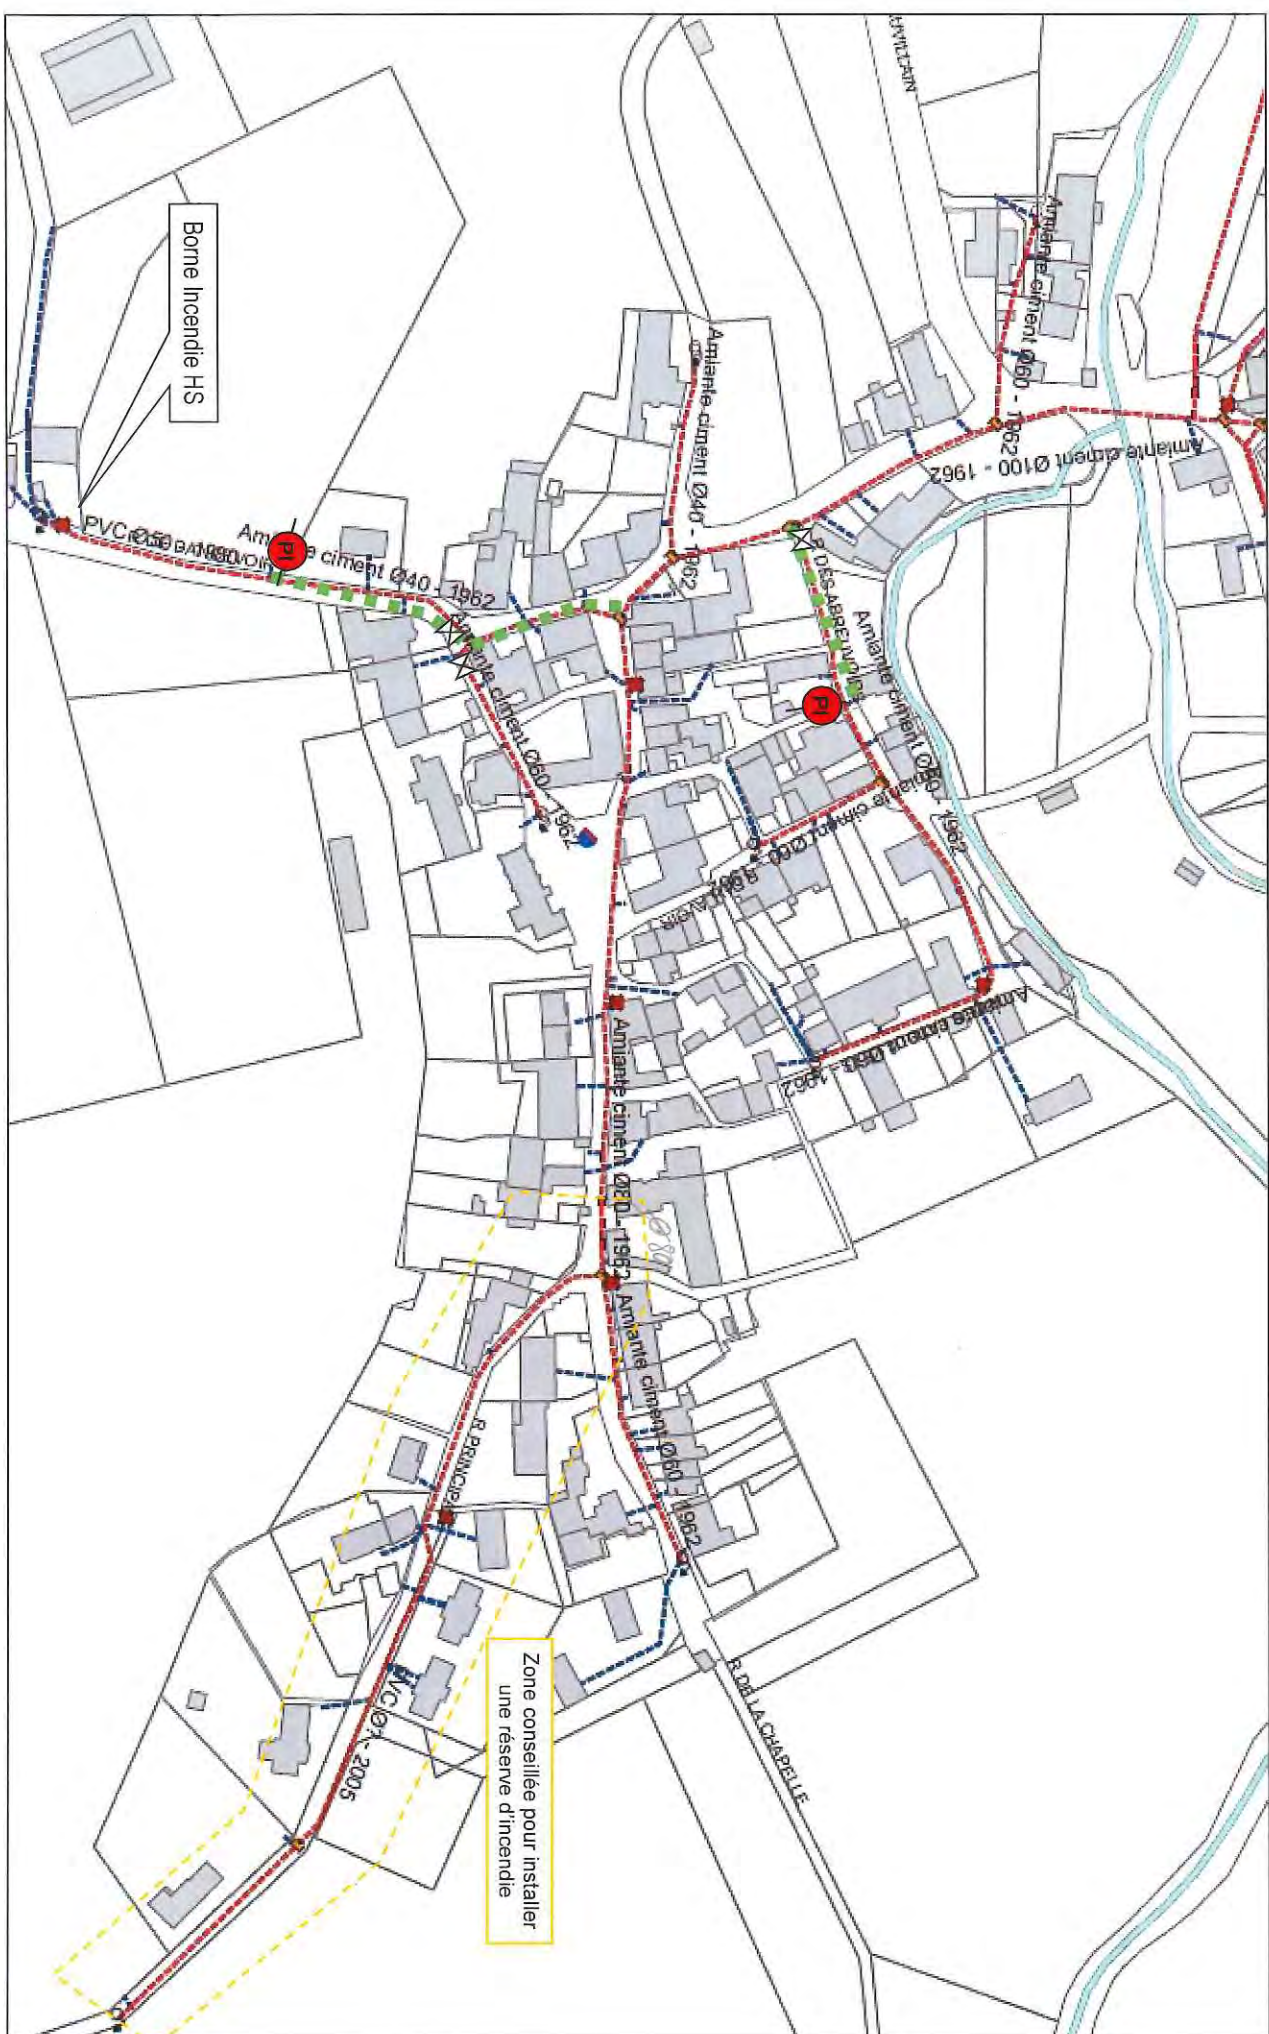




Département de la Haute Marne
Commune de Cirfontaines en Azois

Seconde Tranche Renouvellement du réseau d'eau potable

Planche Générale
de la commune

PROJET



Bureau d'Etudes Réunis de l'EST
14F, Rue Pierre de Coubertin

21000 Dijon
Tél : 03.80.38.14.28 Fax : 03.80.38.18.62
Courriel: dijon@berest.fr
Site internet: www.berest.fr

	Révisés	Date	Bénéficiaire par :	Objet de la modification	Période
	1	11/02/10	L.L.I.	Versions Originales	PRO
	2	24/03/10	L.L.I.	Modifications diverses	PRO
Phase / Projet	Entrepreneur	Echelle :	N° d'avis		
JTH	JTH	17650	52-130-9-1-1-A	A	
Motif du Plan			52-130-9-1-1-PJL-PRO-N001-1002-Plan des réseaux propriétés		
<i>Ce document est la propriété de ARESTET. Il ne peut être utilisé ou reproduit sans autorisation</i>					

De document est la propriété de BEREST, il ne peut être utilisé ou reproduit sans autorisation

lota

Section cadastrale: OE
Rattachements: Sans
Planimétrie: Sans
Altimétrie : Sans

L'application graphique des limites cadastrales ne constitue pas une délimitation périmétrique de la propriété et ne serait engager la responsabilité du bureau d'étude sur ce point.

La représentation des réseaux projetés souterrains est figurative, leurs positions devront être vérifiées par étude d'exécution avant travaux.

Plan de recouvrement

Planche 2 :
Tranche ferme

Entreprise :










Établi par :








Échelle : 1/200	Date	Dessiné	Vérifié	Désignation	Indice
	20/07/06	R.J.	J.L.J	Origine	1.1

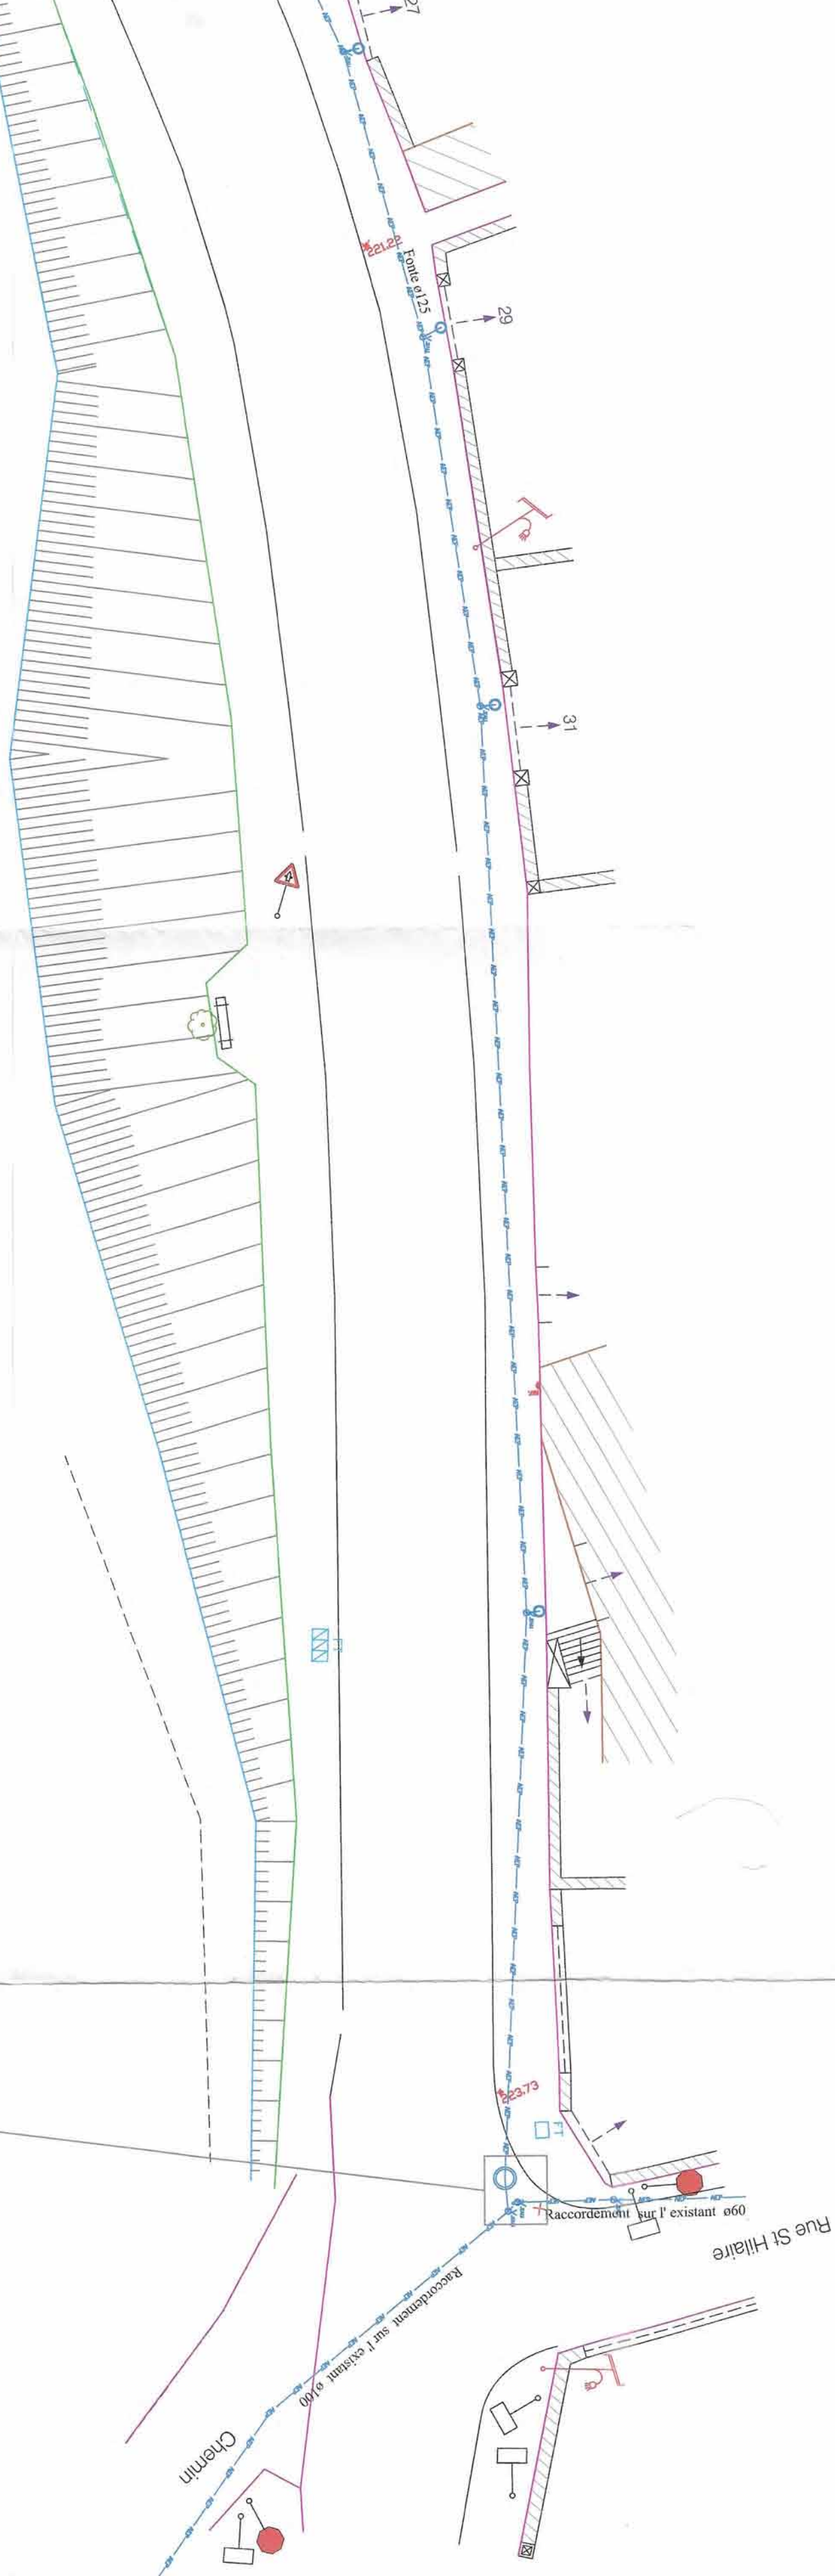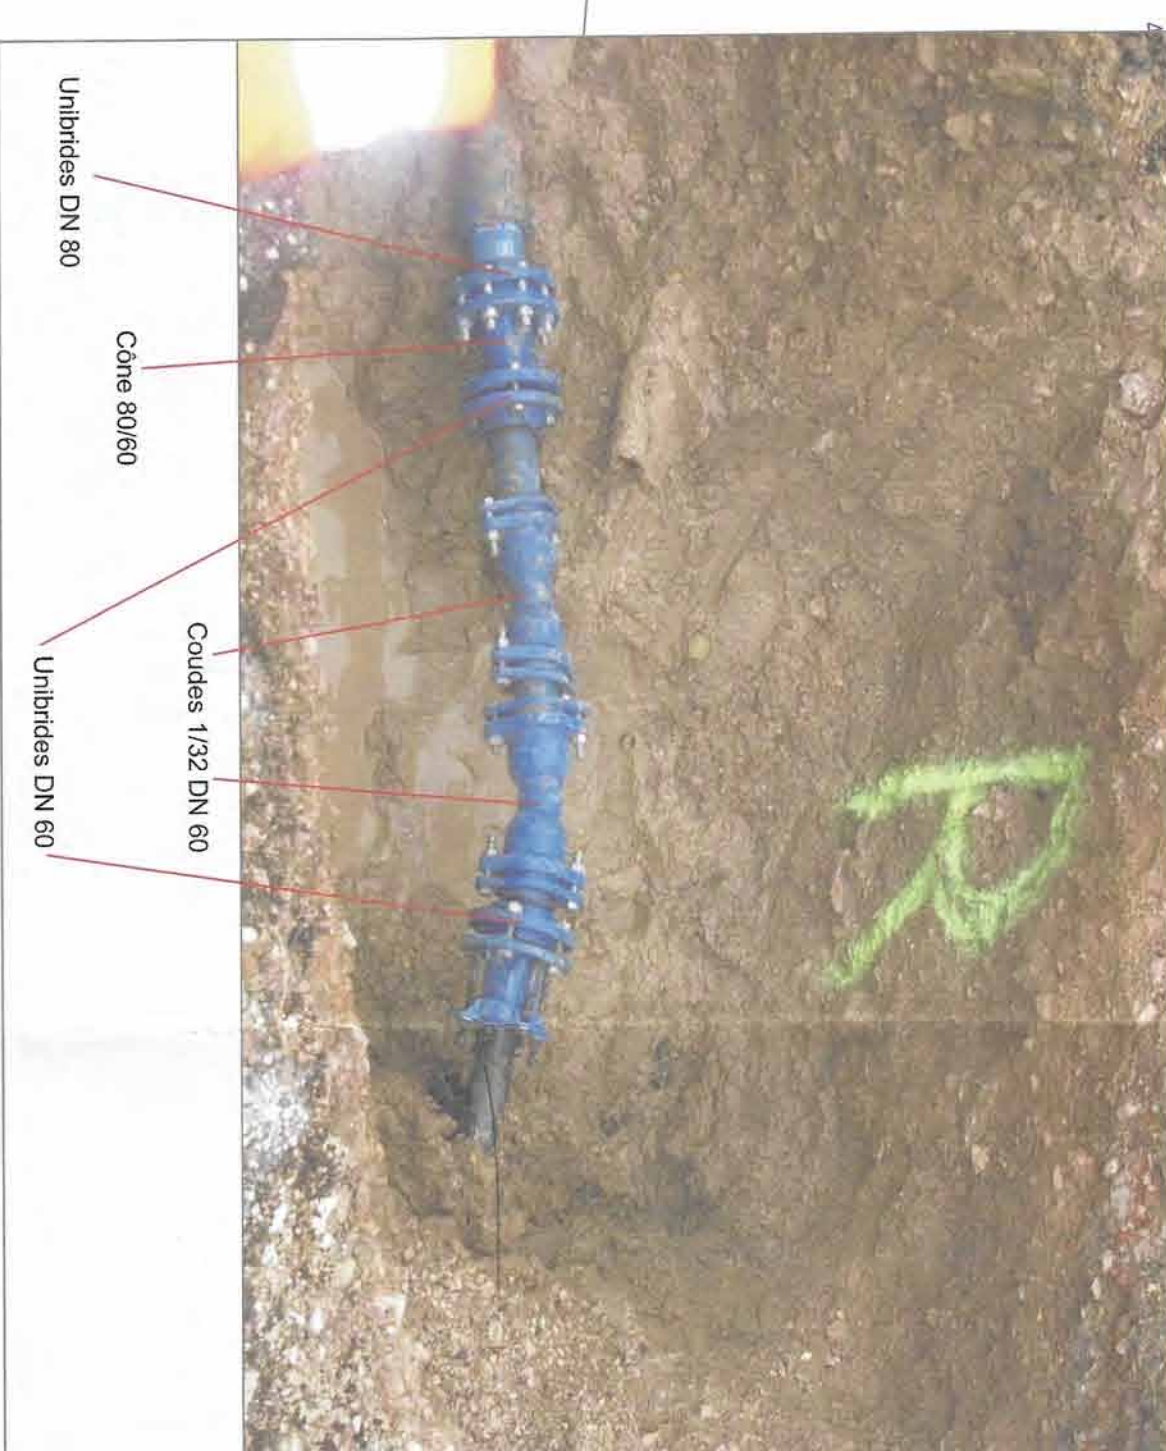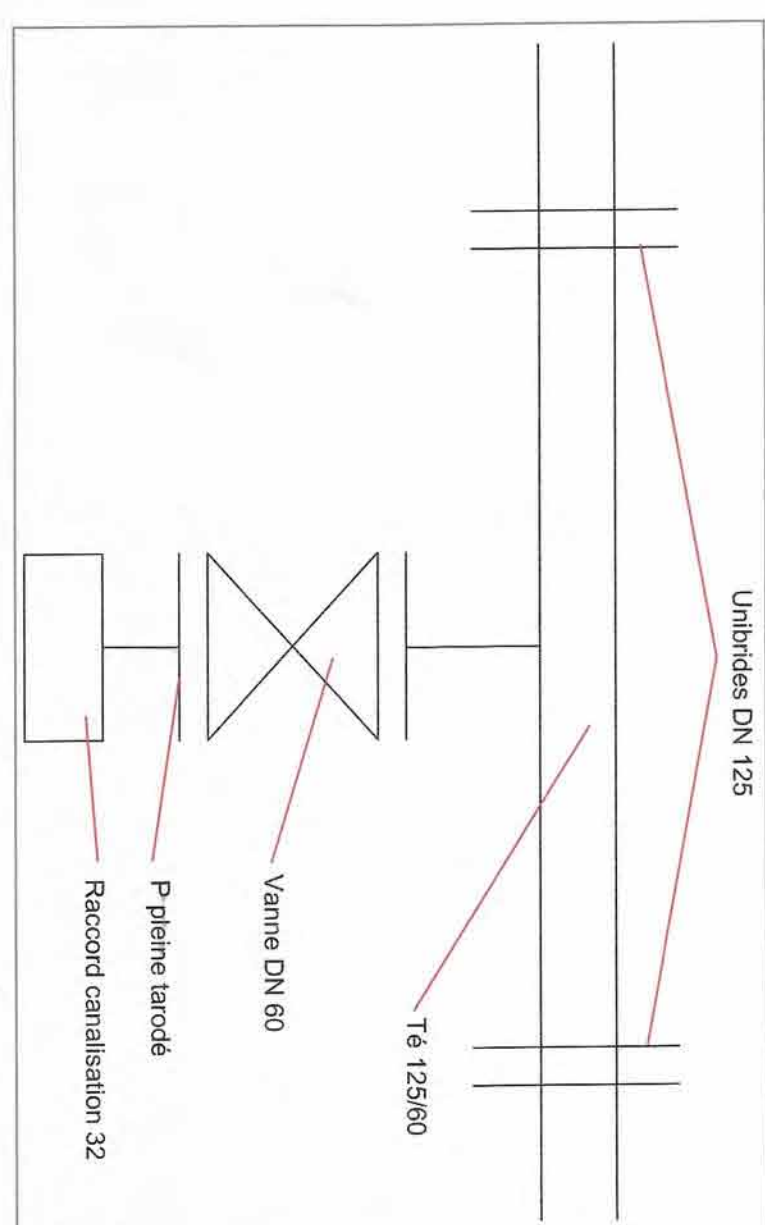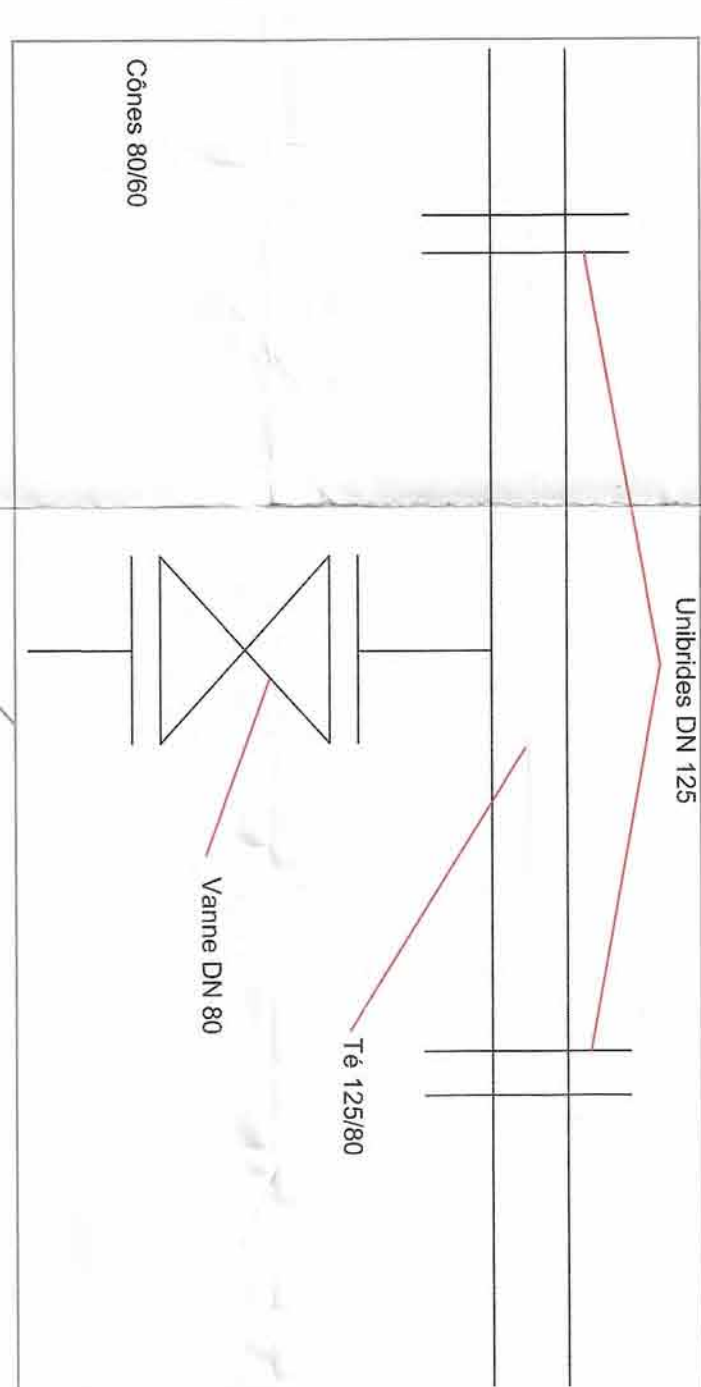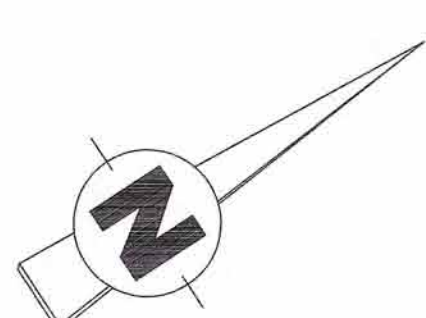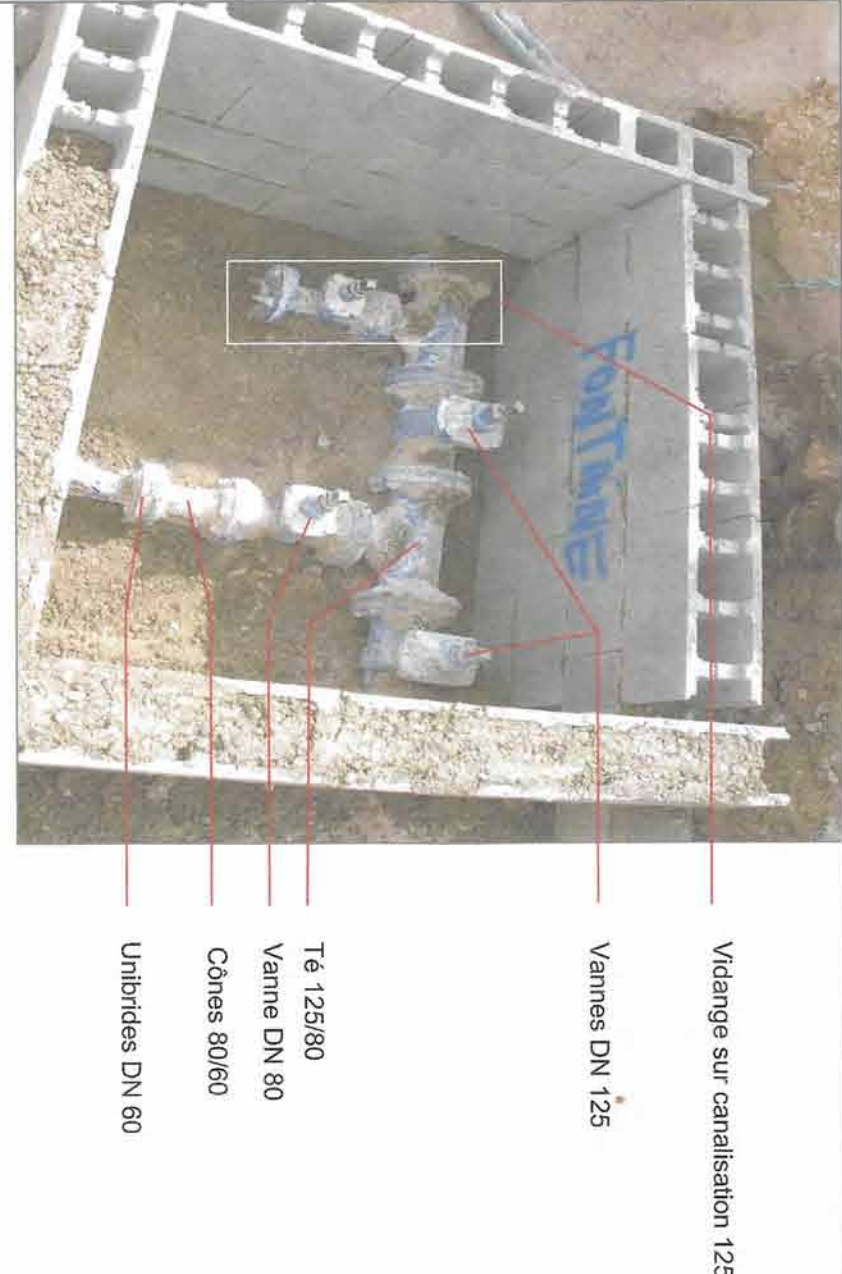

Raccordement château d'eau

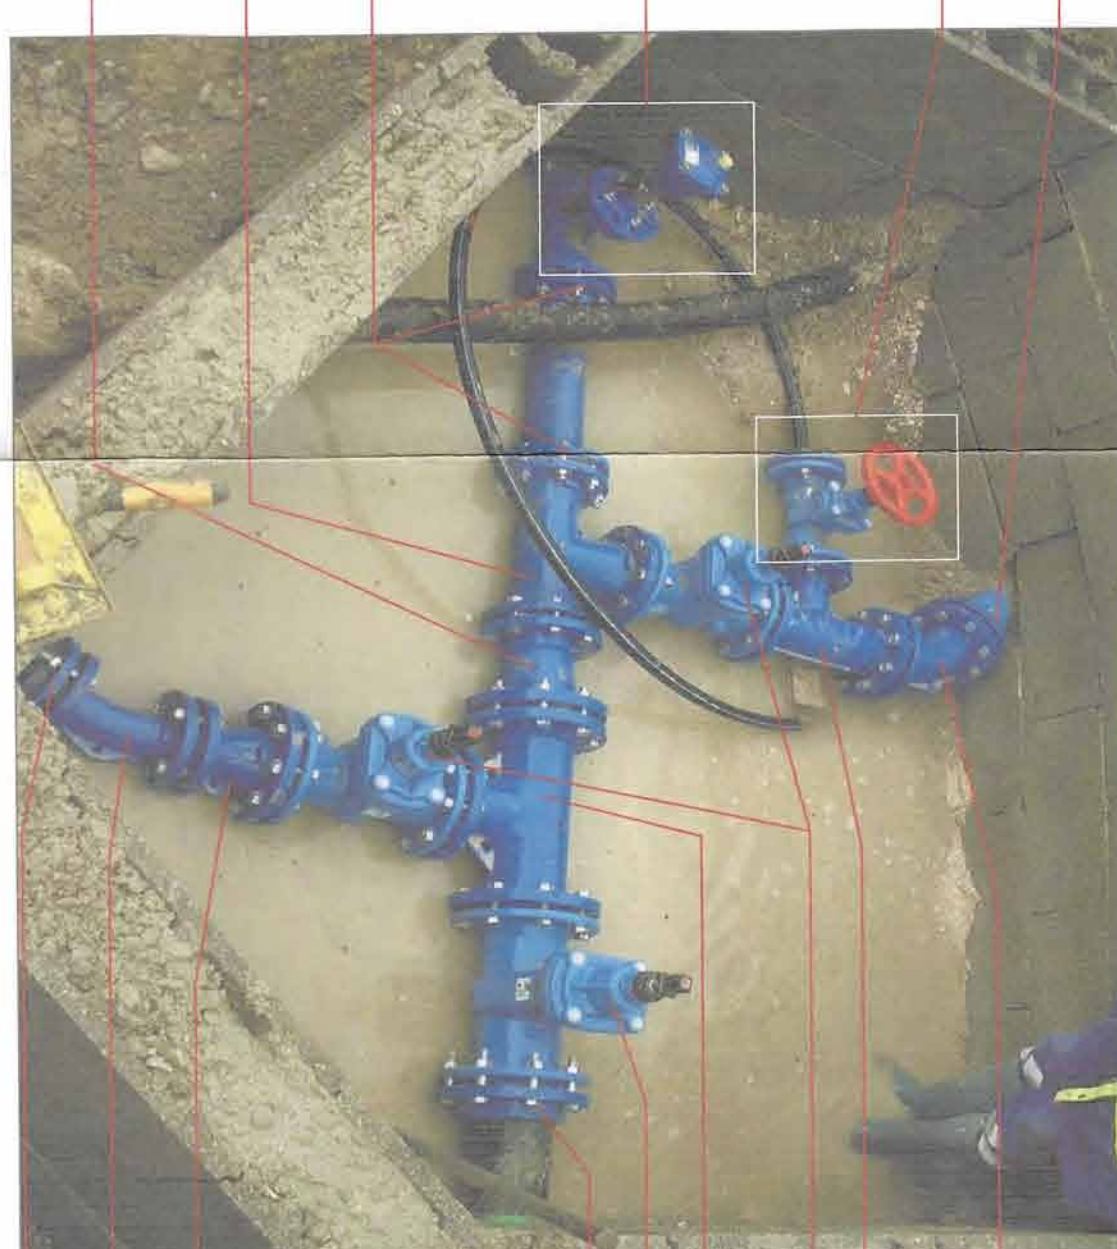

Raccordement rue Saint Hilaire

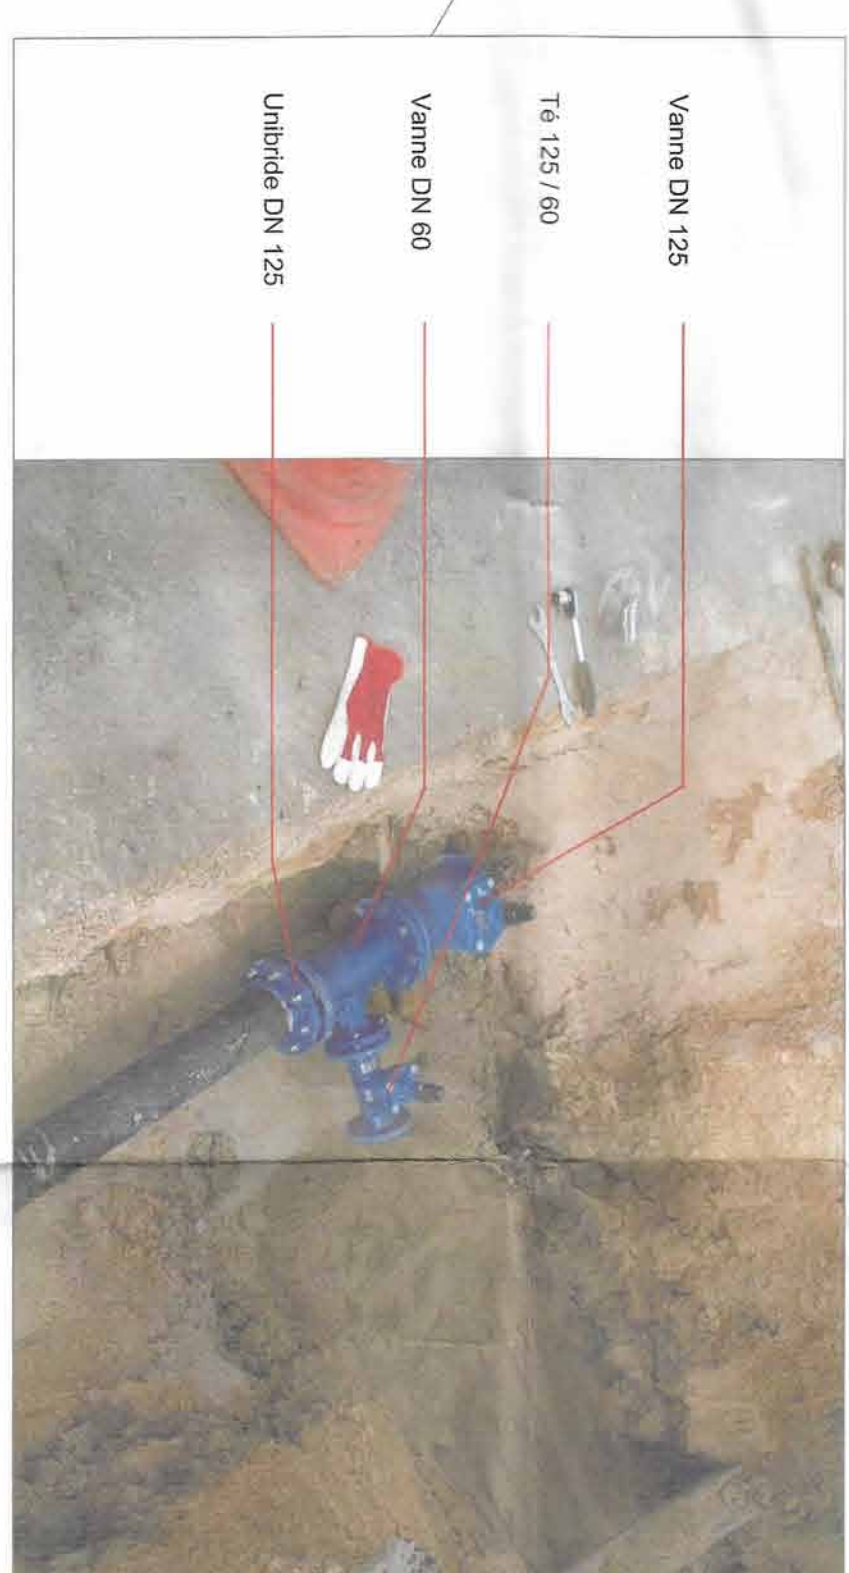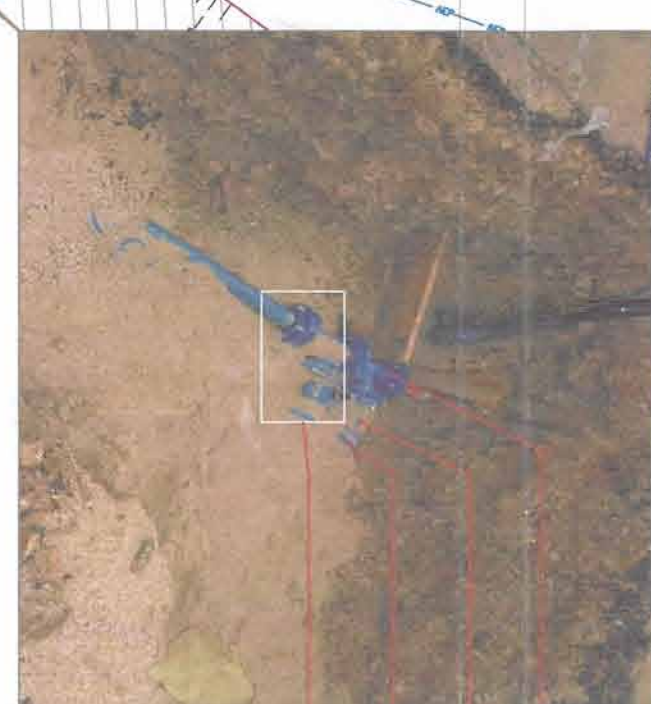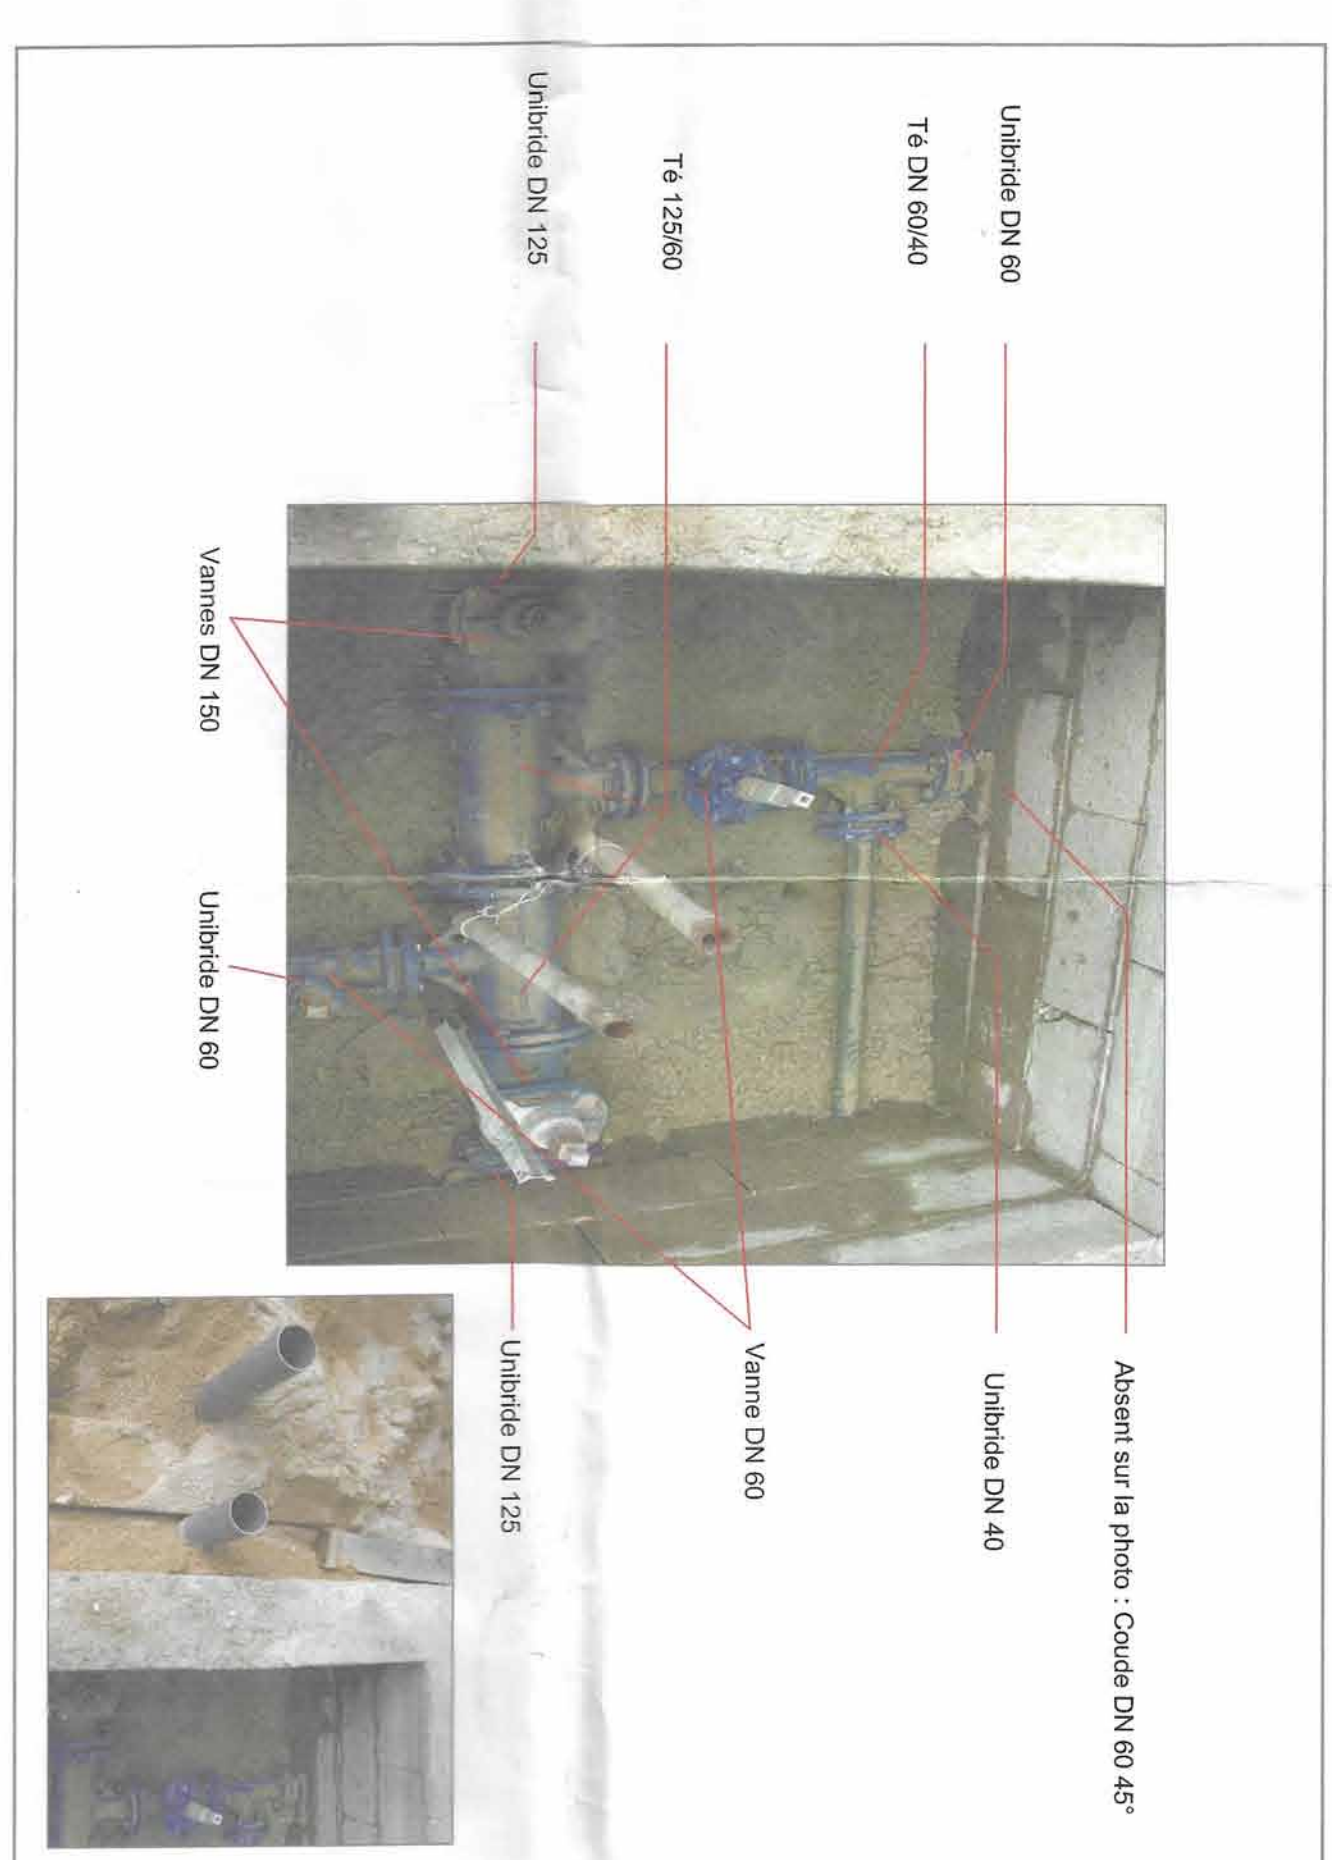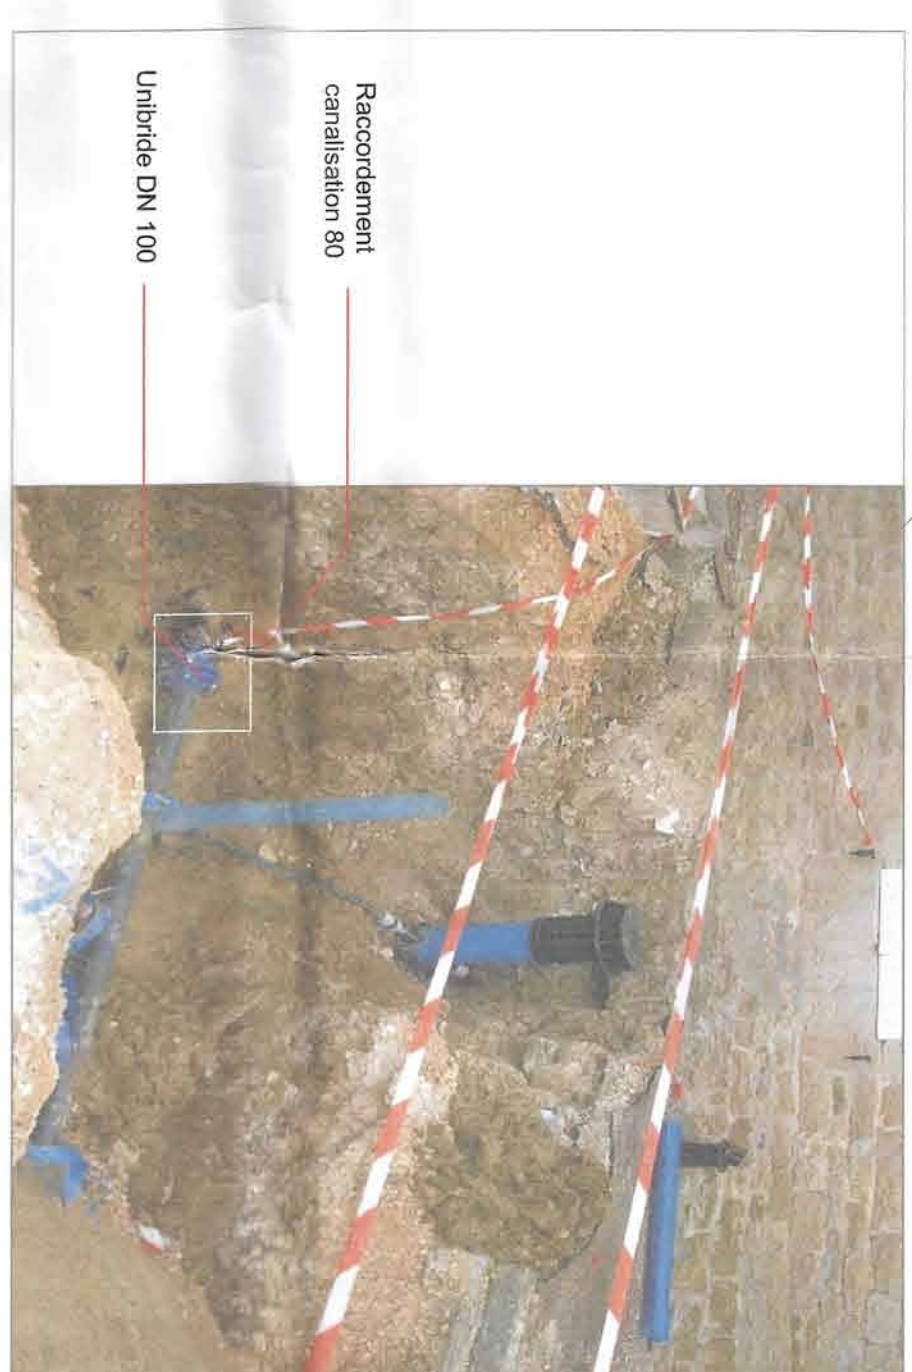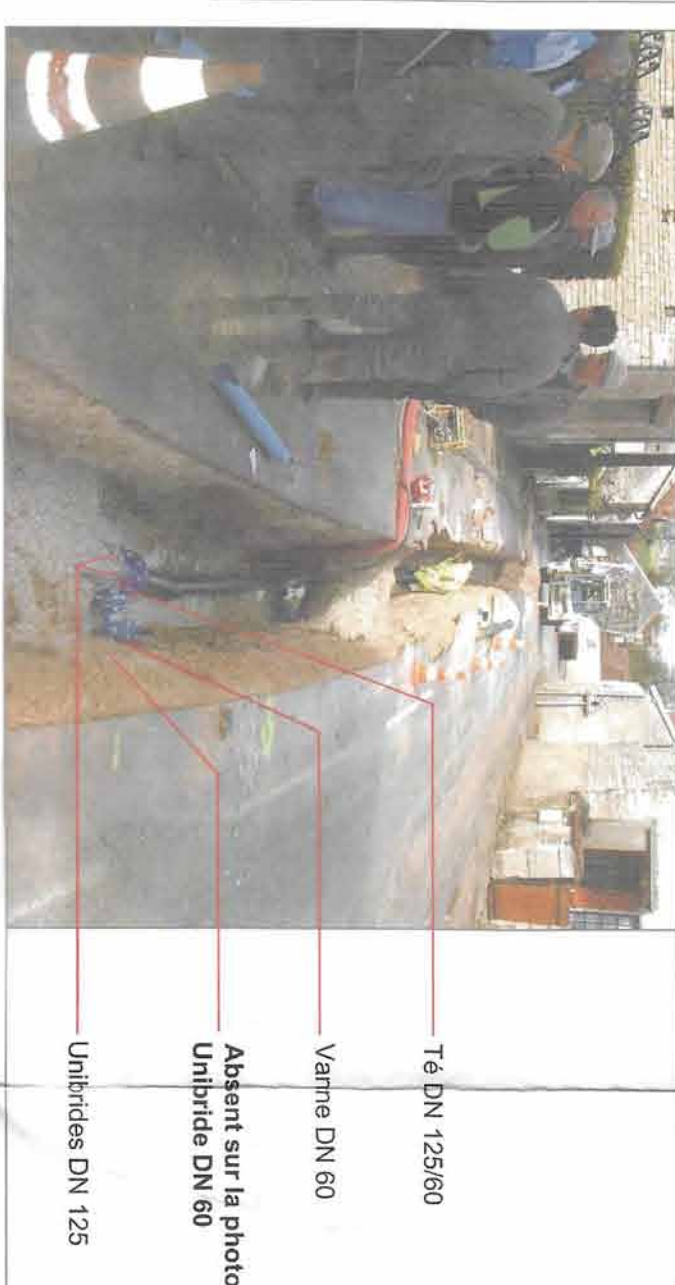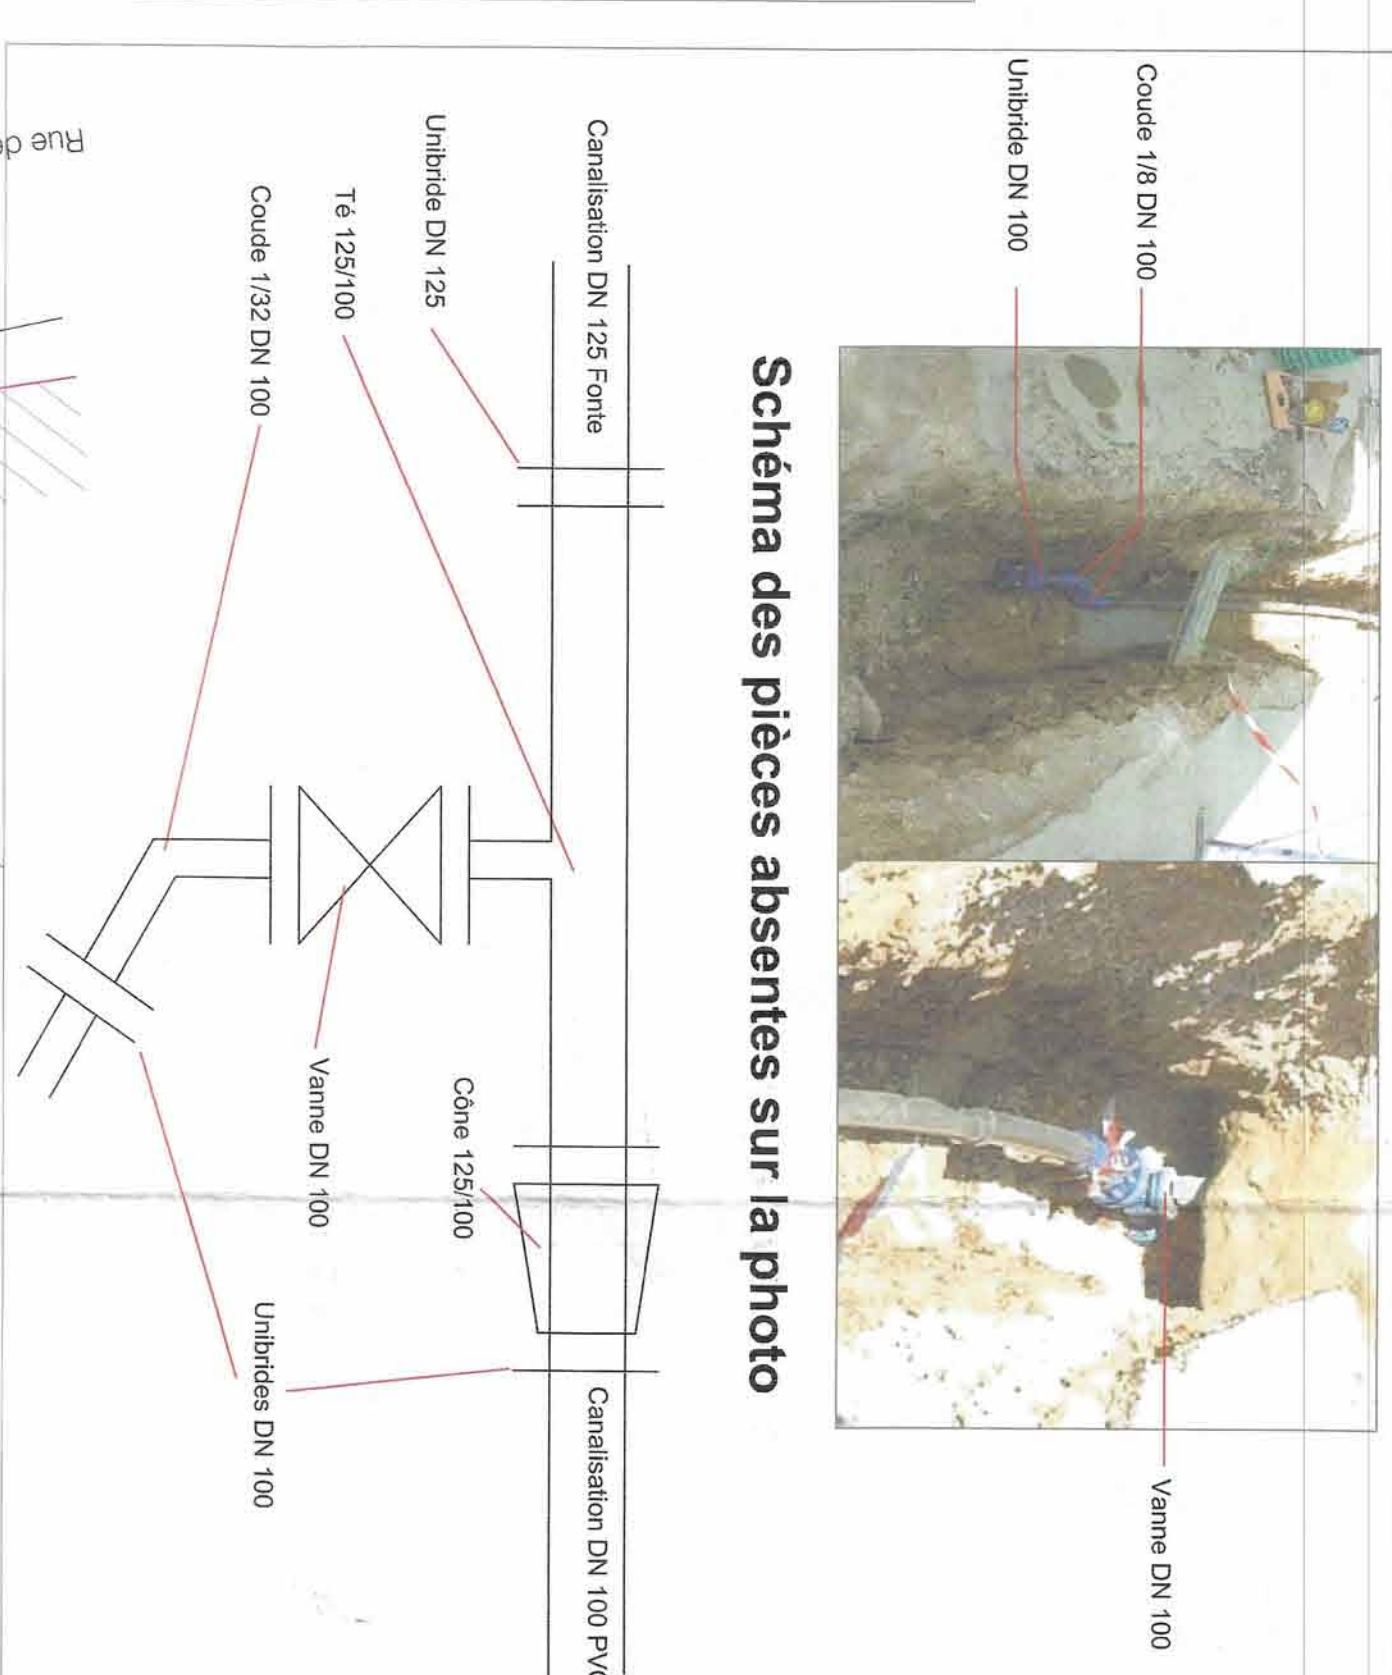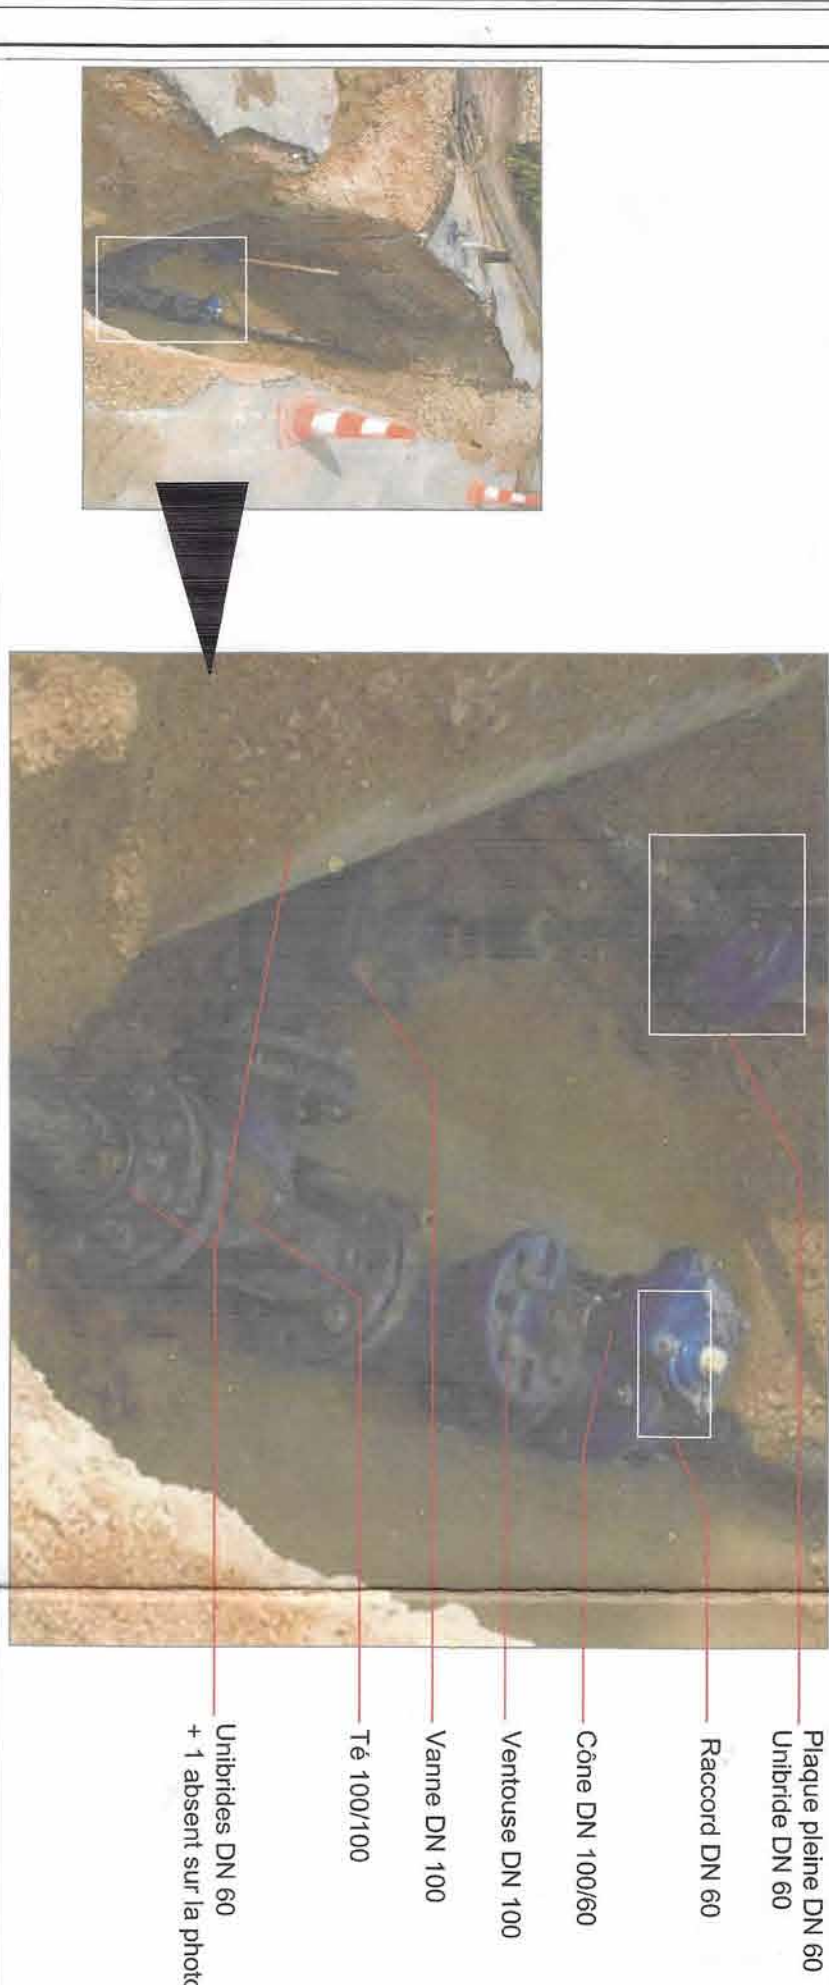

MANQUE SUR LA PHOTO UNE VIDANGE 125 EN BOUT DE LA VANNE DE 129

Département de la Haute Marne

Commune de Cierfontaines en Arzois

Réfection du réseau ATEF

Plan de recouvrement

Planche 1 :
Tranche conditionnelle

Entreprise : **établi par :**



Shells : 1/200

Chelle : 1/200




1.7.a Réfection du réseau - Grande Rue: Tranche conditionnelle









**Direction Départementale
de l'Équipement de la Haute-Marne**

32, rue du Calvaire
BP 2047 - 52 900 Charmont

94 03 15 31 79 57
Fax 03 25 31 79 63
Mise à jour :

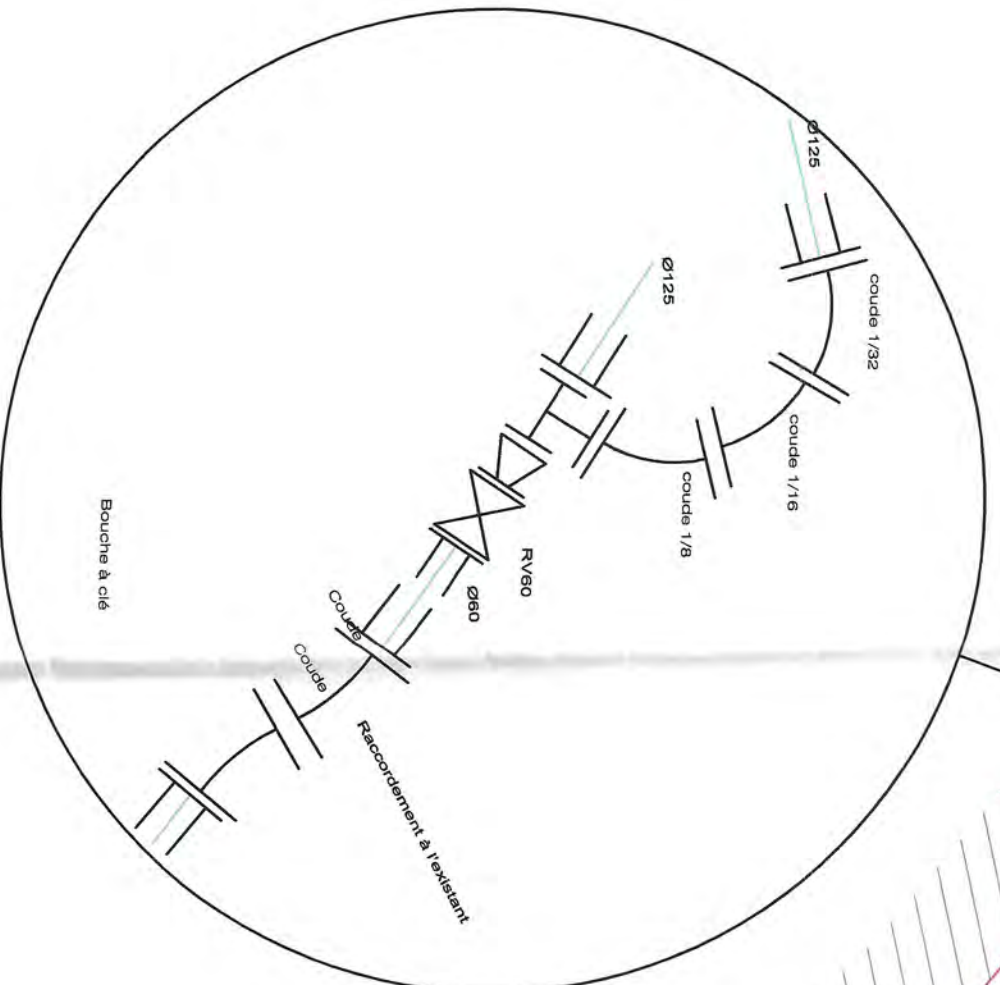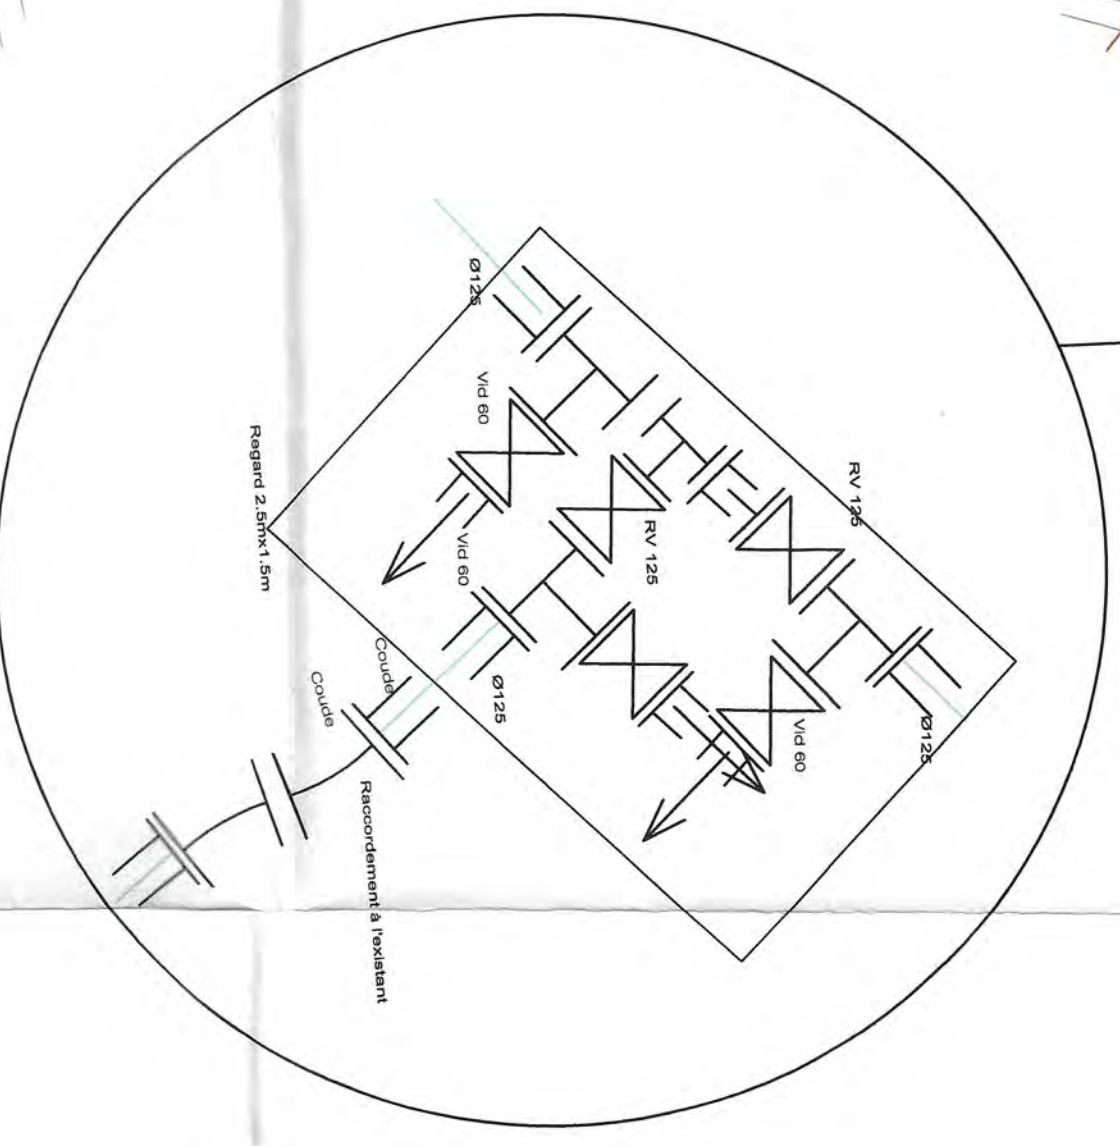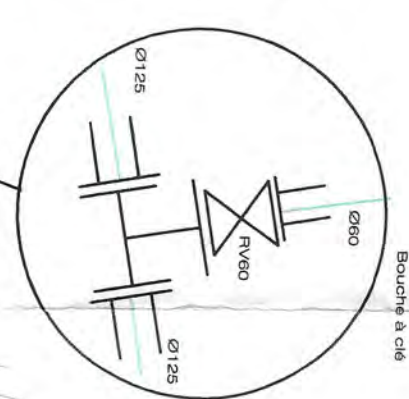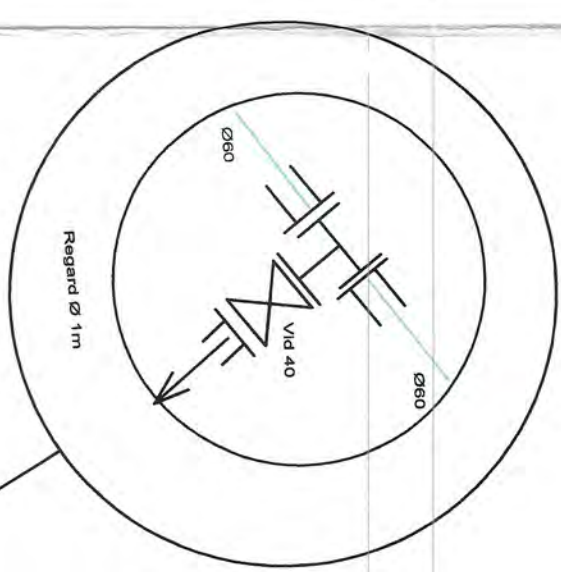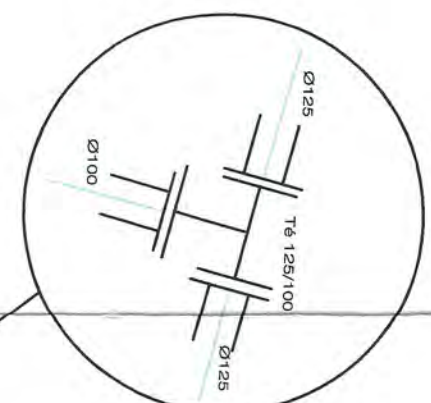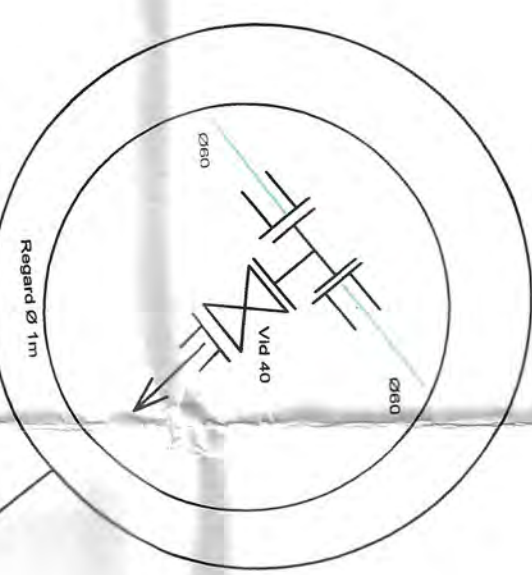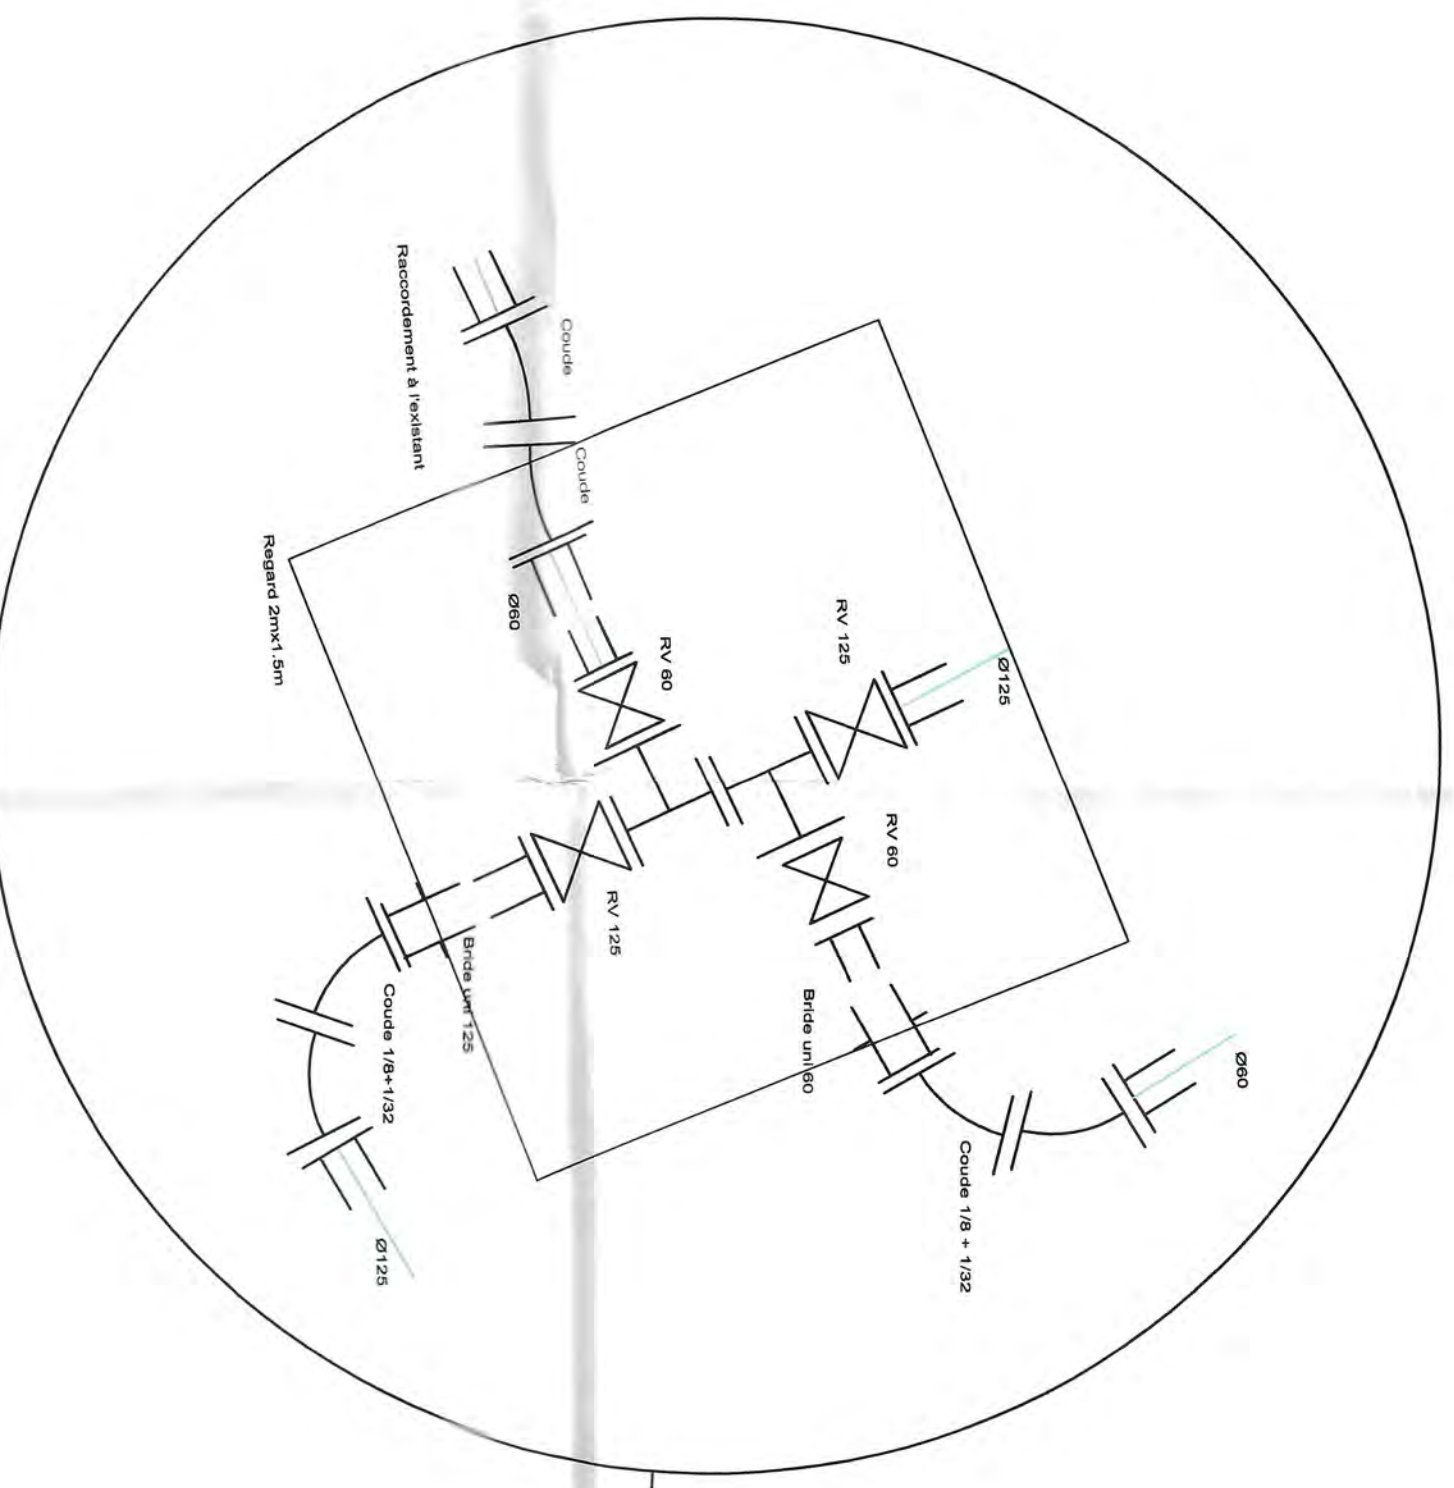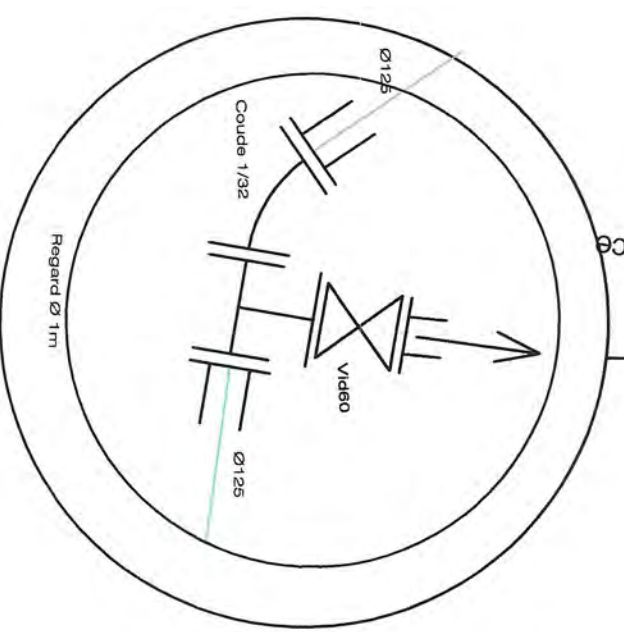

DIRECTION DEPARTEMENTALE

DE L'AGRICULTURE ET DE LA FORET

Sub. CHAUMONT
26 AOUT 1992
COURRIER - ARRIVEE

SYNDICAT INTERCOMMUNAL D'A.E.P. DE
BRETHENAY


RENFORCEMENT DE L'A.E.P.

NOUVELLE ADDUCTION ENTRE
BUXIERES-LES-VILLIERS ET VALDELANCOURT

PROFIL EN LONG N° 3

BUXIERES-VALDELANCOURT N°3

Echelles
1/200
1/2000

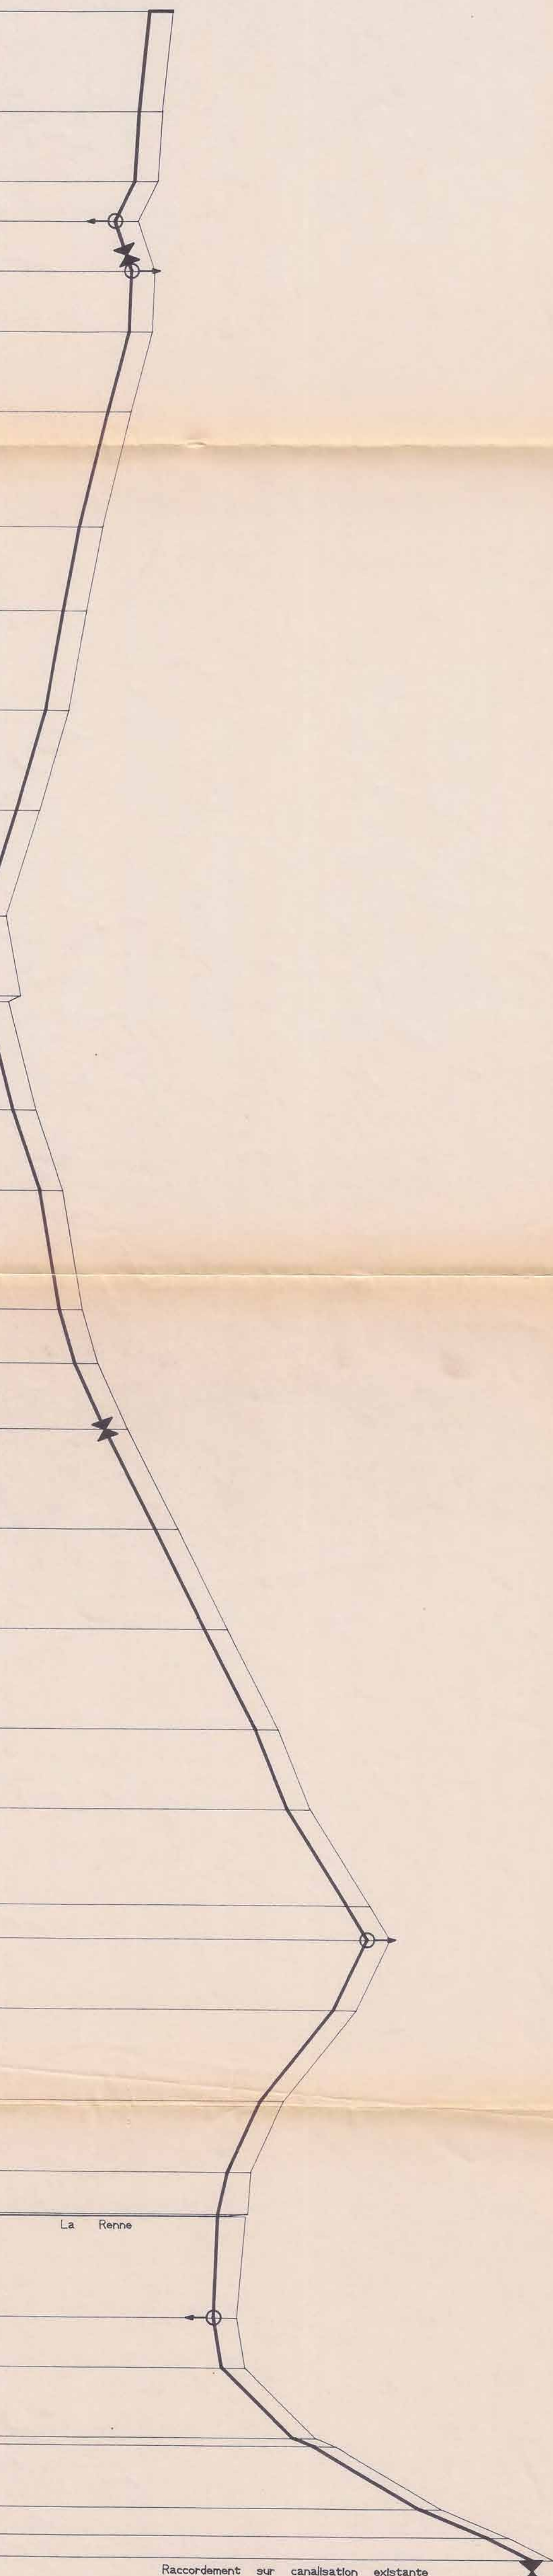

Plan de comparaison 265.00

COTES TERRAIN NATUREL

DISTANCES PARTIELLES

DISTANCES CUMULEES

COTES PROJET CANALISATION

PROFONDEURS

PENTES

DIAMETRE

NUMEROS DES POINTS	55	56	57	58	59	60	61	62	63	64	65	66	67	68	69	70	71	72	73	74	75	76	77	78	79	80	81	82	83	84	85	86	87	88	89	90	91	92
						Φ 80						Φ 80									Φ 80																	

DIRECTION DEPARTEMENTALE

DE L'AGRICULTURE ET DE LA FORET



SYNDICAT INTERCOMMUNAL D'A.E.P. DE
BRETHENAY

RENFORCEMENT DE L'A.E.P.

NOUVELLE ADDUCTION ENTRE
BUXIERES-LES-VILLIERS ET VALDELANCOURT

PROFIL EN LONG N ° 2

BUXIERES-VALDELANCOURT AEP N°2

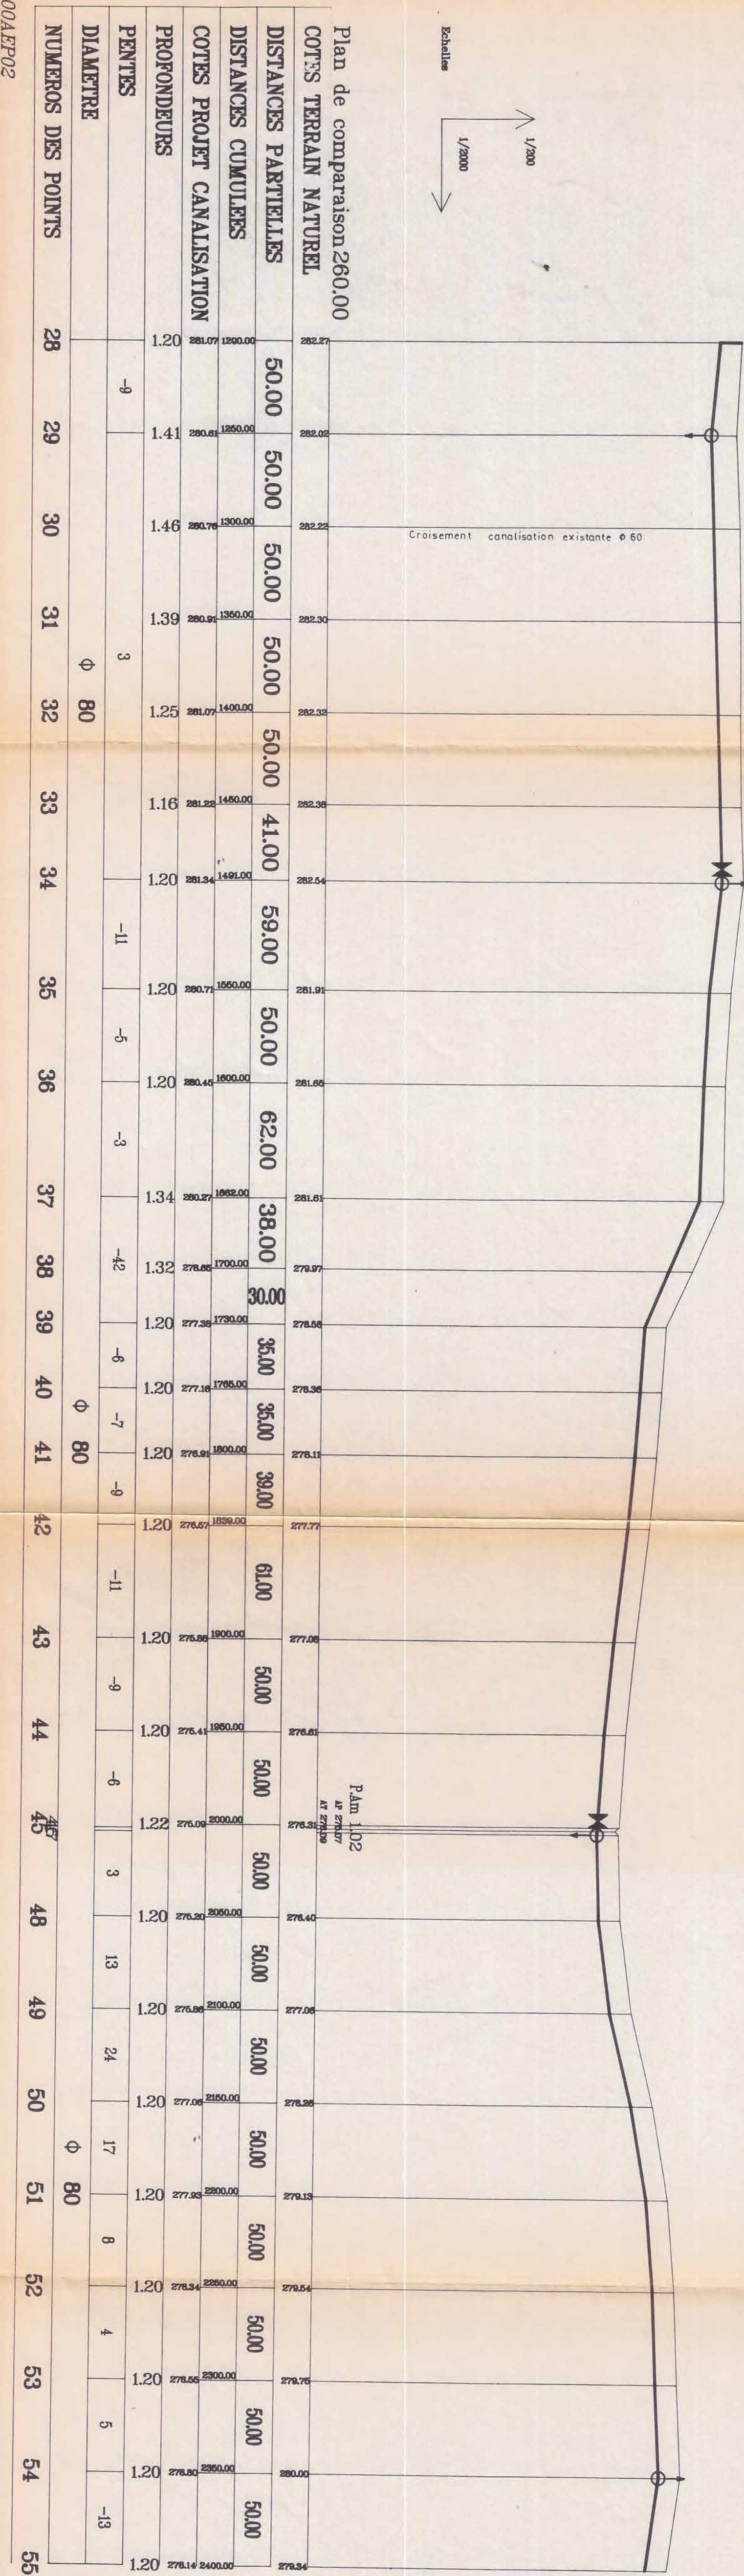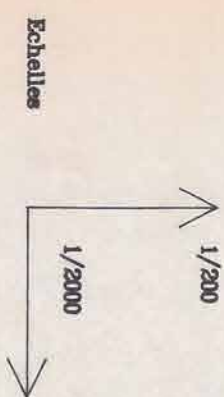

Sub. CHAUMONT
26. AOÛT 1992
COURRIER - ARRIVEE

DIRECTION DEPARTEMENTALE
DE L'AGRICULTURE ET DE LA FORET

SYNDICAT INTERCOMMUNAL D'A.E.P. DE
BRETHENAY


RENFORCEMENT DE L'A.E.P.

NOUVELLE ADDUCTION ENTRE
BUXIERES-LES-VILLIERS ET VALDELANCOURT

PROFIL EN LONG N ° 1

BUXIERES-VALDELANCOURT AEP N°1

1/200
1/2000
Echelles

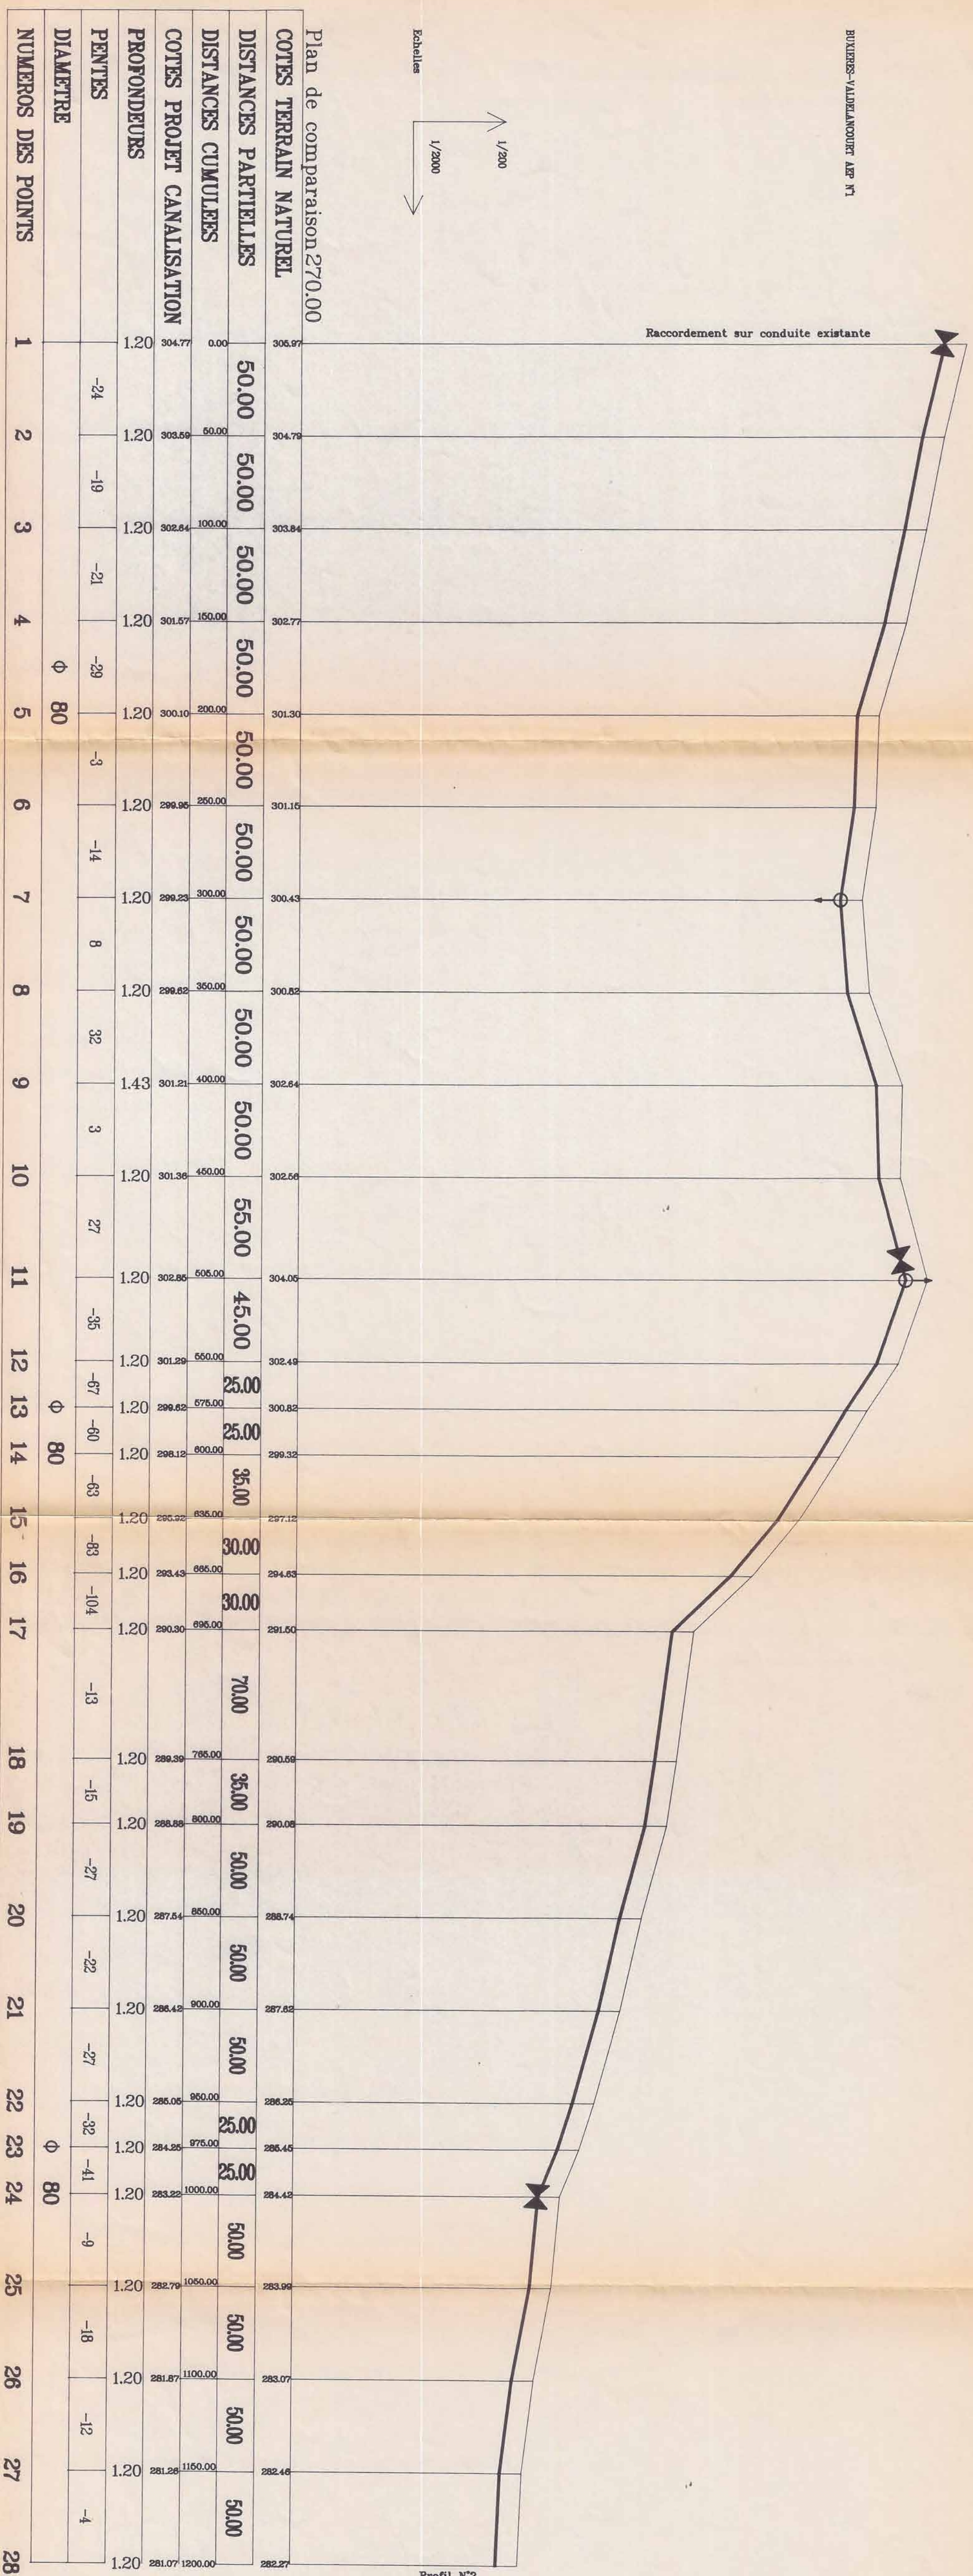

SYNDICAT INTERCOMMUNAL D'A.E.P. DE
BRETHENAY

RENFORCEMENT DE L'A.E.P.


NOUVELLE ADDUCTION ENTRE
BUXIERES-LES-VILLIERS ET VALDELANCOURT

PLAN D'ENSEMBLE N°2

Echelle : 1 / 2000°

Dominique FIEVRE
TRAVAUX PUBLICS
SECTION CHIEFS - Tél. 33 31 40 40
APE : 6012 - IN : 2532
SIRET : 228 177 794 00018

PLAN N°1

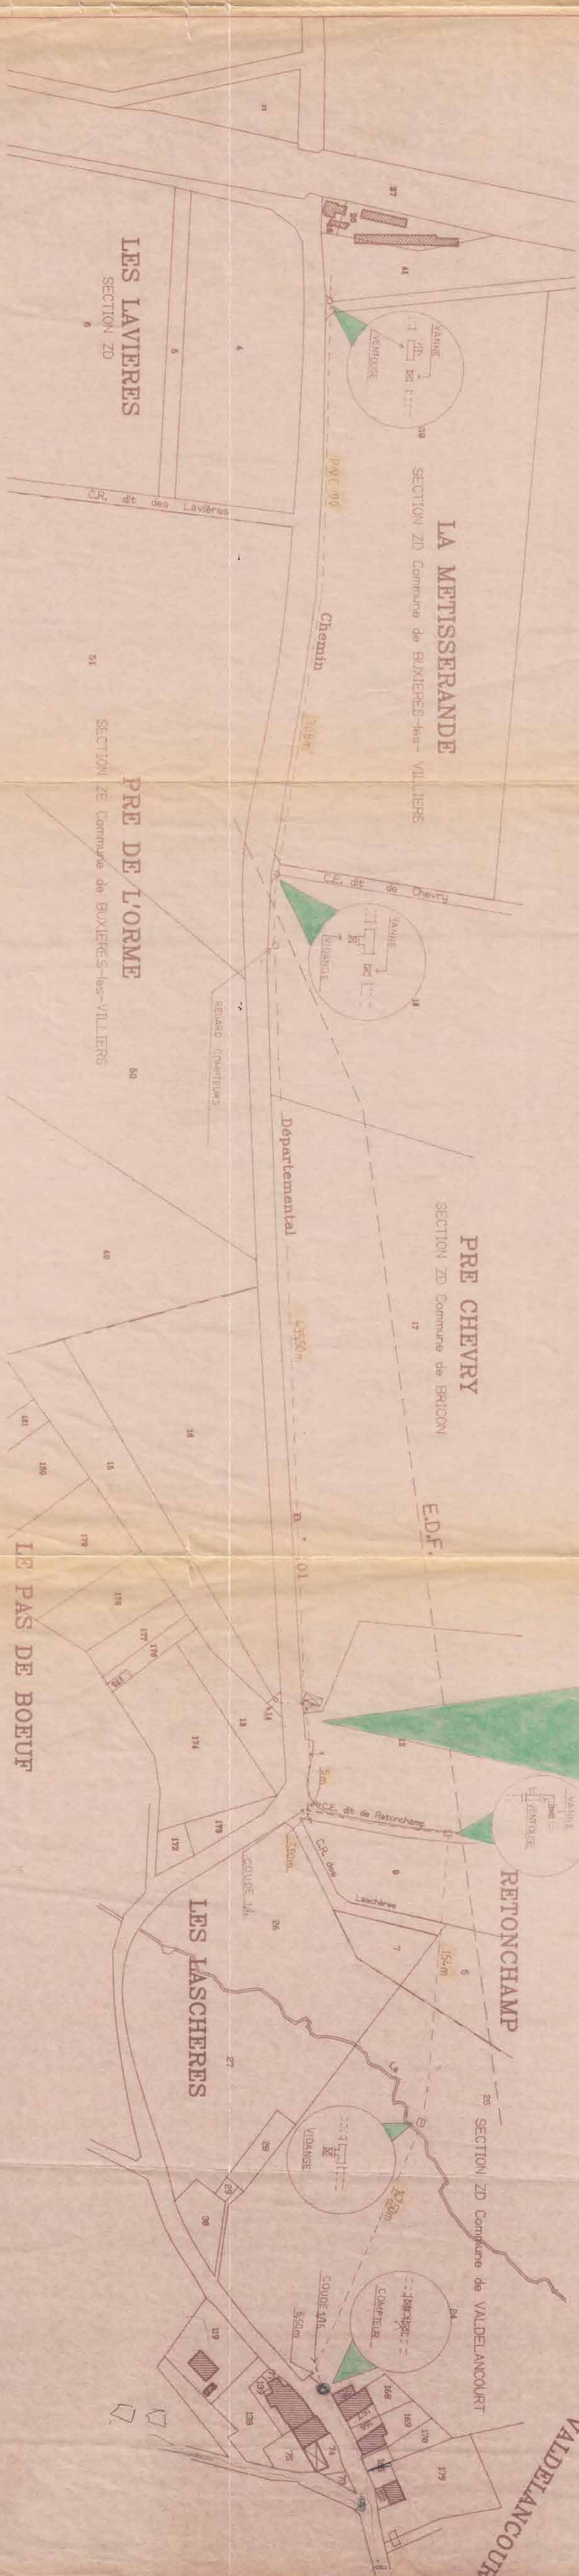

Section ZI

DIRECTION DEPARTEMENTALE

DE L'AGRICULTURE ET DE LA FORET

SYNDICAT INTERCOMMUNAL D'A.E.P. DE
BRETHENAY

RENFORCEMENT DE L'A.E.P.

NOUVELLE ADDUCTION ENTRE
BUXIERES-LES-VILLIERS ET VALDELANCOURT

PLAN D'ENSEMBLE N°1

Echelle 1 / 2000.

DIRECTION DEPARTEMENTALE

DE L'AGRICULTURE ET DE LA FORET

Sub. CHAUMONT
26. AOÛT 1992
COURRIER - ARRIVEE

SYNDICAT INTERCOMMUNAL D'A.E.P. DE
BRETHENAY



RENFORCEMENT DE L'A.E.P.

NOUVELLE ADDUCTION ENTRE

BUXIERES-LES-VILLERS ET VALDELANCOURT

PLAN DE SITUATION

Echelle 1 / 10000

