Copie pour impression
Réception au contrôle de légalité le 03/03/2026 à 17h51
Référence de l'AR : 052-245200597-20260302-02_03_26_5_06-DE

Légende :

- Réseau principal AEP (Ø 100 mm)
- Réseau branchement AEP (Ø 25 mm)
- ● Boîte de branchement particulier AEP
- Réseau pour Poteau Incendie (Ø 100 mm)
- Vanne de sectionnement
- Vanne de prise en charge
- ● Boîte de branchement particulier réseau unitaire
- Réseau unitaire (Ø)
- Réseau unitaire (Ø)

Commune de Valdelancourt
SIAE de Brethenay (mandataire)

Réfection du réseau AEP

Xavier
Peux-tu s'il te
plait controler les
plans sur
le terrain

Merci

Récolement

Rue Saint Blaize

Entreprise

ROUSSEY

Maître d'oeuvre :

EURO Infra Ingénierie

1 rue Henri Matisse
Rue de la Côte Grillée
52 000 CHAUMONT
Tél : 03.25.35.05.23
Fax : 03.25.35.05.24
E-Mail : EUROINFRA@wanadoo.fr
Site : www.euroinfra.fr

Echelle : 1/200

Date	Dessiné	Vérifié	Désignation	Indice
01/07/09	M.T	L.H	Origine	1.0

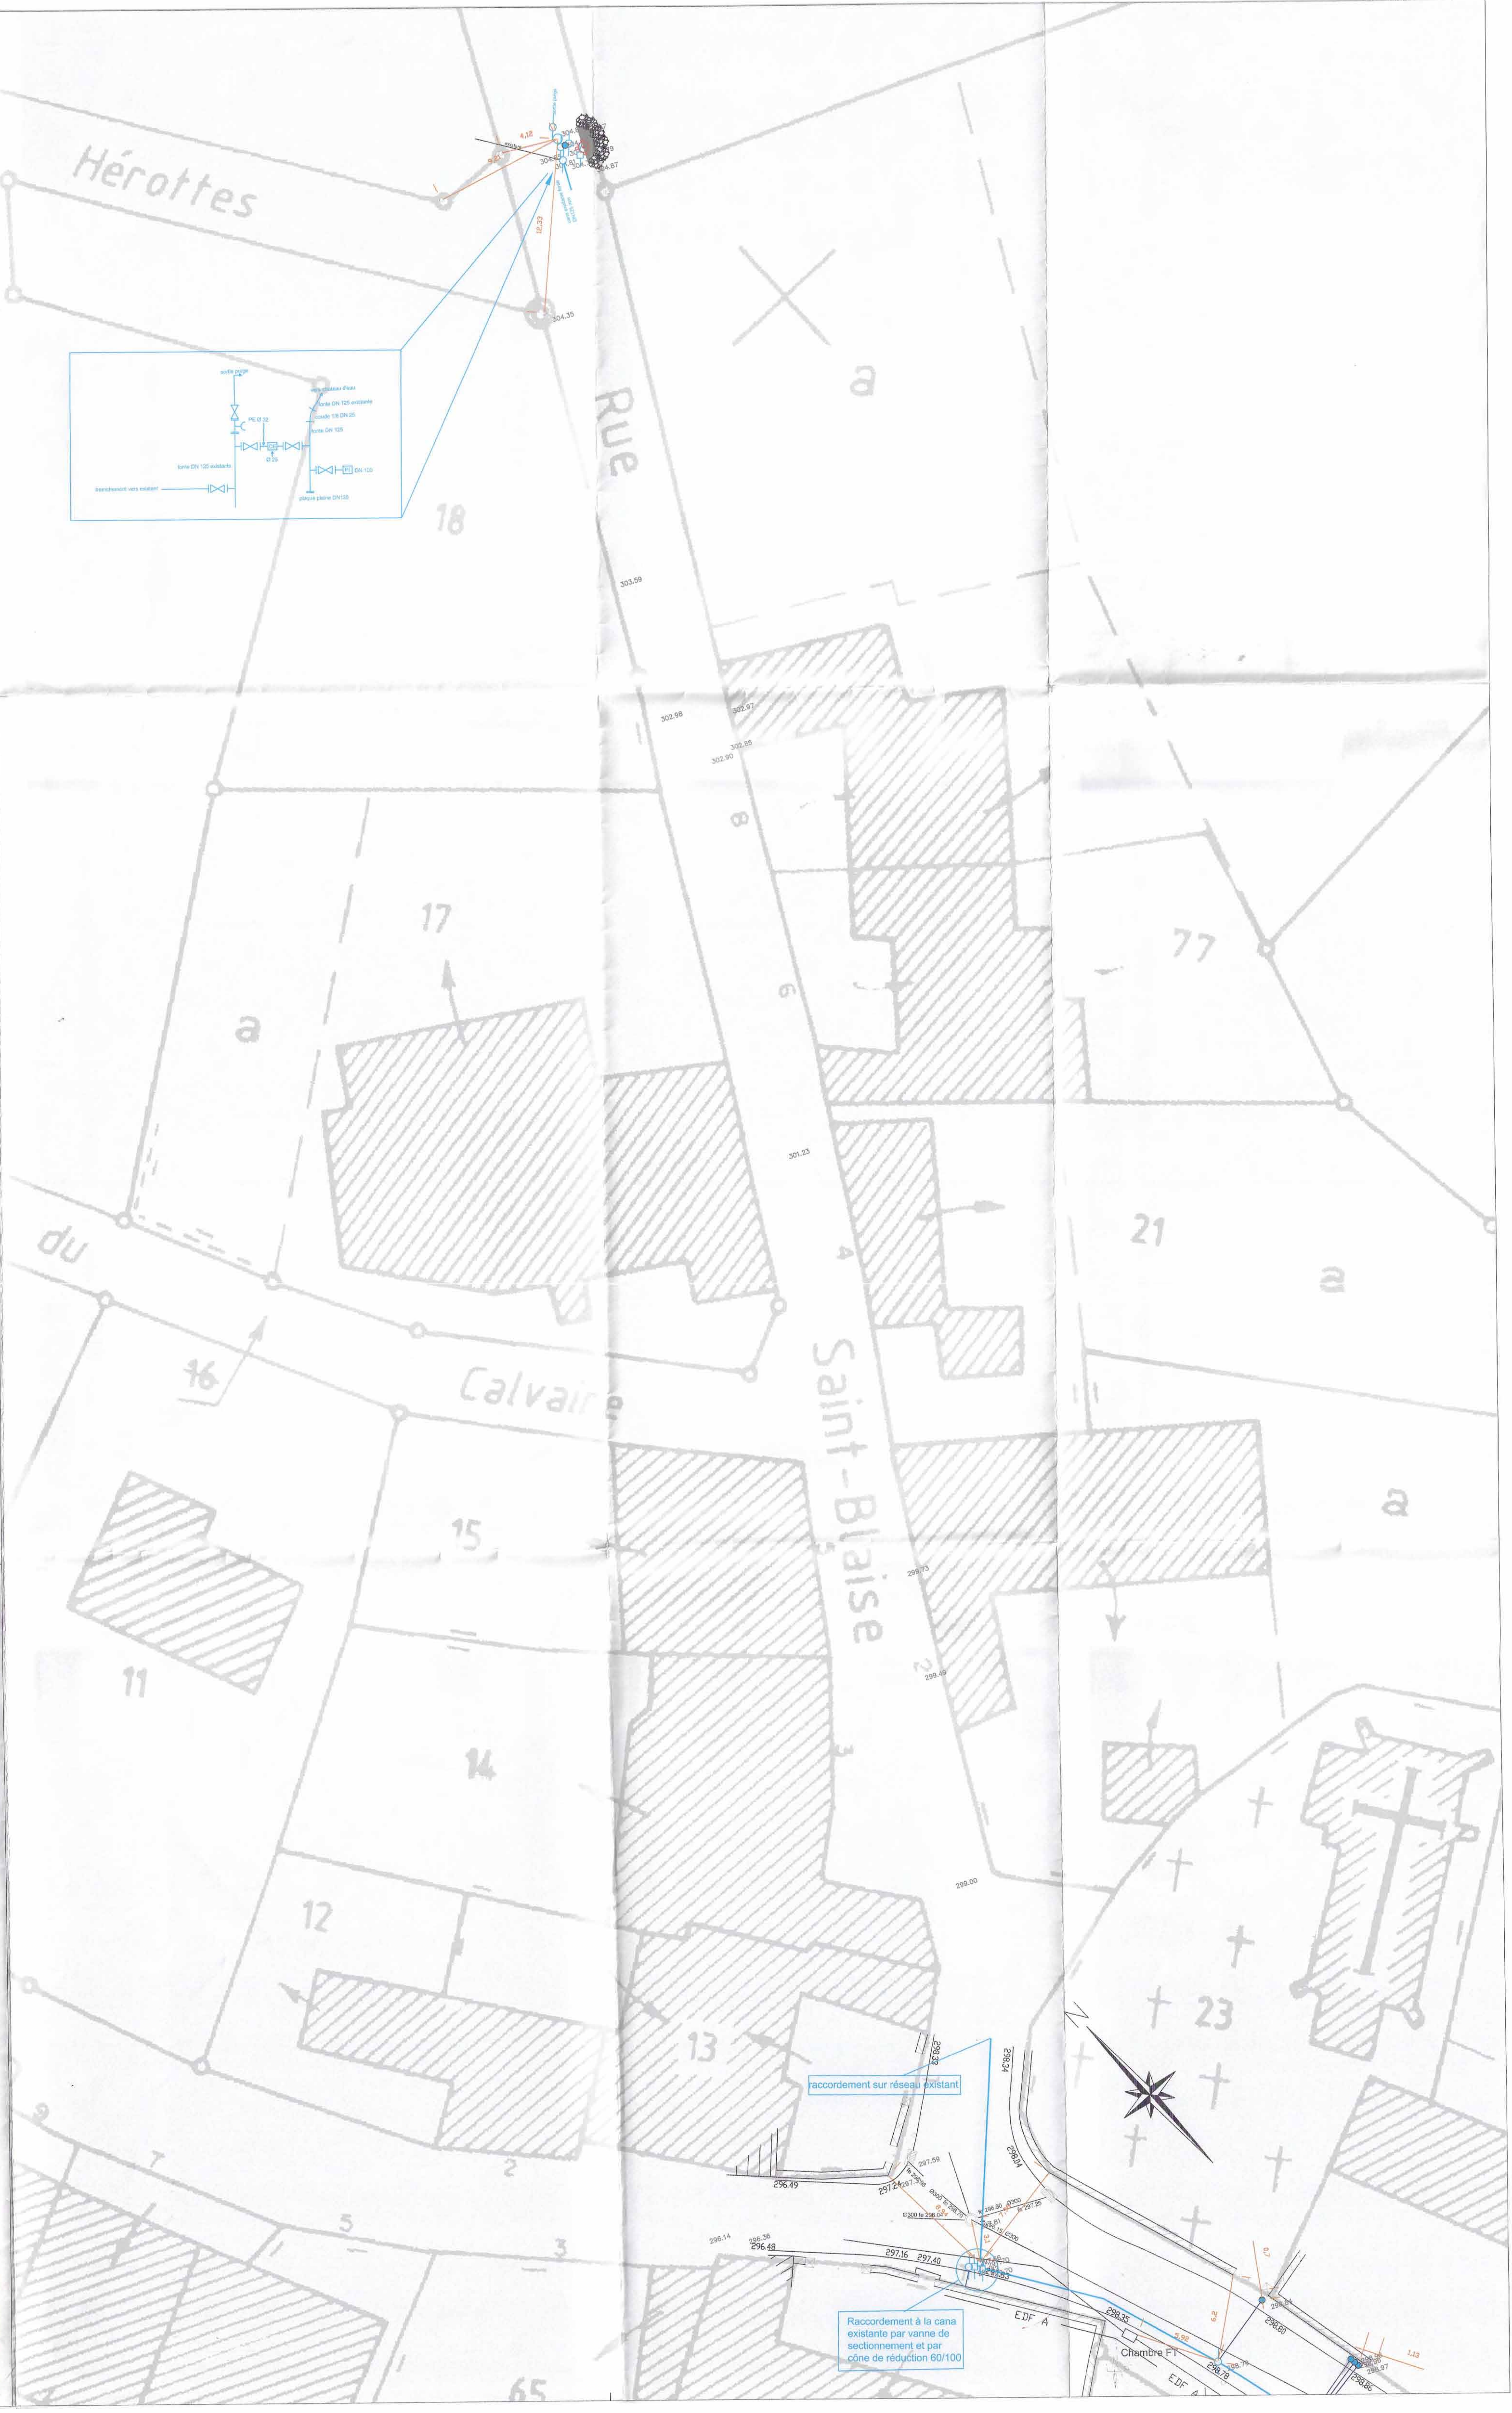
Hérottes
Rue Saint-Blaise
du Calvaire
sortie purge
vers château d'eau
fonte DN 125 existante
coude 1/8 DN 25
fonte DN 125
PE Ø 32
CE
Ø 25
fonte DN 125 existante
PI DN 100
branchement vers existant
plaque pleine DN125
existant
4,12
9,21
12,33
304.35
304.87
304.81
303.59
302.98
302.97
302.90
302.95
301.23
299.15
299.40
299.00
a
11
12
13
14
15
16
17
18
21
23
77
2
3
4
5
6
7
8
9
65
raccordement sur réseau existant
Raccordement à la cana existante par vanne de sectionnement et par cône de réduction 60/100
298.33
298.34
298.04
297.59
297.24
296.49
296.14
296.36
296.48
297.16
297.40
Ø300 fe 296.04
Ø300 fe 296.70
fe 296.90 Ø300
fe 297.25
Ø300
8,94
7,96
3,1
EDF A
298.35
5,92
Chambre FT
6,2
298.78
298.79
298.80
298.84
0,7
1,13
298.96
298.97
298.86
N

Légende :

—	Réseau principal AEP (Ø 100 mm)
—	Réseau branchement AEP (Ø 25 mm)
●	Boîte de branchement particulier AEP
—	Réseau pour Poteau Incendie (Ø 100 mm)
⋈	Vanne de sectionnement
⌀	Vanne de prise en charge
	Purge
	Ventouse
●	Boîte de branchement particulier réseau unitaire
—	Réseau unitaire

SIAE de Brethenay

Réfection du réseau AEP

Récolement

Communne de Valdelancourt
Rue Notre Dame

Entreprise

ROUSSEY

Maître d'oeuvre :

EURO Infra Ingénierie

1 rue Henri Matisse
Rue de la Côte Grillée
52 000 CHAUMONT
Tél : 03.25.35.05.23
Fax : 03.25.35.05.24
E-Mail : EUROINFRA@wanadoo.fr
Site : www.euroinfra.fr

Echelle : 1/200

Date	Dessiné	Vérifié	Désignation	Indice
01/07/09	M.T	L.H	Origine	1.0

raccordement sur réseau existant
Raccordement à la cana existante par vanne de sectionnement et par cône de réduction 60/100
Chambre FT
EDF A
Ventouse sous regard
Vanne de sectionnement
Ventouse sous regard
1 COUDE 1/8+COUDE 1/16
Notre Dame
O U R T
Prise en charge de la canalisation : compteur neuf changement du filtre vanne de sectionnement
écoulement de l'eau
vanne DN 100
DN 63
FILTRE
DN 80
vanne DN 80
PVC Ø80 EXISTANT
13
26
27
28
29
30
31
32
33
43
44
45
47
48
49
53
54
55
56
57
58
63
64

Légende :

- Réseau principal AEP (Ø 100 mm)
- Réseau branchement AEP (Ø 25 mm)
- ● Boîte de branchement particulier AEP
- Réseau pour Poteau Incendie (Ø 100 mm)
- Vanne de sectionnement
- Vanne de prise en charge
- ● Boîte de branchement particulier réseau unitaire
- Réseau unitaire (Ø)
- Réseau unitaire (Ø)

Commune de Valdelancourt
SIAE de Brethenay (mandataire)

Réfection du réseau AEP

Récolement

Rue de Buxières

Entreprise

ROUSSEY

Maître d'oeuvre :

EURO Infra Ingénierie

1 rue Henri Matisse
Rue de la Côte Grillée
52 000 CHAUMONT
Tél : 03.25.35.05.23
Fax : 03.25.35.05.24
E-Mail : EUROINFRA@wanadoo.fr
Site : www.euroinfra.fr

Echelle : 1/200

Date	Dessiné	Vérifié	Désignation	Indice
01/07/09	M.T	L.H	Origine	1.0

EDF A
Notre-D
33
32
a
44
36
37
41
42
49
Chemin
de
Buxières
Fe=304.19
Fe=304.10
Fe=304.49
Fe=304.39
Fe=302.82
Fe=303.95
Fe=304.2
N

Commune : AUTREVILLE-SUR-LA-RENNE (31)
Section : YM01

Echelle d'édition : 1/2500

Echelle d'origine : 1/1000

Date de l'édition : 04-06-2007

CENTRE DES IMPÔTS FONCIER
Cité Administrative
CHAUMONT
Hte-Marne

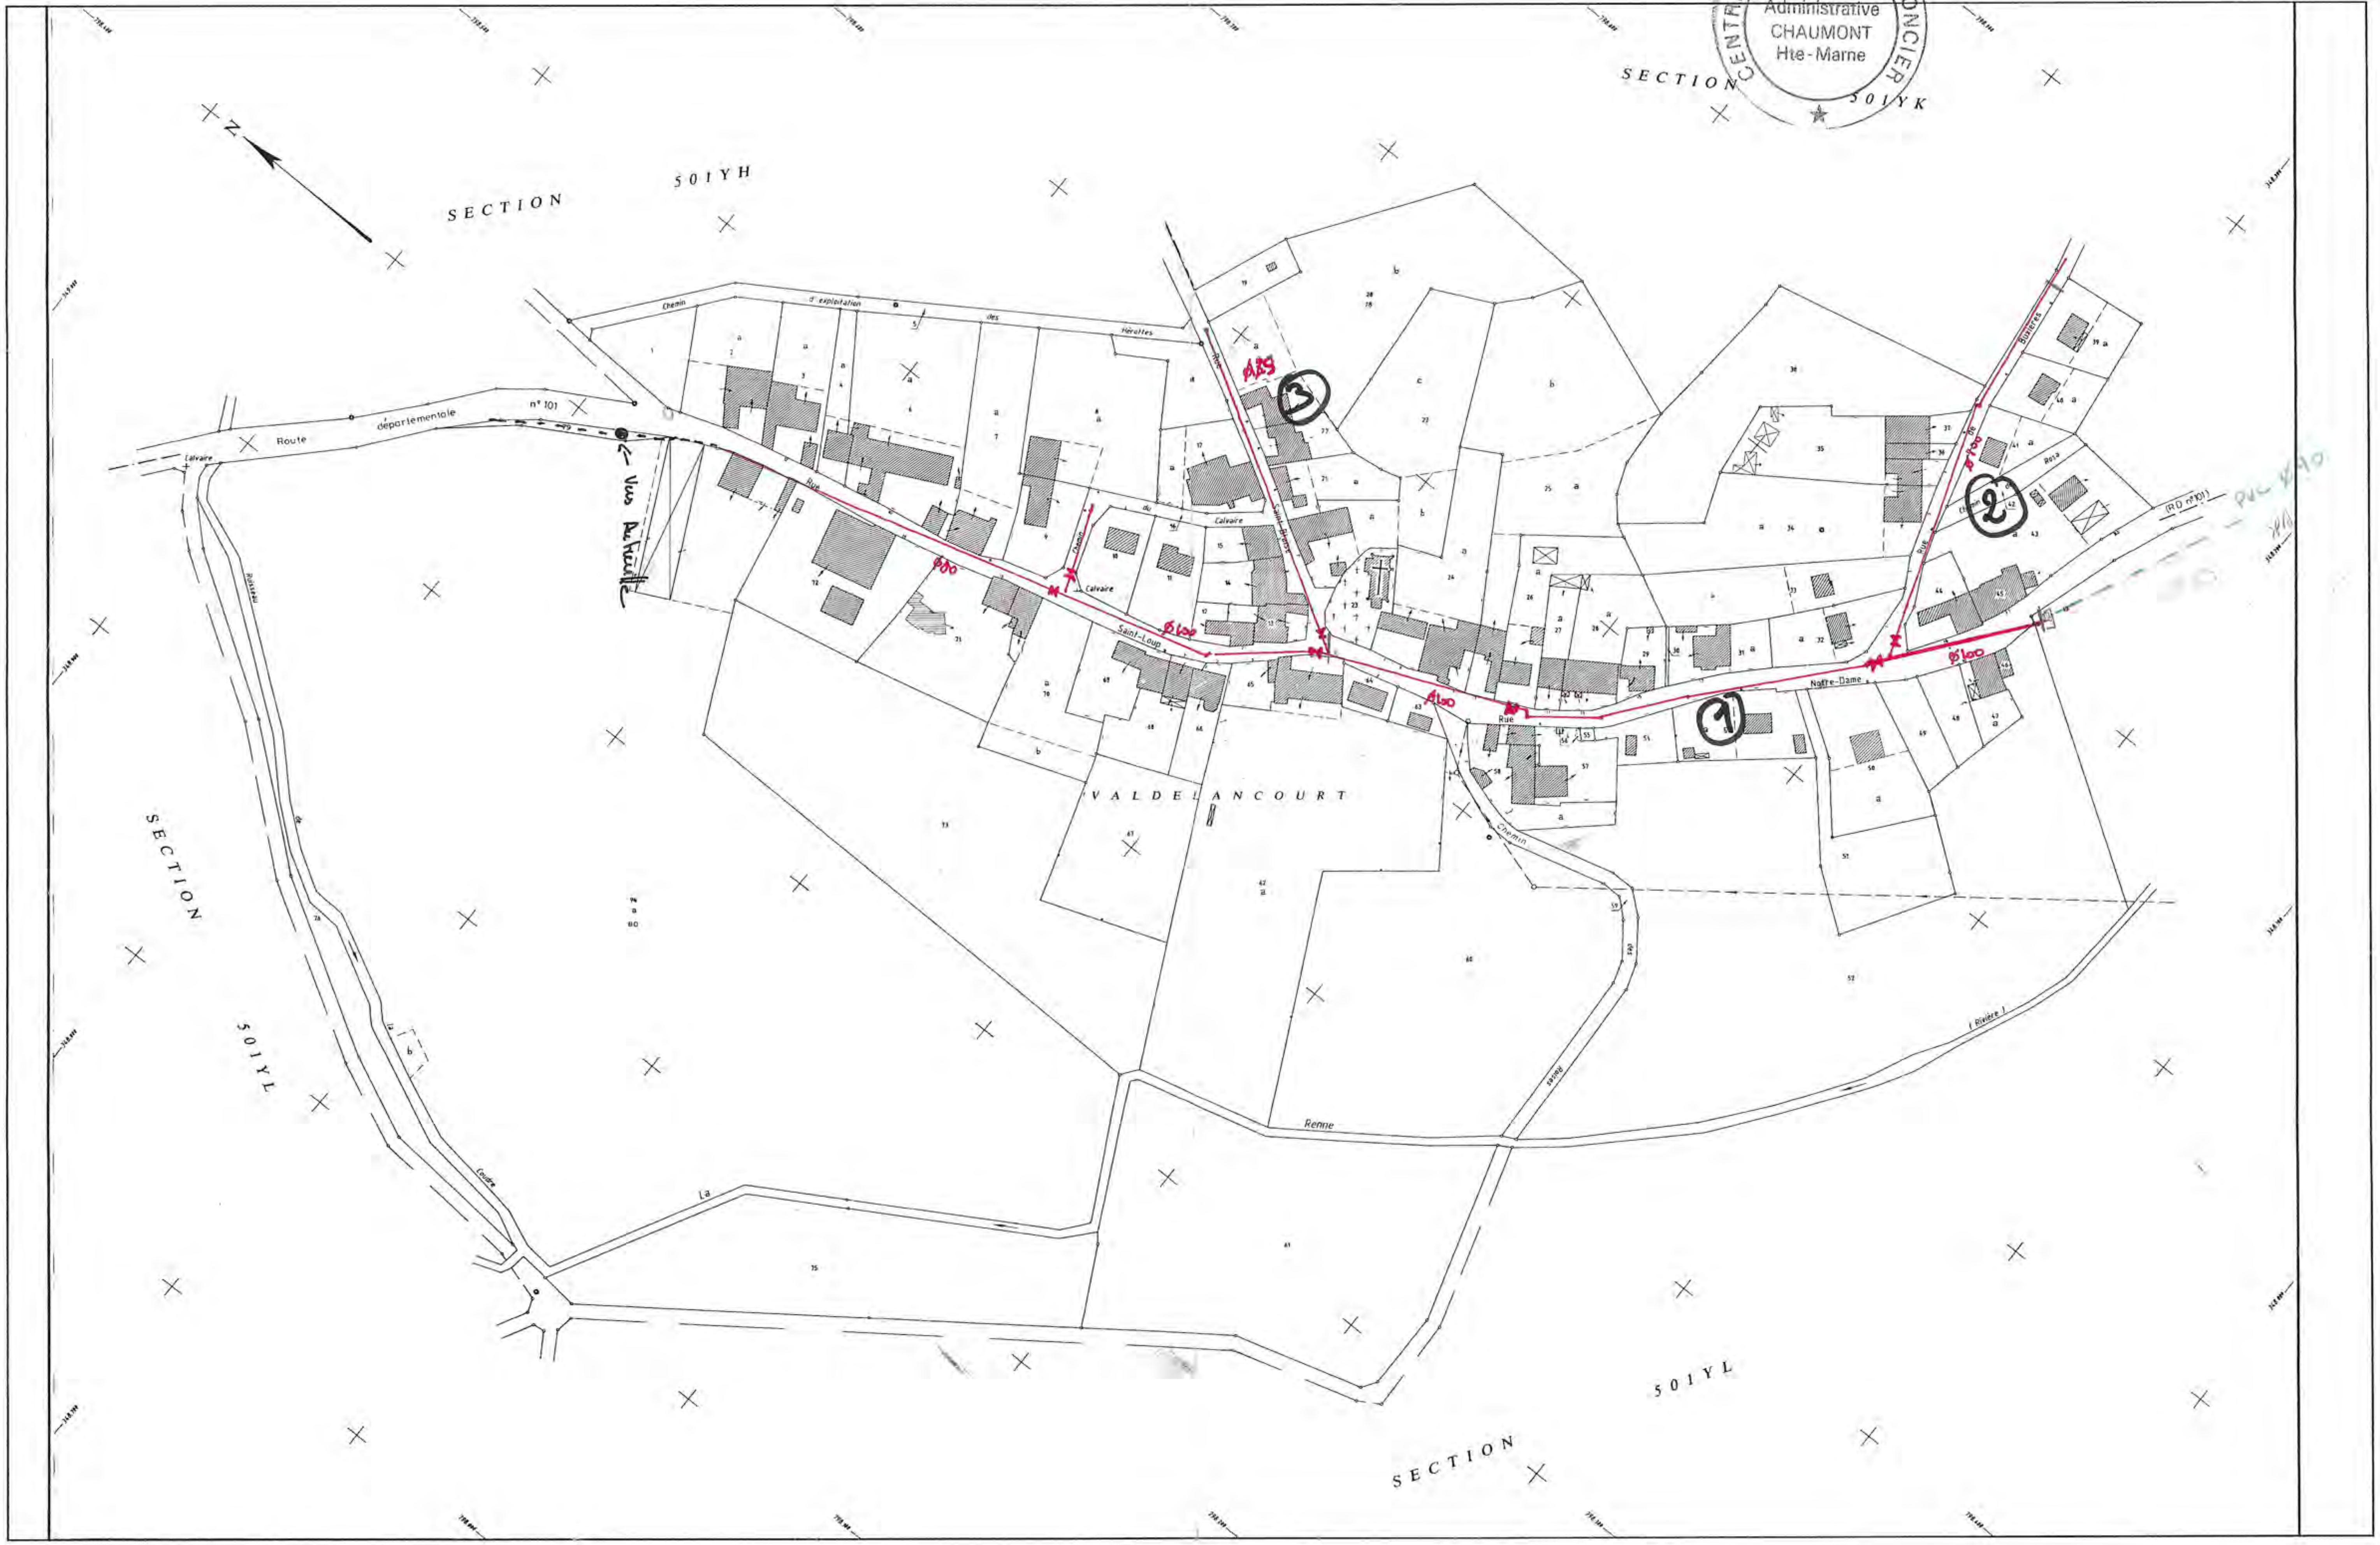
N
SECTION 501YH
SECTION 501YK
SECTION 501YL
VALDELANCOURT
Route départementale n° 101
Chemin d'exploitation des Hérottes
Rue Saint-Loup
Rue Notre-Dame
Rue Saint-Blaise
Rue Bizières
Calvaire
Chemin des Renes
Renne
La Coudre
Ruisseau de la Coudre
(RD n°101)
← Vers Autreville
Ø80
Ø100
Ø150
Ø125
PVC Ø90
1
2
3

SCHMIT
VRD - TRAVAUX PUBLICS
ASSAINISSEMENT

SARL SCHMIT TP
Rue de la Creuse - Zone artisanale
21400 VANVEY
Tél. : 03.80.81.84.20

Département de la HAUTE MARNE

Groupement de commande : Commune d'Autreville sur la Renne (mandataire) - SIAEP de Lavilleneuve Montheries

TRAVAUX D'EAU POTABLE

Remplacement de pièces d'eau et branchements plomb

PLAN DE RECOLEMENT

Planche 8
1/500

Légende

—AEP—	Canalisation PEHD Ø75
○	Regard
	Ventouse triple fonction
	Ventouse simple focntion
⋈	Vanne de sectionnement
⋈	Vanne de purge
	Exutoire purge
◇	Poteau incendie

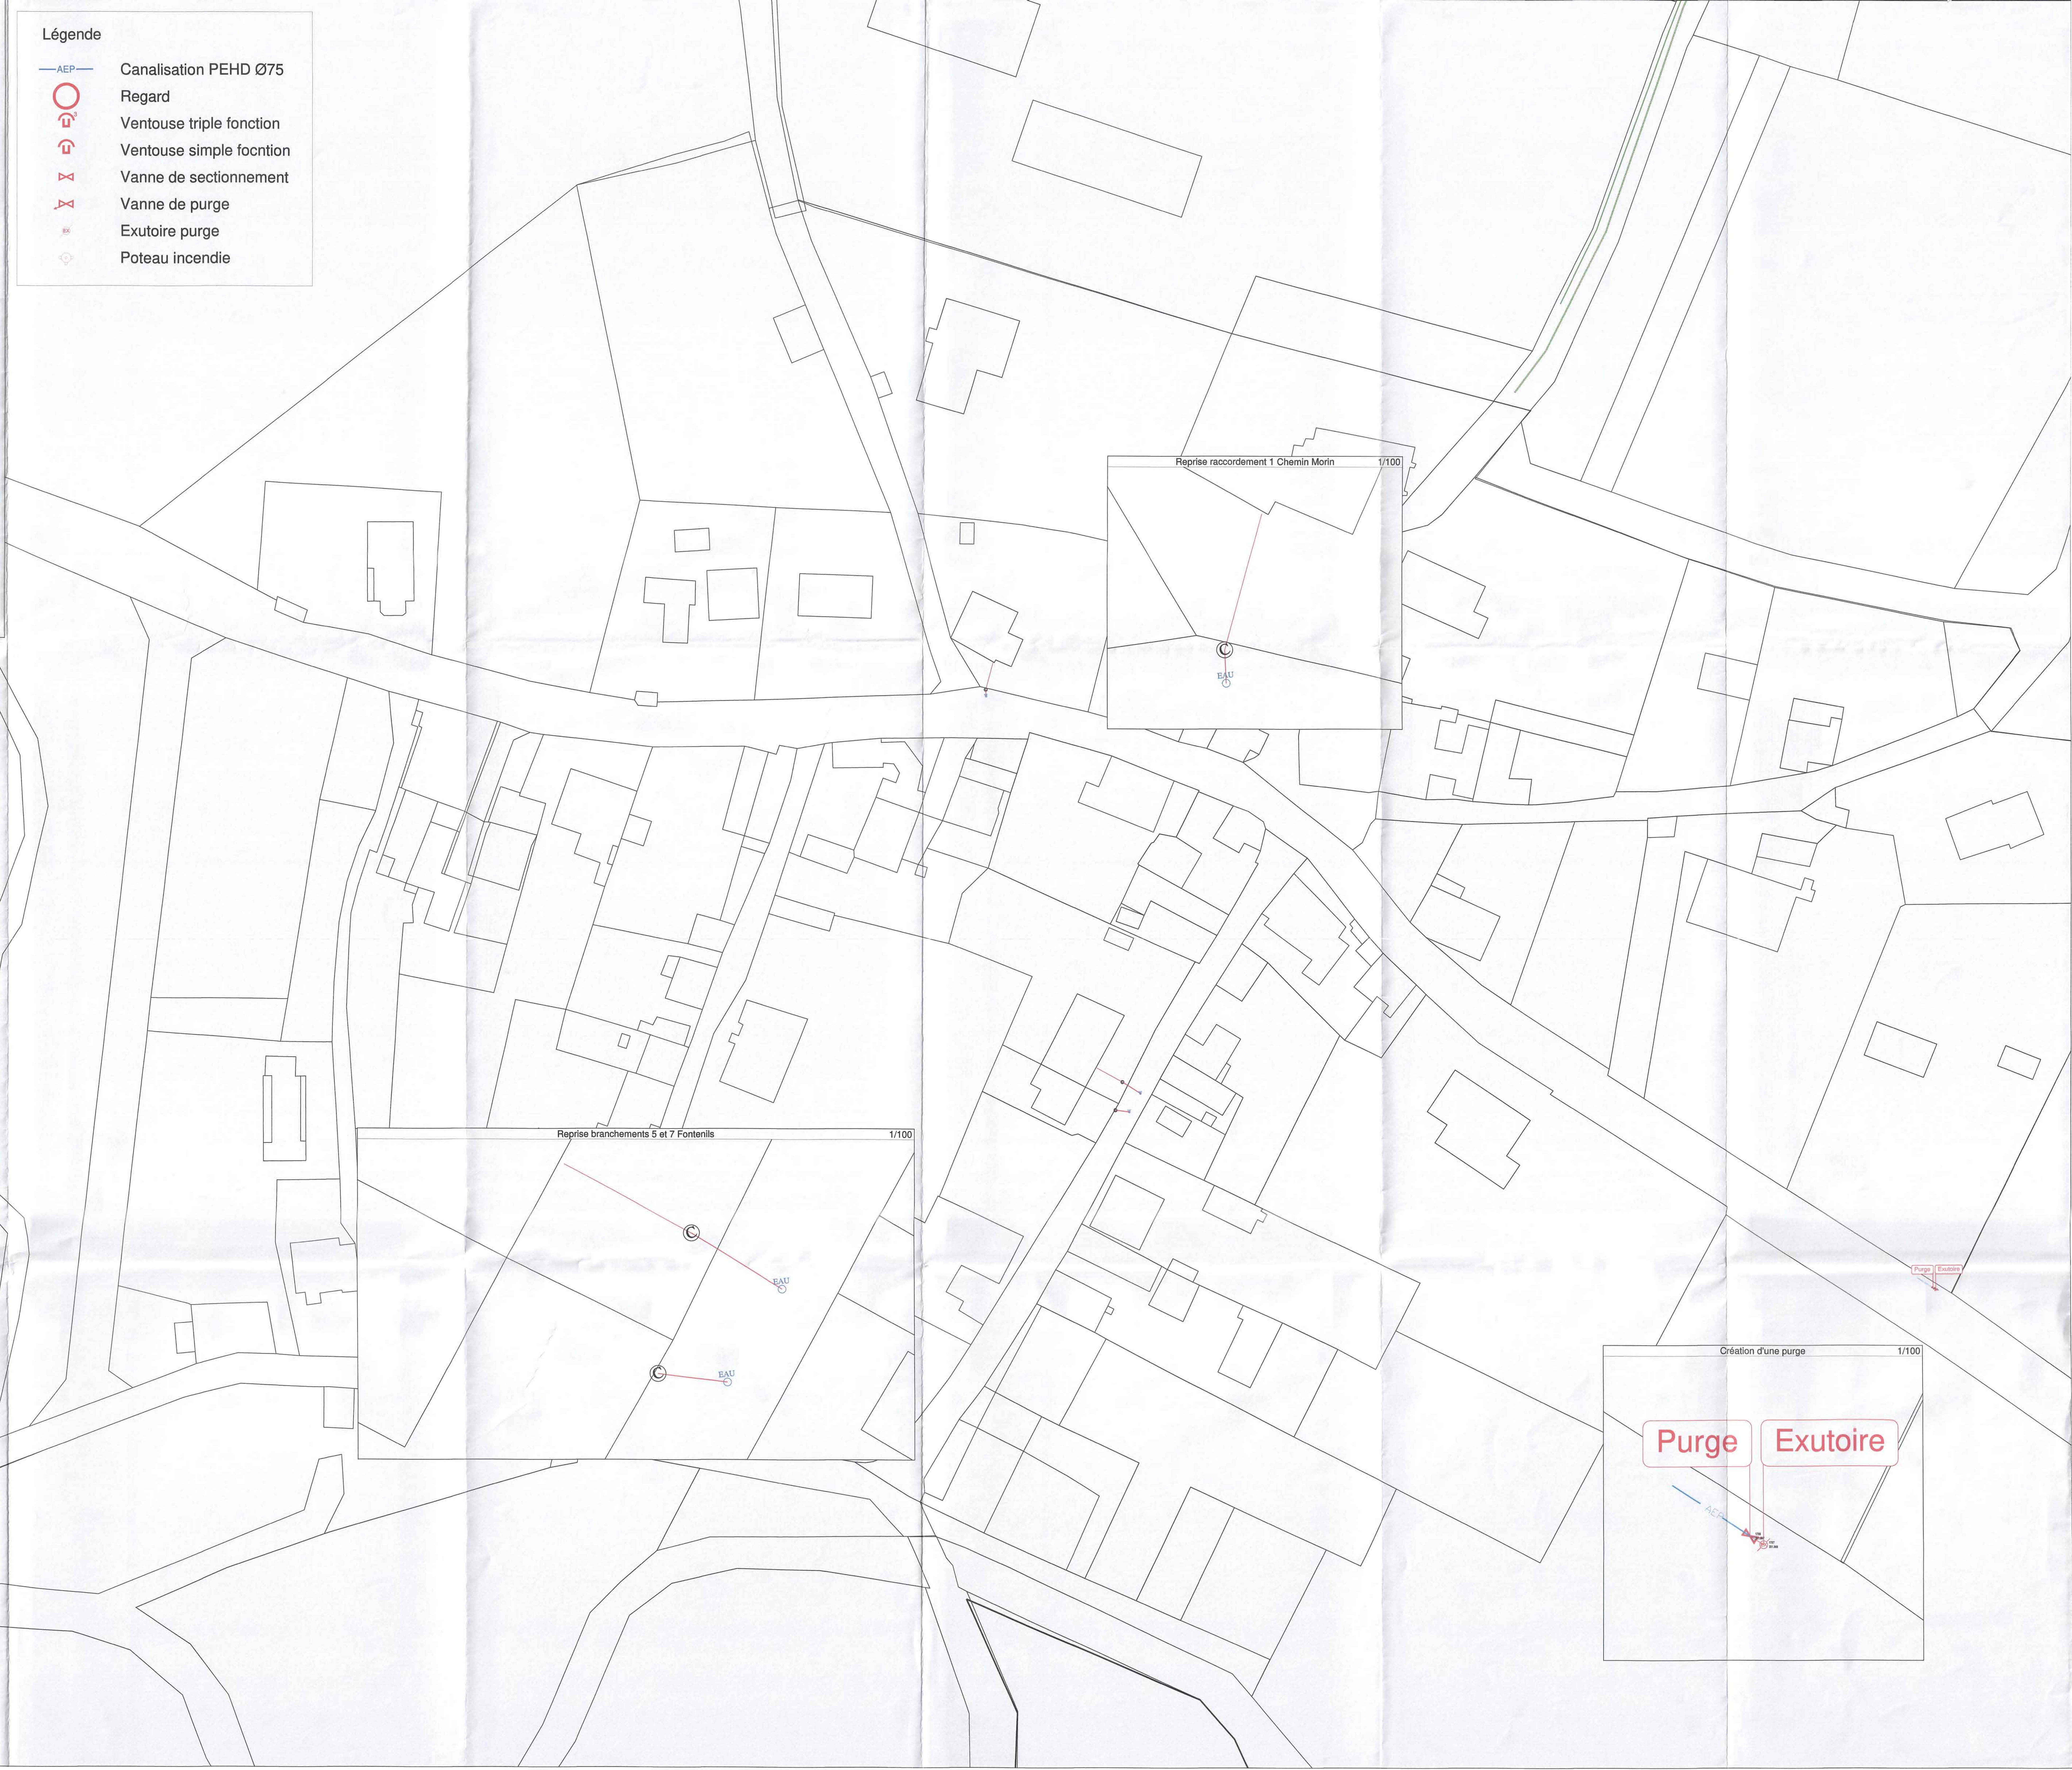

Reprise raccordement 1 Chemin Morin
1/100
EAU
Reprise branchements 5 et 7 Fontenils
1/100
EAU
EAU
Purge
Exutoire
Création d'une purge
1/100
Purge
Exutoire
AEP

SCHMIT
VRD - TRAVAUX PUBLICS
ASSAINISSEMENT

SARL SCHMIT TP
Rue de la Creuse - Zone artisanale
21400 VANVEY
Tél. : 03.80.81.84.20

Département de la HAUTE MARNE

Groupement de commande : Commune d'Autreville sur la Renne (mandataire) - SIAEP de Lavilleneuve Montheries

TRAVAUX D'EAU POTABLE

**Remplacement de pièces d'eau
et branchements plomb**

PLAN DE RECOLEMENT

Planche 7
1/500

Légende

—AEP—	Canalisation PEHD Ø75
○	Regard
	Ventouse triple fonction
	Ventouse simple focntion
⋈	Vanne de sectionnement
⋈	Vanne de purge
EX	Exutoire purge
	Poteau incendie

Création d'une purge 1/100
Exutoire
Purge
Création d'un poteau incendie 1/100
PI 6 Neuf
AEP
PI 6 Neuf
Remplacement d'une vanne de sectionnement 1/100
PI 5
22
Vanne sectionnement
Remplacement d'une vanne de sectionnement 1/100
5/07/2021
ionnement
PI 4
PI 3
Remplacement d'une vanne de sectionnement 1/100
PI 2
Remplacement d'une purge et d'une vanne de sectionnement 1/100
Exutoire
Purge
1
Remplacement d'une purge 1/100
Purge
Exutoire
PI 1
PI 7
COMMUNE DE AUTREVILLE - SUR - LA - RENNE
COMMUNE DE AUTREVILLE - SUR - LA - RENNE
COMMUNE DE AUTREVILLE - SUR - LA - RENNE
COMMUNE DE AUTREVILLE - SUR - LA - RENNE

SCHMIT
VRD - TRAVAUX PUBLICS
ASSAINISSEMENT

SARL SCHMIT TP
Rue de la Creuse - Zone artisanale
21400 VANVEY
Tél. : 03.80.81.84.20

Département de la HAUTE MARNE

Groupement de commande : Commune d'Autreville sur la Renne (mandataire) - SIAEP de Lavilleneuve Montheries

TRAVAUX D'EAU POTABLE

Raccordement en eau potable du village de Saint Martin sur la Renne au Syndicat des Eaux de Lavilleneuve Montheries

PLAN DE RECOLEMENT

Planche 6
1/200

Légende

—AEP—	Canalisation PEHD Ø75
○	Regard
⌂	Ventouse triple fonction
⌂	Ventouse simple focntion
⋈	Vanne de sectionnement
⋈	Vanne de purge
EX	Exutoire purge
⊙	Poteau incendie

Montage interne à la charge du lot 2
232.50
232.51
AEP
Manchon
Purge
Exutoire
Manchon Sortie fonçage
Foncage
Manchon Sortie fonçage
Sortie fonçage
Sortie fonçage
Réservoir
YR 25
" PRE MOU "
YR 24
" PRE MOU "
COMMUNE
DE
LAVILLENEUVE - AU - ROI
(Rivière)
La Renne
YR 13
YR 14
" LA LONGENNE "
Route
départementale
n°101
de
Lavilleneuve - au - Roi
Chaumont
Section AI
YP 28
YP 26
" AU SENTIER AUDRIER "
YP 24
YP 29
Route
départementale
n°15
YO 49
YO 51
YO 25
FIBRE
TELECOM

SARL SCHMIT TP
Rue de la Creuse - Zone artisanale
21400 VANVEY
Tél. : 03.80.81.84.20

Département de la HAUTE MARNE

Groupement de commande : Commune d'Autreville sur la Renne (mandataire) - SIAEP de Lavilleneuve Montheries

TRAVAUX D'EAU POTABLE

Raccordement en eau potable du village de Saint Martin sur la Renne au Syndicat des Eaux de Lavilleneuve Montheries

PLAN DE RECOLEMENT

Planche 5
1/200

Légende

—AEP—	Canalisation PEHD Ø75
○	Regard
	Ventouse triple fonction
	Ventouse simple focntion
⋈	Vanne de sectionnement
⋈	Vanne de purge
EX	Exutoire purge
	Poteau incendie

ZW 105
ZW 106
ZW 107
ZW 108
ZW 75
ZW 84
ZW 82
ZW 81
ZW 80
ZW 76
Chemin d'exploitation du lagunage
Chemin
de
Manchon
AEP
Fossé d'exploitation
Ruelle
ZW 54
Ventouse triple fonction sous regard
ZW 53
"SAINT MARTIN"
(Rivière)
ZW 47
l'Eglise
Purge
Exutoire dans grille EP
Exutoire
ZW 46
ZW 45
ZW 112
ZW 34
ZW 35
ZW 36
ZW 37
ZW 109
ZW 40
Place de la Mairie
Rue de la Mairie
Grande
PI 2
ZW 22
ZW 24
ZW 120
ZW 119
Chemin de Gillancourt
YA 1
ZY 11
"LA VIGNOTTE"
COMMUNE DE AUTREVILLE - SUR - LA - RENNE

SARL SCHMIT TP
Rue de la Creuse - Zone artisanale
21400 VANVEY
Tél. : 03.80.81.84.20

Département de la HAUTE MARNE

Groupement de commande : Commune d'Autreville sur la Renne (mandataire) - SIAEP de Lavilleneuve Montheries

TRAVAUX D'EAU POTABLE

Raccordement en eau potable du village de Saint Martin sur la Renne au Syndicat des Eaux de Lavilleneuve Montheries

PLAN DE RECOLEMENT

Planche 4
1/200

Légende
AEP Canalisation PEHD Ø75
Regard
Ventouse triple fonction
Ventouse simple focntion
Vanne de sectionnement
Vanne de purge
EX Exutoire purge
Poteau incendie
COMMUNE DE AUTREVILLE - SUR -
" LES PERCHES "
YE 29
YE 28
YE 26
YE 27
YE 34
YE 24
YE 25
YE 22
YE 23
Chemin de la Pichotte
la Voye Pichotte
Chemin
Purge
Exutoire
Ventouse simple fonction sous regard
Vanne sous regard
Ventouse triple fonction + vanne sous regard
Manchon
Buse Ø250
AEP

SCHMIT
VRD - TRAVAUX PUBLICS
ASSAINISSEMENT
TP

SARL SCHMIT TP
Rue de la Creuse - Zone artisanale
21400 VANVEY
Tél. : 03.80.81.84.20

Département de la HAUTE MARNE

Groupement de commande : Commune d'Autreville sur la Renne
(mandataire) - SIAEP de Lavilleneuve Montheries

TRAVAUX D'EAU POTABLE

Raccordement en eau potable du village de
Saint Martin sur la Renne au Syndicat
des Eaux de Lavilleneuve Montheries

PLAN DE RECOLEMENT

Planche 3
1/200

Légende

—AEP—	Canalisation PEHD Ø75
○	Regard
	Ventouse triple fonction
	Ventouse simple focntion
⋈	Vanne de sectionnement
⋈	Vanne de purge
EX	Exutoire purge
	Poteau incendie

YR 24
YR 23
la Praire Chemin d'exploitation de la
YR 10
Ventouse triple fonction sous regard
Exutoire
Purge
233.42
Ventouse simple fonction sous regard
235.45
YR 9
" LA MALLIERE "
de la Praire Chemin rural Chemin
Ventouse triple fonction sous regard
234.80
Manchon
YR 19
YR 18
YR 17
Ventouse simple fonction sous regard
YR 9
YR 17
YR 16
YE 30
Chemin de la Voye Pichotte
Ventouse simple fonction sous regard
Ventouse triple fonction + vanne sous regard
235.67
YE 15
" LES TAONS "
YE 16

SARL SCHMIT TP
Rue de la Creuse - Zone artisanale
21400 VANVEY
Tél. : 03.80.81.84.20

Département de la HAUTE MARNE

Groupement de commande : Commune d'Autreville sur la Renne (mandataire) - SIAEP de Lavilleneuve Montheries

TRAVAUX D'EAU POTABLE

Raccordement en eau potable du village de Saint Martin sur la Renne au Syndicat des Eaux de Lavilleneuve Montheries

PLAN DE RECOLEMENT

Planche 2
1/200

Légende
AEP Canalisation PEHD Ø75
Regard
Ventouse triple fonction
Ventouse simple focntion
Vanne de sectionnement
Vanne de purge
EX Exutoire purge
Poteau incendie
Purge
225.33
Exutoire
225.37
La
Renne
(Rivière)
YN 28
YN 29
Maranville
de
Chemin
AI 194
AI 193
Vanne sous regard
226.41
Chemin
d'exploitation
(Rivière)
des
COMMUNE
AI 142
Ch
COMMUNE
Che
DE
LAVILLENEUVE - AU - ROI
AI 142
AI 140
SECTION AI
AI 137
AI 134
YS 10
YS 9
des
La Renne
Grands
Genèvres
de
Vau
[redacted]
YS 10
YR 8
de
YS 9
Montage interne à la charge du lot 2
232.50
232.51
YR 24
YR 23
de
YR 9
la

SARL SCHMIT TP
Rue de la Creuse - Zone artisanale
21400 VANVEY
Tél. : 03.80.81.84.20

Département de la HAUTE MARNE

Groupement de commande : Commune d'Autreville sur la Renne (mandataire) - SIAEP de Lavilleneuve Montheries

TRAVAUX D'EAU POTABLE

Raccordement en eau potable du village de Saint Martin sur la Renne au Syndicat des Eaux de Lavilleneuve Montheries

PLAN DE RECOLEMENT

Planche 1
1/200

Légende
AEP Canalisation PEHD Ø75
Regard
Ventouse triple fonction
Ventouse simple focntion
Vanne de sectionnement
Vanne de purge
Exutoire purge
Poteau incendie
Forage
ZD 17
ZD 16
COMMUNE DE MONTHERIES
COMMUNE DE
Exutoire
Purge
YN 27
Ventouse simple fonction sous regard
AEP

Fonte DN 125 mm
Station de pompage :
- 2 Compteurs
- SOFREL S550
- 2 Emetteurs filaires
- Alarme anti-intrusion
Fonte grise DN indéterminé
PI N°0 : Montrot
Fonte grise DN indéterminé
Montrot
Ancienne conduite en béton H.S.
Ancien Captage source H.S.
Vanne de sectionnement
PEHD DN 63 mm
Vanne de sectionnement
PEHD DN 63 mm
PEHD DN 63 mm
Vanne de sectionnement
PEHD DN 63 mm
Surpresseur du Val Bruant
Compteur
Surpresseur
Arrivée de Montrot →
PEHD DN 63
Départ vers Val Bruant →
Conduite privée
Val Bruant
Fonte grise DN indéterminé
Fonte grise DN indéterminé
Fonte grise DN indéterminé
Maison Fouin
Purge sous bouche à clé supposée
Fonte grise DN indéterminé
Lotissement Beausoleil
PVC DN indéterminé
PVC DN indéterminé
PVC DN
PI N°15
2 x Vannes de sectionnement
Purge sous bouche à clé supposée
Surpresseur Saint Jacques en cours de travaux
Réducteur de pression
Fonte grise DN indéterminé
2 x Vannes de sectionnement
Ventouse dans regard béton
Purge sous bouche à clé
SEALED AIR
PI N°14
Ferroflex
PI N°13
Fonte DN 125 mm

Ma´trise d'Ouvrage :
Commune d'Arc en Barrois
2 Place Moreau - 52 210 ARC EN BARROIS
Tél. : 03.25.02.51.33

Arc-en-Barrois

Récolement du réseau d'eau potable sur l'ensemble de la commune d'Arc en Barrois

Plan Global : Ecarts Arc en Barrois

EURO Infra Ingénierie
1, rue Henri Matisse
52 000 CHAUMONT
Tel: 03.25.35.05.23
Fax: 03.25.35.05.24
Mail: euroinfra@wanadoo.fr
Site: www.euroinfra.fr

Echelle : 1 / 2000

Date	Dessiné	Vérifié	Modifications	Indice
19/04/2021	C.C.	P.H.	Origine	0
07/05/2021	N.S.	P.H.	Origine	1

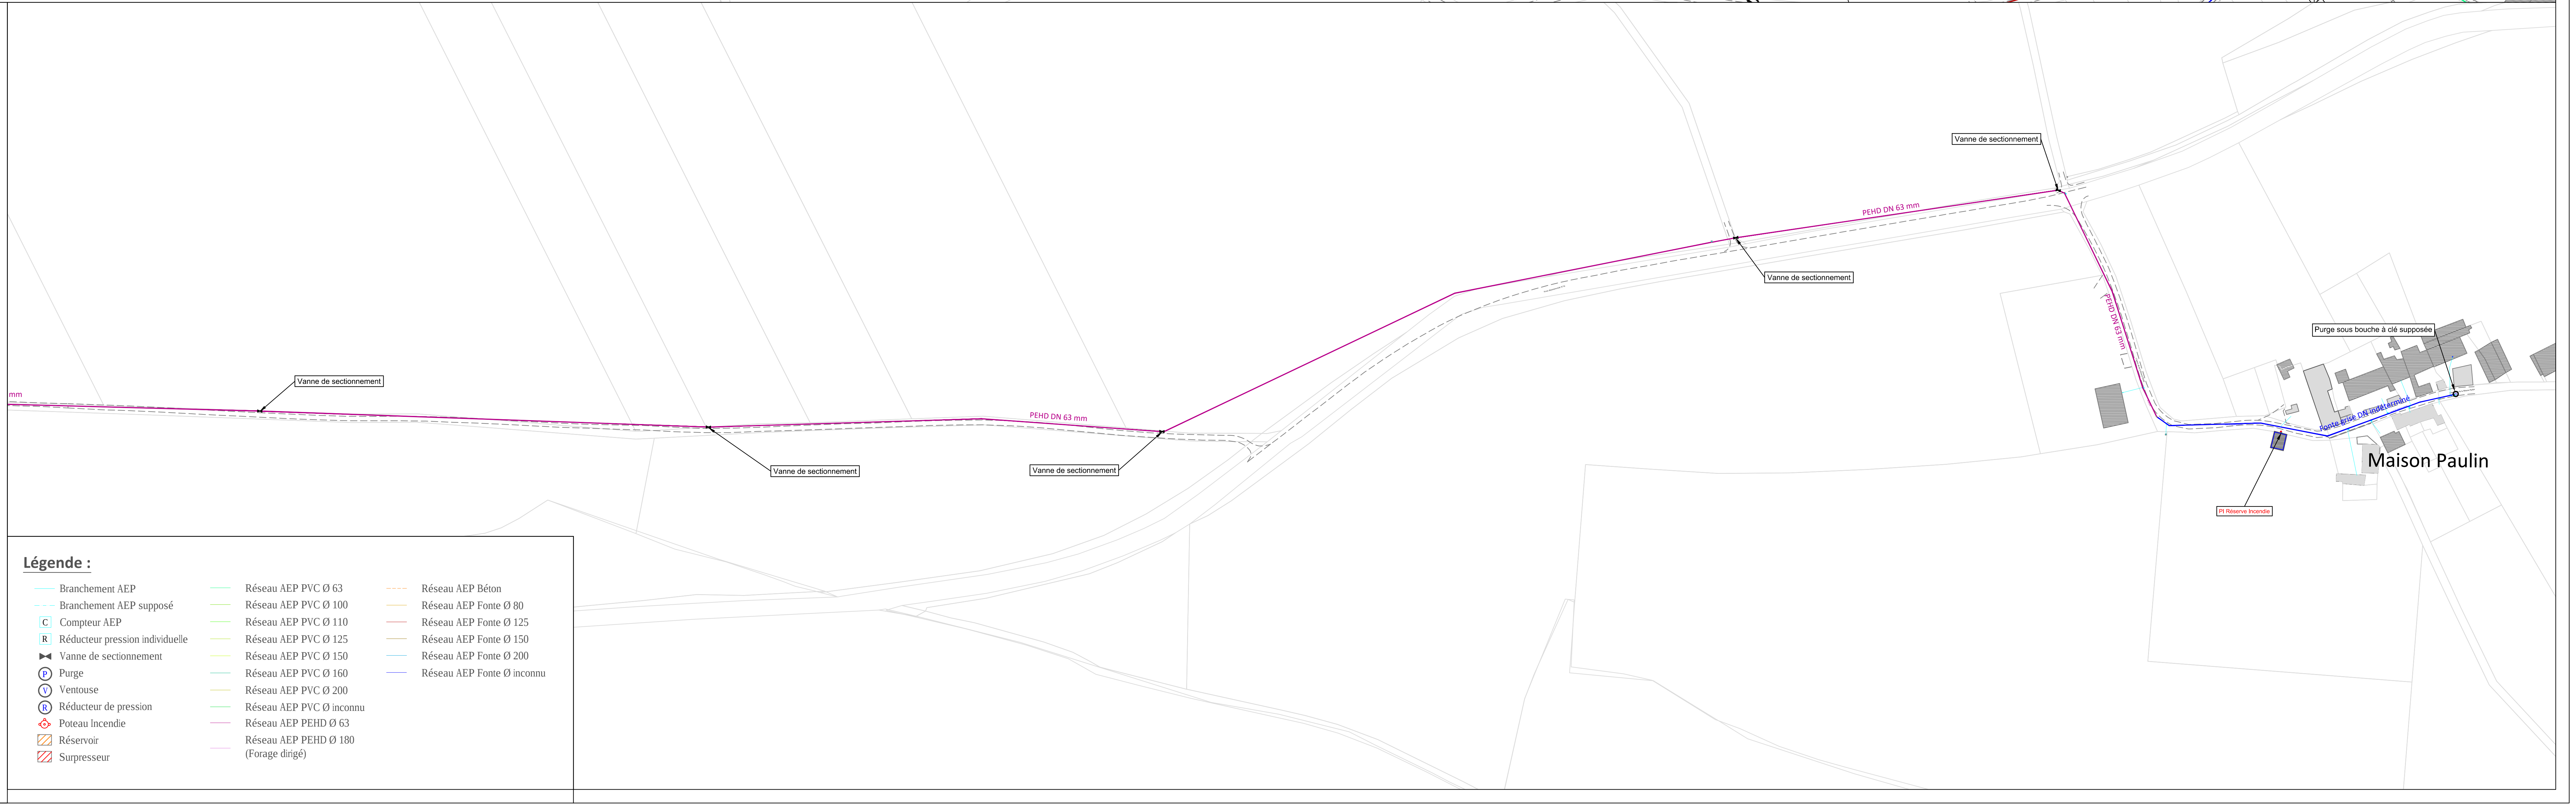
mm
Vanne de sectionnement
Vanne de sectionnement
PEHD DN 63 mm
Vanne de sectionnement
Vanne de sectionnement
PEHD DN 63 mm
Vanne de sectionnement
PEHD DN 63 mm
Purge sous bouche à clé supposée
Fonte grise DN indéterminé
Maison Paulin
PI Réserve Incendie

Légende :

— Branchement AEP	— Réseau AEP PVC Ø 63	- - - Réseau AEP Béton
-·- Branchement AEP supposé	— Réseau AEP PVC Ø 100	— Réseau AEP Fonte Ø 80
C Compteur AEP	— Réseau AEP PVC Ø 110	— Réseau AEP Fonte Ø 125
R Réducteur pression individuelle	— Réseau AEP PVC Ø 125	— Réseau AEP Fonte Ø 150
⧓ Vanne de sectionnement	— Réseau AEP PVC Ø 150	— Réseau AEP Fonte Ø 200
Ⓟ Purge	— Réseau AEP PVC Ø 160	— Réseau AEP Fonte Ø inconnu
Ⓥ Ventouse	— Réseau AEP PVC Ø 200	
Ⓡ Réducteur de pression	— Réseau AEP PVC Ø inconnu	
⊕ Poteau Incendie	— Réseau AEP PEHD Ø 63	
▨ Réservoir	— Réseau AEP PEHD Ø 180 (Forage dirigé)	
▨ Surpresseur		

Vanne de sectionnement
PVC DN 63 mm
PEHD DN 63 mm
Purge sous bouche à clé supposée
Lotissement Beauregard
Gendarmerie
Ventouse dans regard béton (sur conduite Fonte DN 80 mm)
Surpresseur Gendarmerie
3 x Vannes de sectionnement
2 x Vannes de sectionnement
4 x Vannes de sectionnement
Fonte grise DN indéterminé
Lotissement Beauregard
Mairie
Eglise
Château
Vanne de sectionnement dans regard béton
Maison de retraite
Surpresseur Saint Jacques en cours de travaux
Réducteur de pression
Ferroflex
SEALED AIR
Ventouse dans regard béton
Purge sous bouche à clé
Fonte DN 125 mm
PVC DN 200 mm
Fonte DN 150 mm
Purge sur réseau de refoulement
Exutoire du puits perdu
Ventouse 3 fonctions dans regard béton
Vanne de sectionnement DN 150 dans regard béton
Réservoir de 500 m³
Puits perdu
Vanne de sectionnement DN 80 sur raccordement
Fonte DN 80 mm
Profondeur jusqu'à 2 m
Vanne de sectionnement DN 150 sur raccordement
Purge de fin de réseau
La Scierie
Vanne de sectionnement DN 150 raccordée avec collet anti-fluage sur PEHD dans regard béton 40 x 40
Vanne de sectionnement DN 150 dans regard béton 40 x 40
Regard 1500 x 2000
Route de Longeau
Compteur général Route de Longeau
Filtre DN 60
Vanne DN 60
Vanne DN 150
Fonte DN 80
Fonte DN 150
Regard 1500 x 2000
Scierie
Vanne DN 60
Filtre DN 60
Compteur général Scierie
PEHD DN 63
4 x PEHD DN 25

Maîtrise d'Ouvrage :
Commune d'Arc en Barrois
2 Place Moreau - 52 210 ARC EN BARROIS
Tél. : 03.25.02.51.33

Arc-en-Barrois

Récolement du réseau d'eau potable sur l'ensemble de la commune d'Arc en Barrois

Plan Global : Arc en Barrois

Légende :

Branchement AEP	Réseau AEP PVC Ø 63	Réseau AEP Béton
Branchement AEP supposé	Réseau AEP PVC Ø 100	Réseau AEP Fonte Ø 80
C Compteur AEP	Réseau AEP PVC Ø 110	Réseau AEP Fonte Ø 125
R Réducteur pression individuelle	Réseau AEP PVC Ø 125	Réseau AEP Fonte Ø 150
⧓ Vanne de sectionnement	Réseau AEP PVC Ø 150	Réseau AEP Fonte Ø 200
Ⓟ Purge	Réseau AEP PVC Ø 160	Réseau AEP Fonte Ø inconnu
Ⓥ Ventouse	Réseau AEP PVC Ø 200	
Ⓡ Réducteur de pression	Réseau AEP PVC Ø inconnu	
Poteau Incendie	Réseau AEP PEHD Ø 63	
▨ Réservoir	Réseau AEP PEHD Ø 180 (Forage dirigé)	
▨ Surpresseur		

EURO Infra Ingénierie
1, rue Henri Matisse
52 000 CHAUMONT
Tel: 03.25.35.05.23
Fax: 03.25.35.05.24
Mail: euroinfra@wanadoo.fr
Site: www.euroinfra.fr

Echelle : 1 / 2000

Date	Dessiné	Vérifié	Modifications	Indice
19/04/2021	C.C.	P.H.	Origine	0
07/05/2021	N.S.	P.H.	Origine	1

Vanne de sectionnement
PVC 63 mm
PEHD DN 63 mm
Purge sous bouche à clé supposée
Lotissement Beauséjour
Fonte grise DN indéterminé
Gendarmerie
Ventouse dans regard béton (sur conduite Fonte DN 80 mm)
Surpresseur Gendarmerie
Purge sous bouche à clé supposée
3 x Vannes de sectionnement
Vanne de sectionnement
3 x Vannes de sectionnement
Purge sous bouche à clé supposée
Vanne de sectionnement
2 x Vannes de sectionnement
4 x Vannes de sectionnement
3 x Vannes de sectionnement
Mairie
Eglise
Château
Maison de retraite
2 x Vannes de sectionnement
Purge sous bouche à clé supposée
Surpresseur Saint Jacques en cours de travaux
Réducteur de pression
2 x Vannes de sectionnement
Vanne de sectionnement
2 x Vannes de sectionnement
3 x Vannes de sectionnement
Vanne de sectionnement
Vanne de sectionnement
Purge sur réseau de refoulement
Exutoire du puits perdu
Ventouse 3 fonctions dans regard béton
Vanne de sectionnement DN 150 dans regard béton
Réservoir de 500 m³
Puits perdu
Ferroflex
SEALED AIR
Ventouse dans regard béton
Purge sous bouche à clé
2 x Vannes de sectionnement
2 x Vannes de sectionnement
2 x Vannes de sectionnement
Fonte DN 150 mm
Fonte DN 125 mm
Vanne de sectionnement DN 150 dans regard béton
Vanne de sectionnement DN 80 sur raccordement
Profondeur jusqu'à 2 m
Vanne de sectionnement DN 150 sur raccordement
Purge de fin de réseau
La Scierie
Vanne de sectionnement DN 150 raccordée avec collet anti-fluage sur PEHD dans regard béton 40 x 40
Purge sur réseau de refoulement
Vanne de sectionnement DN 150 raccordée avec collet anti-fluage sur PEHD dans regard béton 40 x 40
Vanne de sectionnement DN 150 dans regard béton 40 x 40
Regard 1500 x 2000
Route de Longeau
Compteur général Route de Longeau
Filtre DN 60
Vanne DN 60
Fonte DN 80
Fonte DN 150
Vanne DN 150
Fonte DN 150
Regard 1500 x 2000
Scierie
Fonte DN 150
Vanne DN 60
Filtre DN 60
Compteur général Scierie
PEHD DN 63
4 x PEHD DN 25

Maîtrise d'Ouvrage :
Commune d'Arc en Barrois
2 Place Moreau - 52 210 ARC EN BARROIS
Tél. : 03.25.02.51.33

Arc-en-Barrois

Récolement du réseau d'eau potable sur l'ensemble de la commune d'Arc en Barrois

Plan Global : Arc en Barrois

EURO Infra Ingénierie
1, rue Henri Matisse
52 000 CHAUMONT
Tel: 03.25.35.05.23
Fax: 03.25.35.05.24
Mail: euroinfra@wanadoo.fr
Site: www.euroinfra.fr

Echelle : 1 / 2000

Date	Dessiné	Vérifié	Modifications	Indice
19/04/2021	C.C.	P.H.	Origine	0
07/05/2021	N.S.	P.H.	Origine	1
26/07/2021	C.C.	P.H.	Complément AEP	2

Légende :

- Branchement AEP
- Branchement AEP supposé
- C Compteur AEP
- R Réducteur pression individuelle
- ⋈ Vanne de sectionnement
- Ⓟ Purge
- Ⓥ Ventouse
- Ⓡ Réducteur de pression
- Poteau Incendie
- ▨ Réservoir
- ▨ Surpresseur
- Réseau AEP PVC Ø 63
- Réseau AEP PVC Ø 100
- Réseau AEP PVC Ø 110
- Réseau AEP PVC Ø 125
- Réseau AEP PVC Ø 150
- Réseau AEP PVC Ø 160
- Réseau AEP PVC Ø 200
- Réseau AEP PVC Ø inconnu
- Réseau AEP PEHD Ø 63
- Réseau AEP PEHD Ø 180 (Forage dirigé)
- Réseau AEP Béton
- Réseau AEP Fonte Ø 80
- Réseau AEP Fonte Ø 125
- Réseau AEP Fonte Ø 150
- Réseau AEP Fonte Ø 200
- Réseau AEP Fonte Ø inconnu

PLAN DE RECOLEMENT

RESEAU A.E.P
DE LA
COMMUNE
D'AIZANVILLE

ANNEXE AU CAHIER DE REPERAGE DES
BOUCHES A CLE
SITUATION DES RAPPELS

⋈	*Vanne*
⋈	*Purge*
●	*Bouche d'incendie*
— —	*Canalisation Ø 80,6 / 90*
——	*" Ø 63,2 / 75*
- - - -	*" Ø 33 6 / 40*

Entreprise DON à Jonvelle (70)

Dressé, le 23.11.1979

Bâche de pompage
Vaudremont
de Cirfontaine en Azois à Maranville
Chapinel
DEVANT LA MAISON MEROT
LES ZIELLES
CORNE DE Mme PICARD
Bief
Départemental
Maranville
Rue
Chemin rural d'Aizanville à Braux le Châtel
Chemin
L'Aujon
LE VILLAGE
6
8
9
10
11
12
13
14
15
17
18
19
31
32
33
34
35
36
37
38
286
287
288
289
290
291
292
293

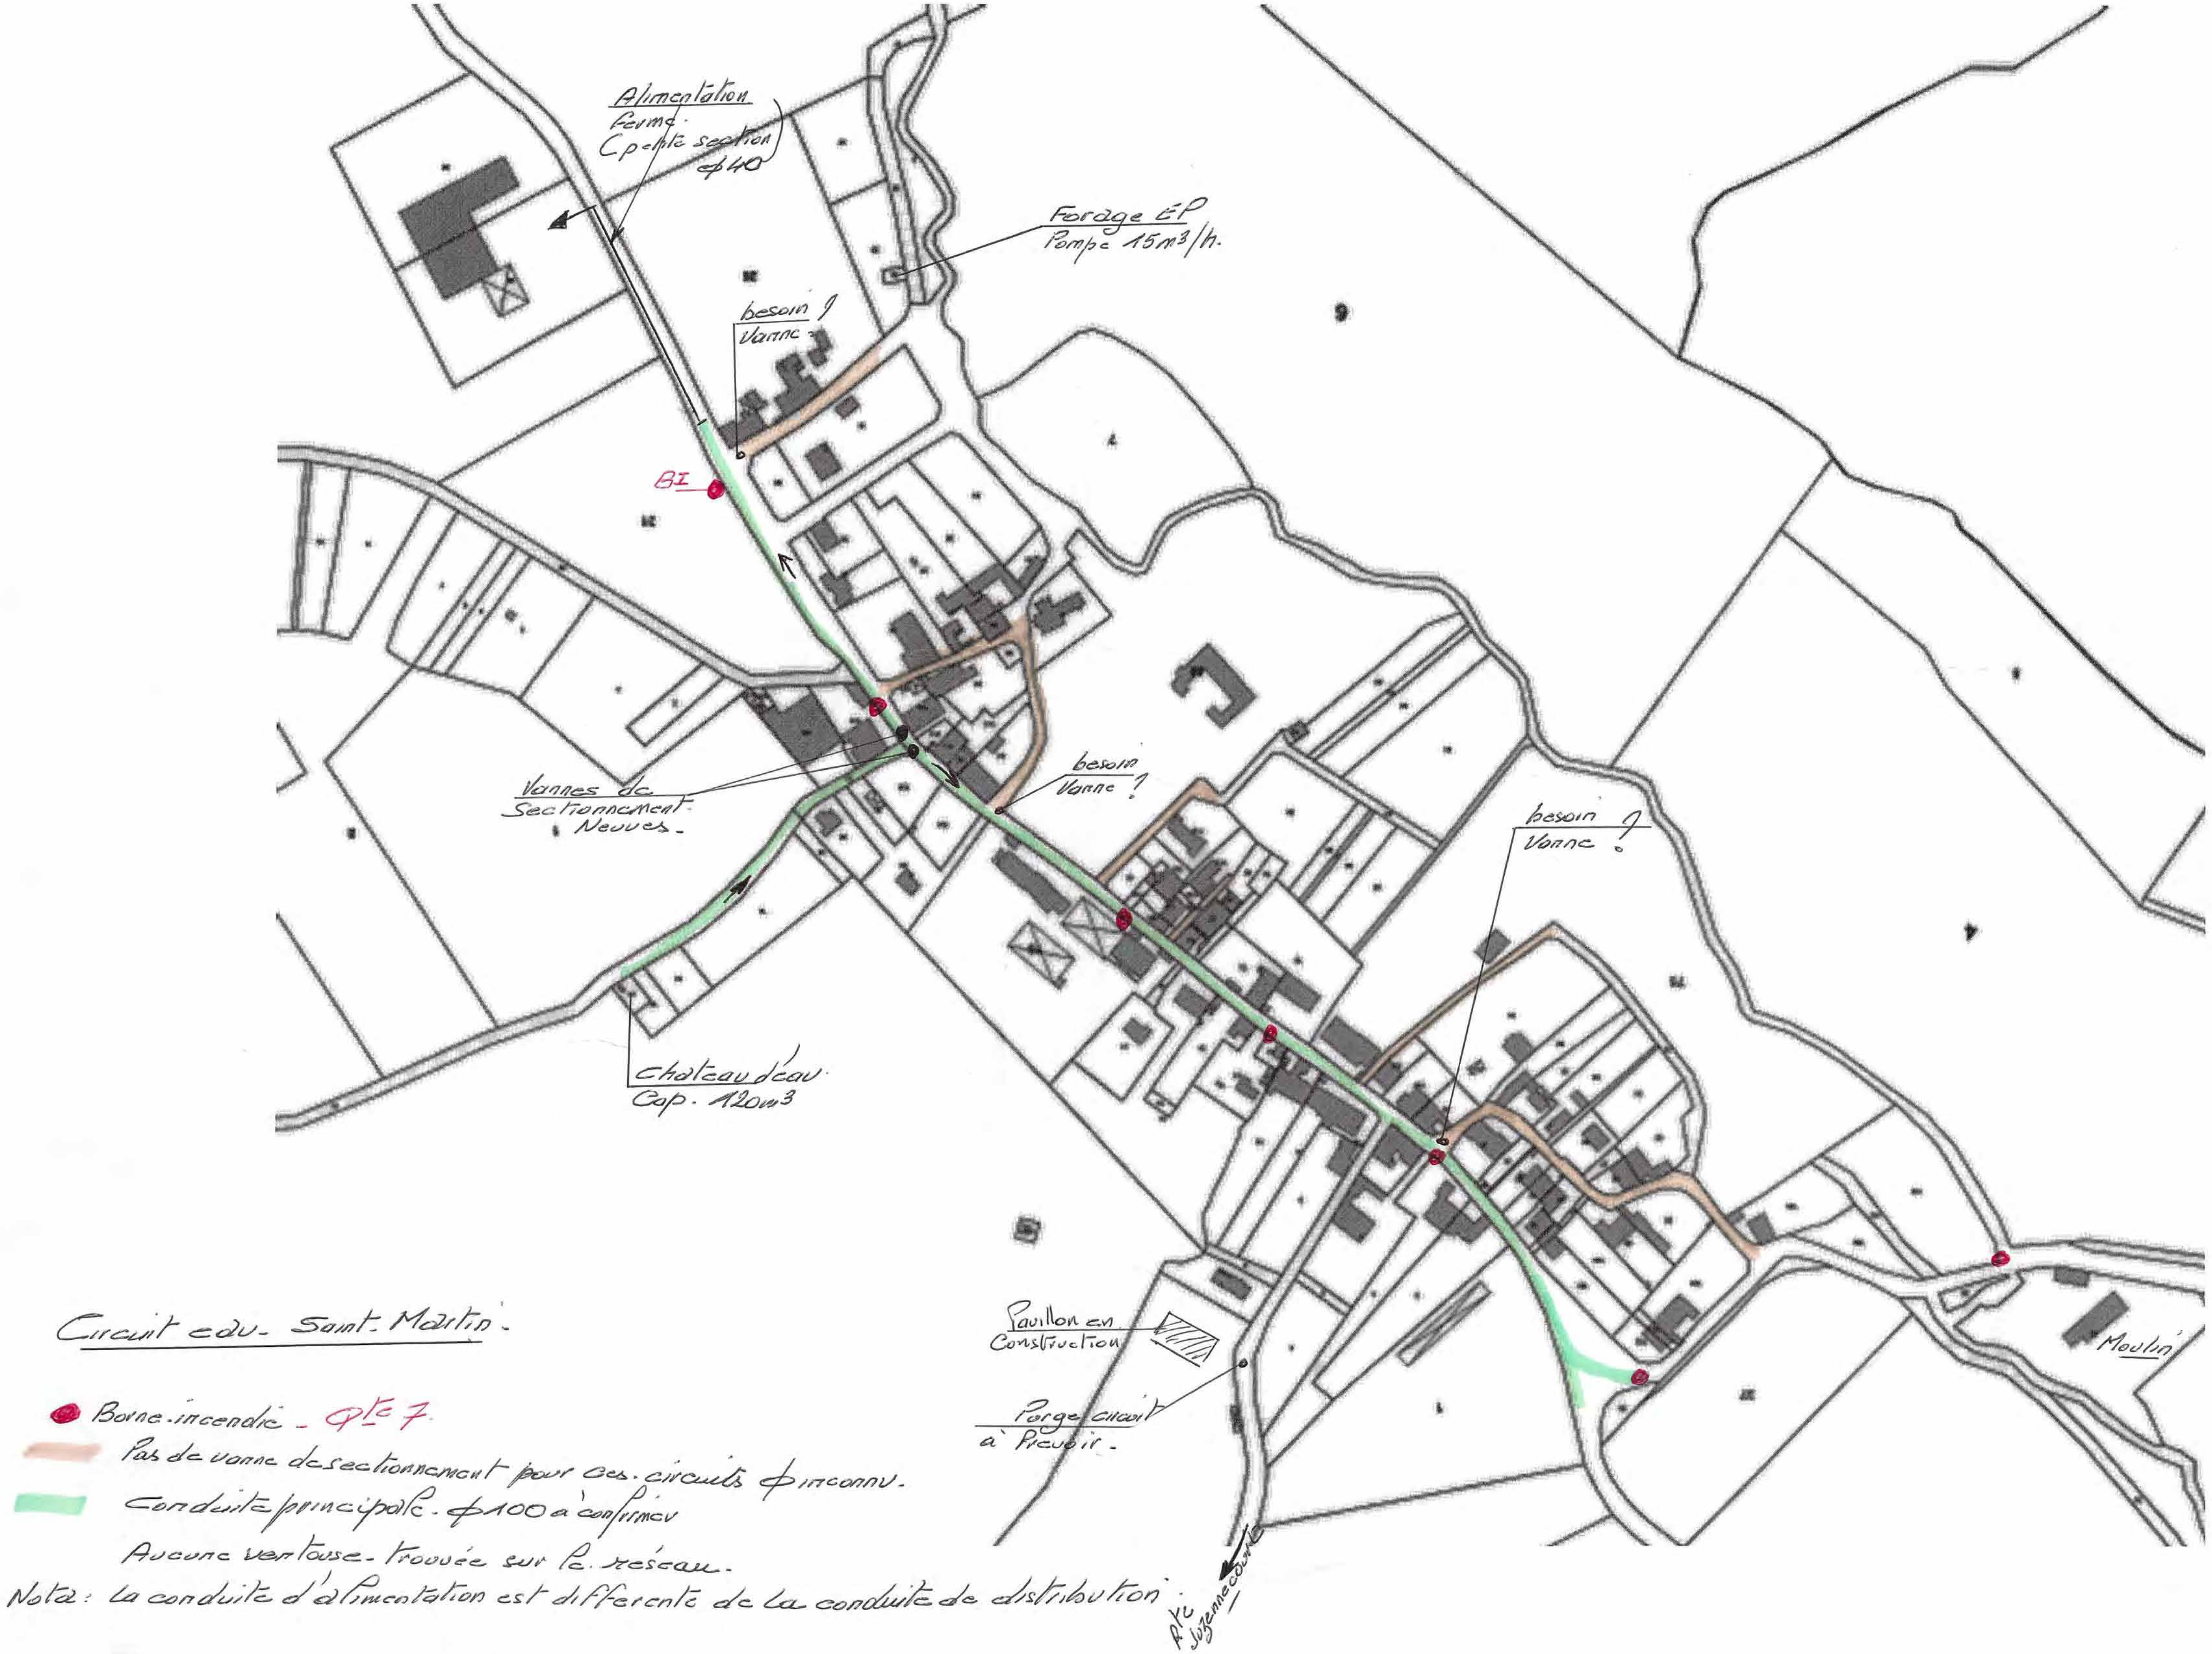
Alimentation
Ferme.
C petite section
ϕ40
Forage EP
Pompe 15m3/h.
besoin ?
Vanne.
BI
besoin
Vanne ?
Vannes de
Sectionnement
Neuves.
besoin
Vanne ?
Chateau d'eau
Cap. 120m3
Pavillon en
Construction
Porge circuit
à Prevoir.
Moulin
Rte
Jozennecourt

Circuit eau - Saint-Martin.

● Borne incendie - Qté 7
▬ Pas de vanne de sectionnement pour ces circuits ϕ inconnu.
▬ Conduite principale ϕ100 à confirmer
Aucune ventouse trouvée sur le réseau.

Nota : la conduite d'alimentation est differente de la conduite de distribution.

AEP
Aubepierre

Section A Feuille N° 12
Section B Feuille N° 8
Section B Feuille N° 9
Section D Feuille N° 1
Section E Feuille N° 7
Section E Feuille N° 6
Section E Feuille N° 2
S^on E F^lle N° 3
N
Village
Eglise
Mairie Ecoles
Station de Surpression
Réservoir
Porte de l'eau
La Motte
Jardins du Moulin
Noue Badotte
Sanrémy
L'Aube
(Rivière)
Chemin rural de Derrière les Murs
Boudreville
Rue du Moulin
Chalancey
Scierie
Calvaire
Rue du Cimetière
Ordinaire N° 3 d'Aubepierre sur Aube
Chemin Vicinal
Goulles
50 40 30 20 10 0 50 100 150 200 M

découverte d'une conduite fonte ø 60
en face de chez LESEUR – (voir plan)

Pose de canalisation ø 60
en juin 2002

→ Canalisation HS

26.483,04 Brocard Couvreurs
8.073,24 Pavage regards
17.817,50 Brocard Sinfues

62.373,78
Pris en II° tr. – 20.000

Reste 42.373,70
a prendre en III°. – 57.636,30

100.000,00

Réseau A.E.P.

LEGENDE

- ⋈ Canalisation fonte ø 200 et robinets vannes
- ⋈ Canalisation fonte ø 100 et robinets vannes
- Canalisation fonte ø 60
- ⋈ Robinets_Vannes à poser

AUBEPIERRE - SUR - AUBE
(Haute - Marne)

Section C dite du Village
Feuille unique

Plan revisé pour 1937

Echelle de $\frac{1}{1250}$

Numéros parcellaires
N^os : 1 à 394
N^os bis : 125, 228, 241, 305
N^os ter :
N^os non attribués :

DÉPARTEMENT DE LA HAUTE MARNE
COMMUNE DE CHATEAUVILLAIN
DEPARTEMENTALE N°107

PLAN DE RECOLEMENT
RESEAU AEP

D					
C					
B					
A	30/09/2016	J.Leroux	A.Da Rocha	A.Da Rocha	Première diffusion
Indice	Date	Dessinateur	Vérificateur	Responsable	Modifications

Echelle : 1/500
N° du plan : 1/1
Coordonnées : Lambert II étendu -NGF 69

Compagnie Générale de Travaux d'Hydraulique
3, rue de l'Escaut 51067 REIMS / tel: 03 26 87 72 00

LEGENDE RESEAUX AEP

- réseau Distribution PEHD PN 16 DN 160mm réalisé
- branchement PEHD Ø32 réalisé
- réseau Refoulement PEHD PN 16 DN 160mm réalisé
- réseau Distribution PVC 160mm abandonné
- réseau Distribution conservé PVC DN 160mm
- réseau Branchement pour particulier DN 25mm
- réseau PEHD DN 160mm posé en 2014 et 2015
- réseau Refoulement fonte 125 mm conservé issu du forage
- réseau PEHD PN 16 DN 200mm dédié à Animal explora

ZW 70
ZW 75
ZW 63
ZW 81
refoulement fonte diam 125
Distribution fonte diam 125
Fonte DN125 existante
PVC pression DN 160mm

LAFERTÉ-SUR-AUBE
(HAUTE-MARNE)

SECTION C
FEUILLE N°5

Feuille dressée en 1848, mise à jour pour 1938
(2e édition, à jour pour 1975)

Echelle de 1/1000

SECTION C
FEUILLE N°4
C.6
SECTION F FEUILLE N°6
LAFERTÉ-SUR-AUBE C5
FEUILLE N°3
SECTION C
VILLAGE
FEUILLE N°6
Fle N°6
Son F
SECTION E
Son ZC
SECTION ZC
SECTION ZB
Son C
Fle N°3
N
Ø 50
Ø 60
Ø 80
Ø 100
Ø 40
Ø 10
2" B
1" B
Dijon

Département de la HAUTE-MARNE

Direction Départementale
de l'Equipement
--
Subdivision de BOLOGNE

M. MOUSSUT
Chef de Section
Principal des T.P.E.
**

Commune de MARANVILLE

Lotissement des Tennis

- PLAN DES TRAVAUX : ASSAINISSEMENT, EAU POTABLE, TELEPHONE -

Dressé par le Chef de Section
Principal des T.P.E. soussigné,

A BOLOGNE, le

B. MOUSSUT.

- LEGENDE -

ASSAINISSEMENT
- —·—·— canalisation eaux pluviales Ø 300
- —··—··— " " usées Ø 150
- ——— branchement Ø 150
- ● R regard Ø 1000
- ■ boite de branchement pour particulier

EAU POTABLE
- —•—•— canalisation Ø 80⁶/90 P.V.C.
- —·—·— branchement particulier Ø 20⁴/25 Pe Hd
- ⊠ regard pour compteur
- poteau d'incendie

TELEPHONE
- — — 3 tuyaux P.V.C. Ø42/45 homologués
- ······ 1 " " " "
- ⊞ chambre L2T
- ▲ borne pavillonnaire
- □ boite de branchement 30x30x30

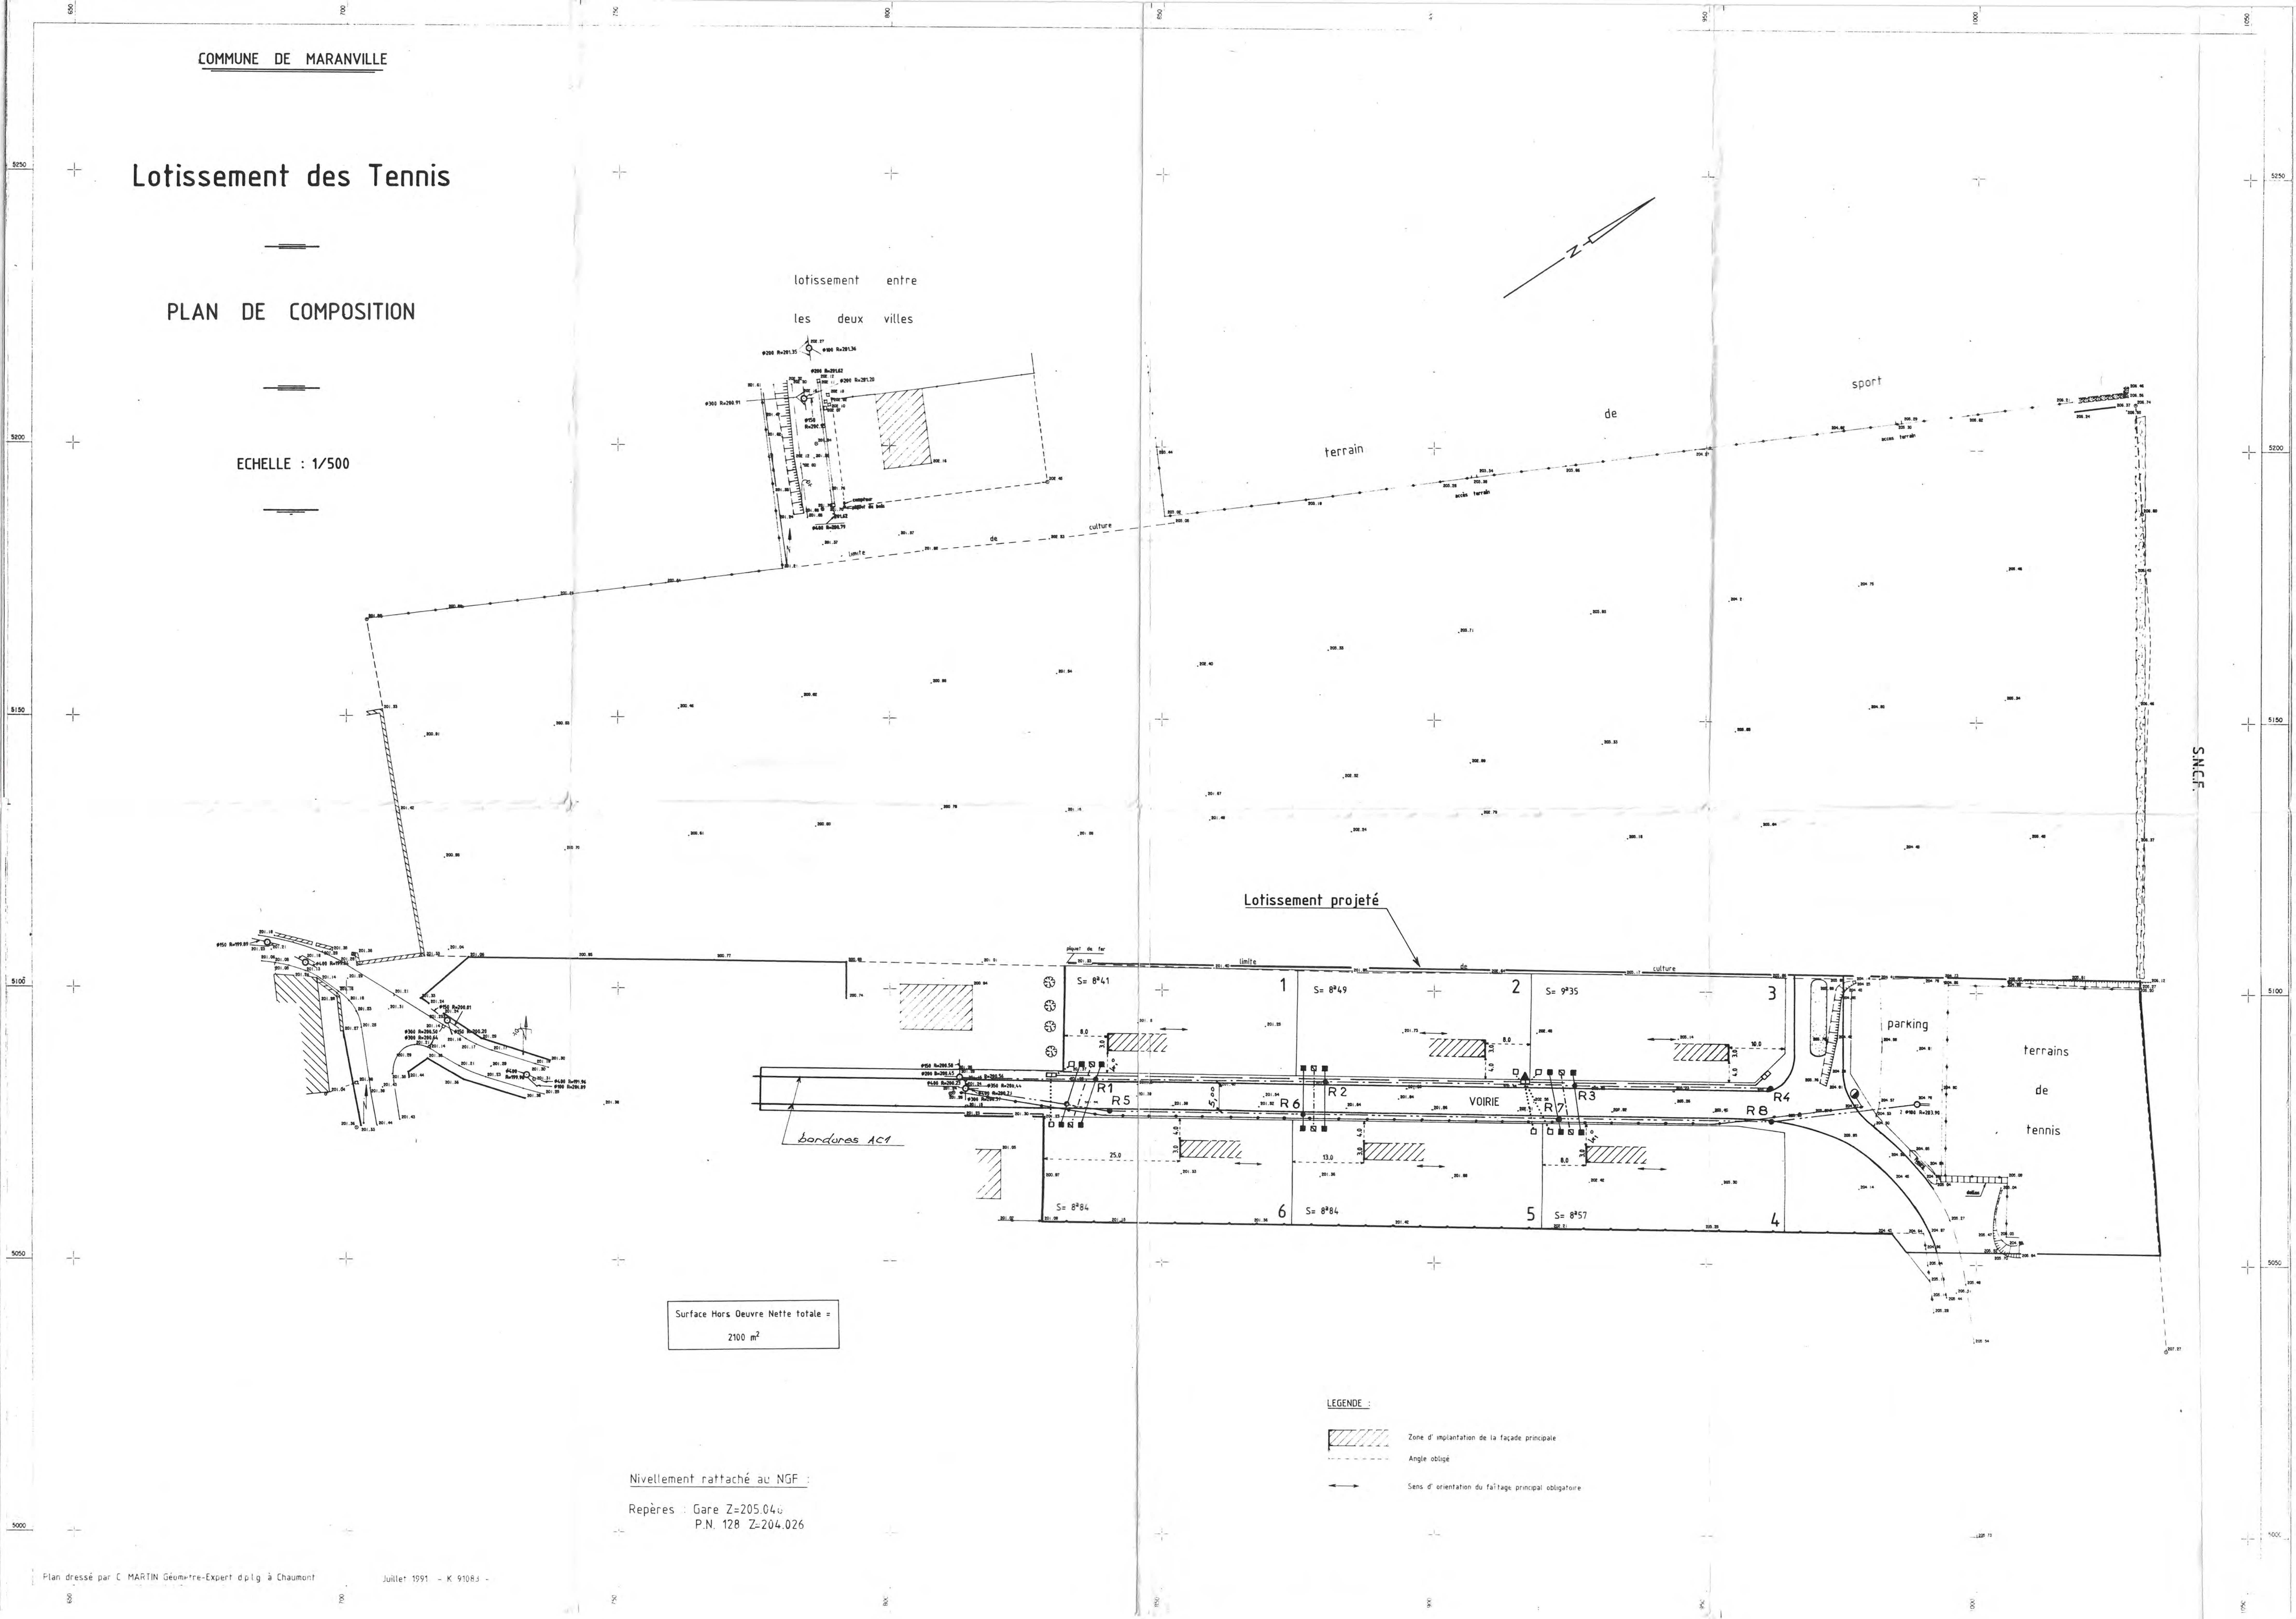

COMMUNE DE MARANVILLE

Lotissement des Tennis

PLAN DE COMPOSITION

ECHELLE : 1/500

Surface Hors Oeuvre Nette totale = 2100 m²

LEGENDE :
- ▨ Zone d'implantation de la façade principale
- - - - Angle obligé
- ⟷ Sens d'orientation du faîtage principal obligatoire

Nivellement rattaché au NGF :

Repères : Gare Z=205.046
P.N. 128 Z=204.026

Plan dressé par C MARTIN Géomètre-Expert d.p.l.g à Chaumont   Juillet 1991 - K 91083 -

lotissement entre les deux villes
terrain de sport
limite de culture
Lotissement projeté
S.N.C.F.
N
parking
terrains de tennis
VOIRIE
bordures AC1
R1
R2
R3
R4
R5
R6
R7
R8
1
2
3
4
5
6
S= 8a41
S= 8a49
S= 9a35
S= 8a84
S= 8a84
S= 8a57
5250
5200
5150
5100
5050
5000
650
700
750
800
850
900
950
1000
1050

eau potable Ø 100
Ø 80
Ø 60
bouche d'incendie
VANNE Sectionnement 22.09.2011.
① Ø 80
② Ø 100
③ Ø 80
C.D. 201
LES MONTANTS
SECTION ZH
SECTION ZB
ENTRE LES DEUX VILLES-SUD
SECTION B2
ex C.D. 102
Chemin de Saint-Martin
Chemin de fer de Paris à Bâle
Chemin d'exploitation des Prés
Son B Flle No1
LA PRAIRIE
SECTION ZC
HAURAUCOURT
L'Aujon
(Rivière)
(Ruisseau)
ENTRE LES DEUX VILLES
LE CHATEAU
Stèle
Chemin d'exploitation des Ajoux
SECTION ZD
Chemin de Fosse Joyant
FOSSE JOYANT
LES AJOUX
Son ZD
Bief
Commune de RENNEPONT
C.D. 23
vers Rennepont
Chemin d'Irceville
Chemin des Navottes
Chemin des Vergers
Chemin d'Entre les Deux Villes
Chemin de la Fontaine
IRCEVILLE
SECTION ZH
LES HAIES
Son ZH
C.D. 6
Station d'épuration
VILLAGE
SECTION B2
LES HAIES
Surpresseur
Citerne Incendie
LE VOIRET
Chemin d'exploitation dit du Voiret
Son ZE
SECTION ZE
SECTION C2
Allée du Château

Département de la HAUTE MARNE

Syndicat des Eaux
de COLOMBEY LES DEUX EGLISES

Territoire de MARANVILLE

Renforcement du réseau d'eau potable
Rue Demongeot Tissot R.D. 164

PLAN DE RECOLEMENT

FIOR - PERRIN
TP Fior Perrin (SARL)
ZI Les Patis
52220 Montier en Der
Tél : 03.25.94.60.66
Fax : 03.25.94.60.90

Echelle : 1/500

A MONTIER EN DER , le 20/09/2005

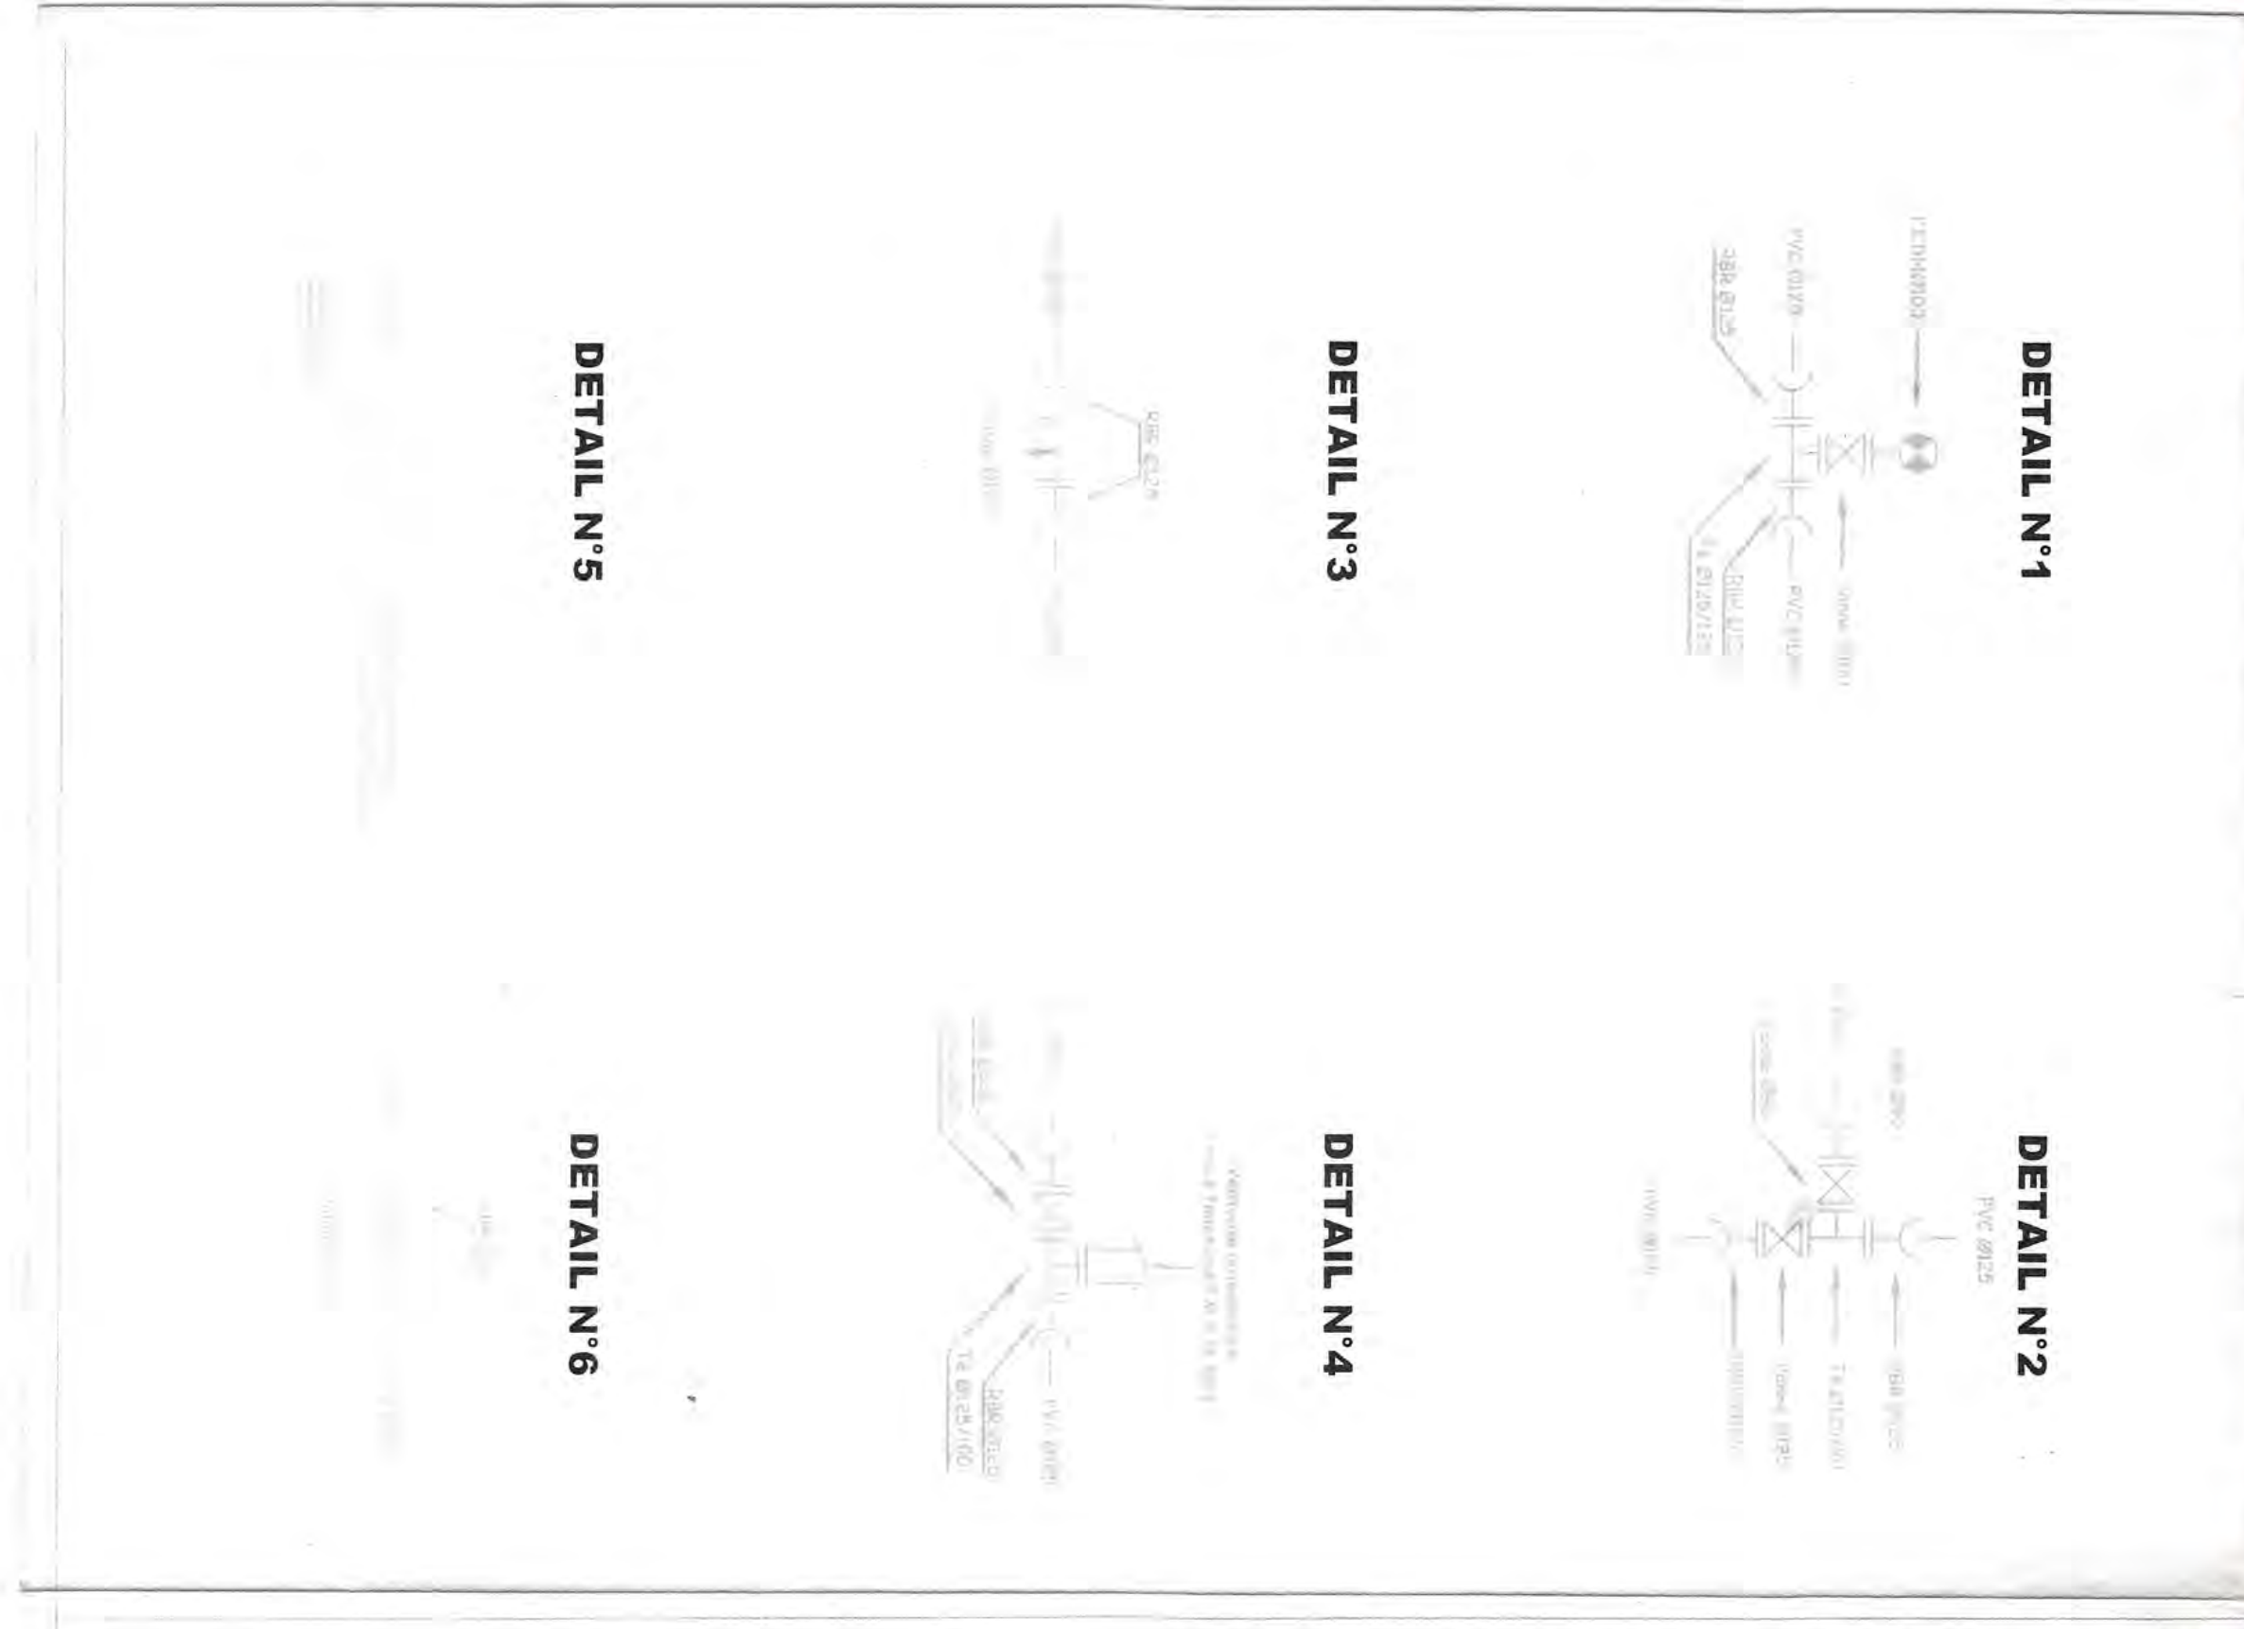

DETAIL N°1
DETAIL N°2
DETAIL N°3
DETAIL N°4
DETAIL N°5
DETAIL N°6

NORD
Clairvaux R.D.6
Ruelle
Ruelle
Mairie
Ecole
Maison de retraite
Bief
Bief
Chemin du Fossé
18
19
20
22
24
Rue des Ajoux
L' Aujon
Le Brozet
Chemin de la Haie des Prés
Usine EDME-LACROIX
Chemin d' exploitation
de Fer de Paris à Bâle
Usine CHABERMARLLIER

DETAIL N°1

DETAIL N°2

DETAIL N°3

DETAIL N°4

DETAIL N°5

DETAIL N°6

Département de la HAUTE MARNE

Syndicat des Eaux
de COLOMBEY LES DEUX EGLISES

Territoire de MARANVILLE

Renforcement du réseau d'eau potable
Rue Demongeot Tissot R.D. 164

PLAN DE RECOLEMENT

Echelle : 1/500

TP

TP Fior Perrin (SARL)
ZI Les Patis
52220 Montier en Der
Tél : 03.25.94.60.66
Fax : 03.25.94.60.90

A MONTIER EN DER , le 20/09/2005

NORD
Clairvaux
R.D.6
Ruelle
Ruelle
Mairie
Ecole
Maison
de
retraite
H.L.M
Bief
Bief
Chemin
du
Fossé
18
19
20
22
24
Rue des Ajoux
L' Aujon
Le Brozet
Chemin de la Haie des Prés
Usine EDME/LACROIX
Chemin d' exploitation
de Fer de Paris à Bâle
Usine CHABERT/MARILLIER

SECTION 314ZB
Son 314ZA
314A.5
Voir suite ci dessous
P1
Purge bout de conduite R.V.Ø60
Fonte Ø100
Chateauvillain
Chemin rural dit du Moulin
Embranchement
(Rivière)
LES CRETS
MARMESSE
LA BERGERIE
PRES CHARLES
LA FORGE
LA BELLE FONTAINE
FOURNEAU DE MARMESSE
LES PLANTES
L'Aujon
Bief
Mirgot
Ruelle
Chemin
Départemental n°207
Chemin rural n°8 dit de la Voie
PVC 42/50
Fonte Ø60
Fonte Ø80
Fonte Ø125
R.V.Ø100
R.V.Ø80
R.V.Ø125
R.V.60 vidange (le tout sous regard)
R.V.Ø40
R.V.Ø60 sous regard
46 (branchement de pré)
R.V. Sectionnement Ø 125 et ventouse sous regard
R.V. Ø 60 Vidange sous bouche à clé
V4
(Borne de repérage)
R.V. Sectionnement Ø 60
R.V. Sectionnement Ø 125 sous regard
R.V. Sectionnement Ø 100 Poteau d'incendie
S2
R.V.Ø40 voir repérage branchement usine
R.V.Ø40 voir repérage branchement
Ventouse sous regard
La Forge Fonte Ø125

DEPARTEMENT DE LA HAUTE-MARNE

DIRECTION DEPARTEMENTALE DE L'AGRICULTURE

COMMUNE DE

CHATEAUVILLAIN

(Commune Associée de MARMESSE)

ALIMENTATION EN EAU POTABLE DE MARMESSE ET DE LA FORGE

PLAN DE RECOLEMENT

RÉF. CLIENT :				ECH:
DESSINÉ :	LE : 21/05/84	PAR brouillet		1/1000
VÉRIFIÉ :	LE :	PAR :	AGENCE DE DIJON	
N°				

CGEE ALSTHOM 69 LYON

N° 435 - 5646

FOLIO	VOIR F°
2	2

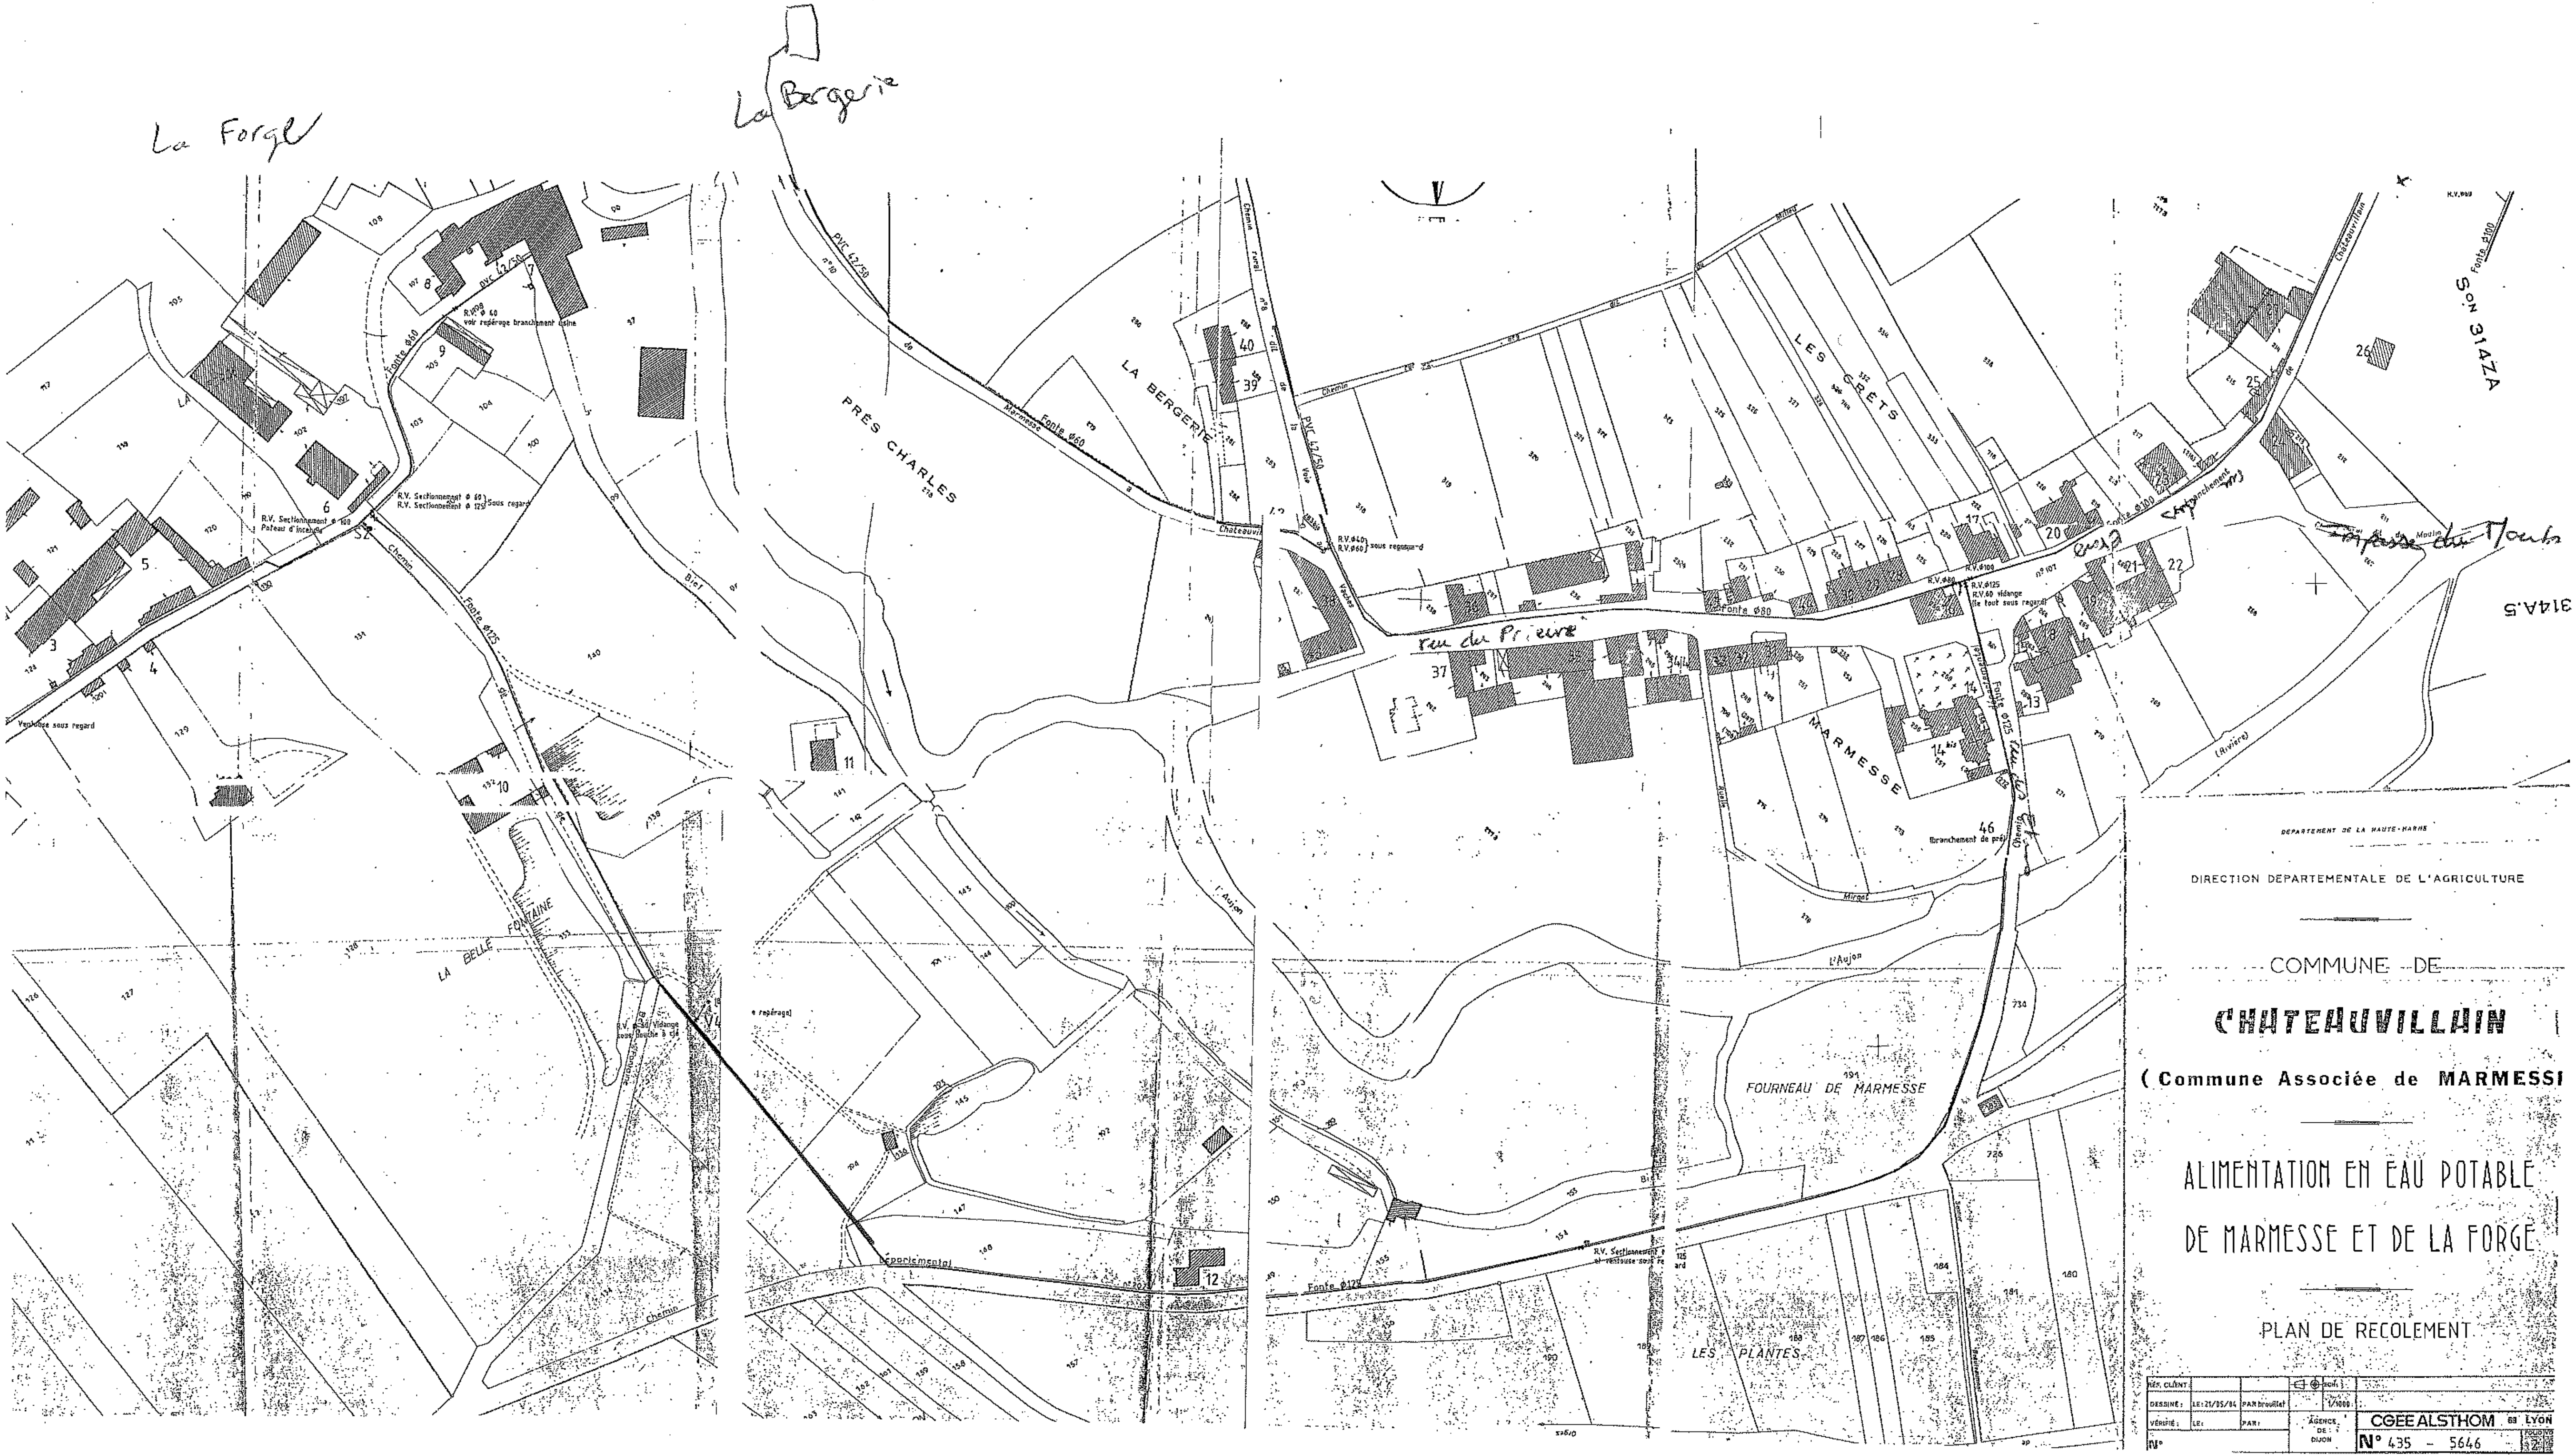
La Forge
La Bergerie
LA BERGERIE
PRÉS CHARLES
LES CRÊTS
MARMESSE
LA BELLE FONTAINE
FOURNEAU DE MARMESSE
LES PLANTES
Fonte Ø60
Fonte Ø125
Fonte Ø80
PVC 42/50
rue du Prieuré
Impasse du Moulin
l'Aujon
Bief
Son 314ZA
314A5
R.V. Sectionnement Ø 60
R.V. Sectionnement Ø 125 Sous regard
Poteau d'incendie
Ventouse sous regard
Branchement de pré
R.V. Sectionnement et ventouse sous regard

DEPARTEMENT DE LA HAUTE-MARNE

DIRECTION DEPARTEMENTALE DE L'AGRICULTURE

COMMUNE DE

CHATEAUVILLAIN

(Commune Associée de MARMESSI

ALIMENTATION EN EAU POTABLE DE MARMESSE ET DE LA FORGE

PLAN DE RECOLEMENT

RÉF. CLIENT:			ÉCH.:	
DESSINÉ:	LE: 21/05/84	PAR brouillet	1/1000	
VÉRIFIÉ:	LE:	PAR:	AGENCE DE DIJON	CGEE ALSTHOM 69 LYON
N°				N° 435 - 5646 FOLIO 2

réseau eau

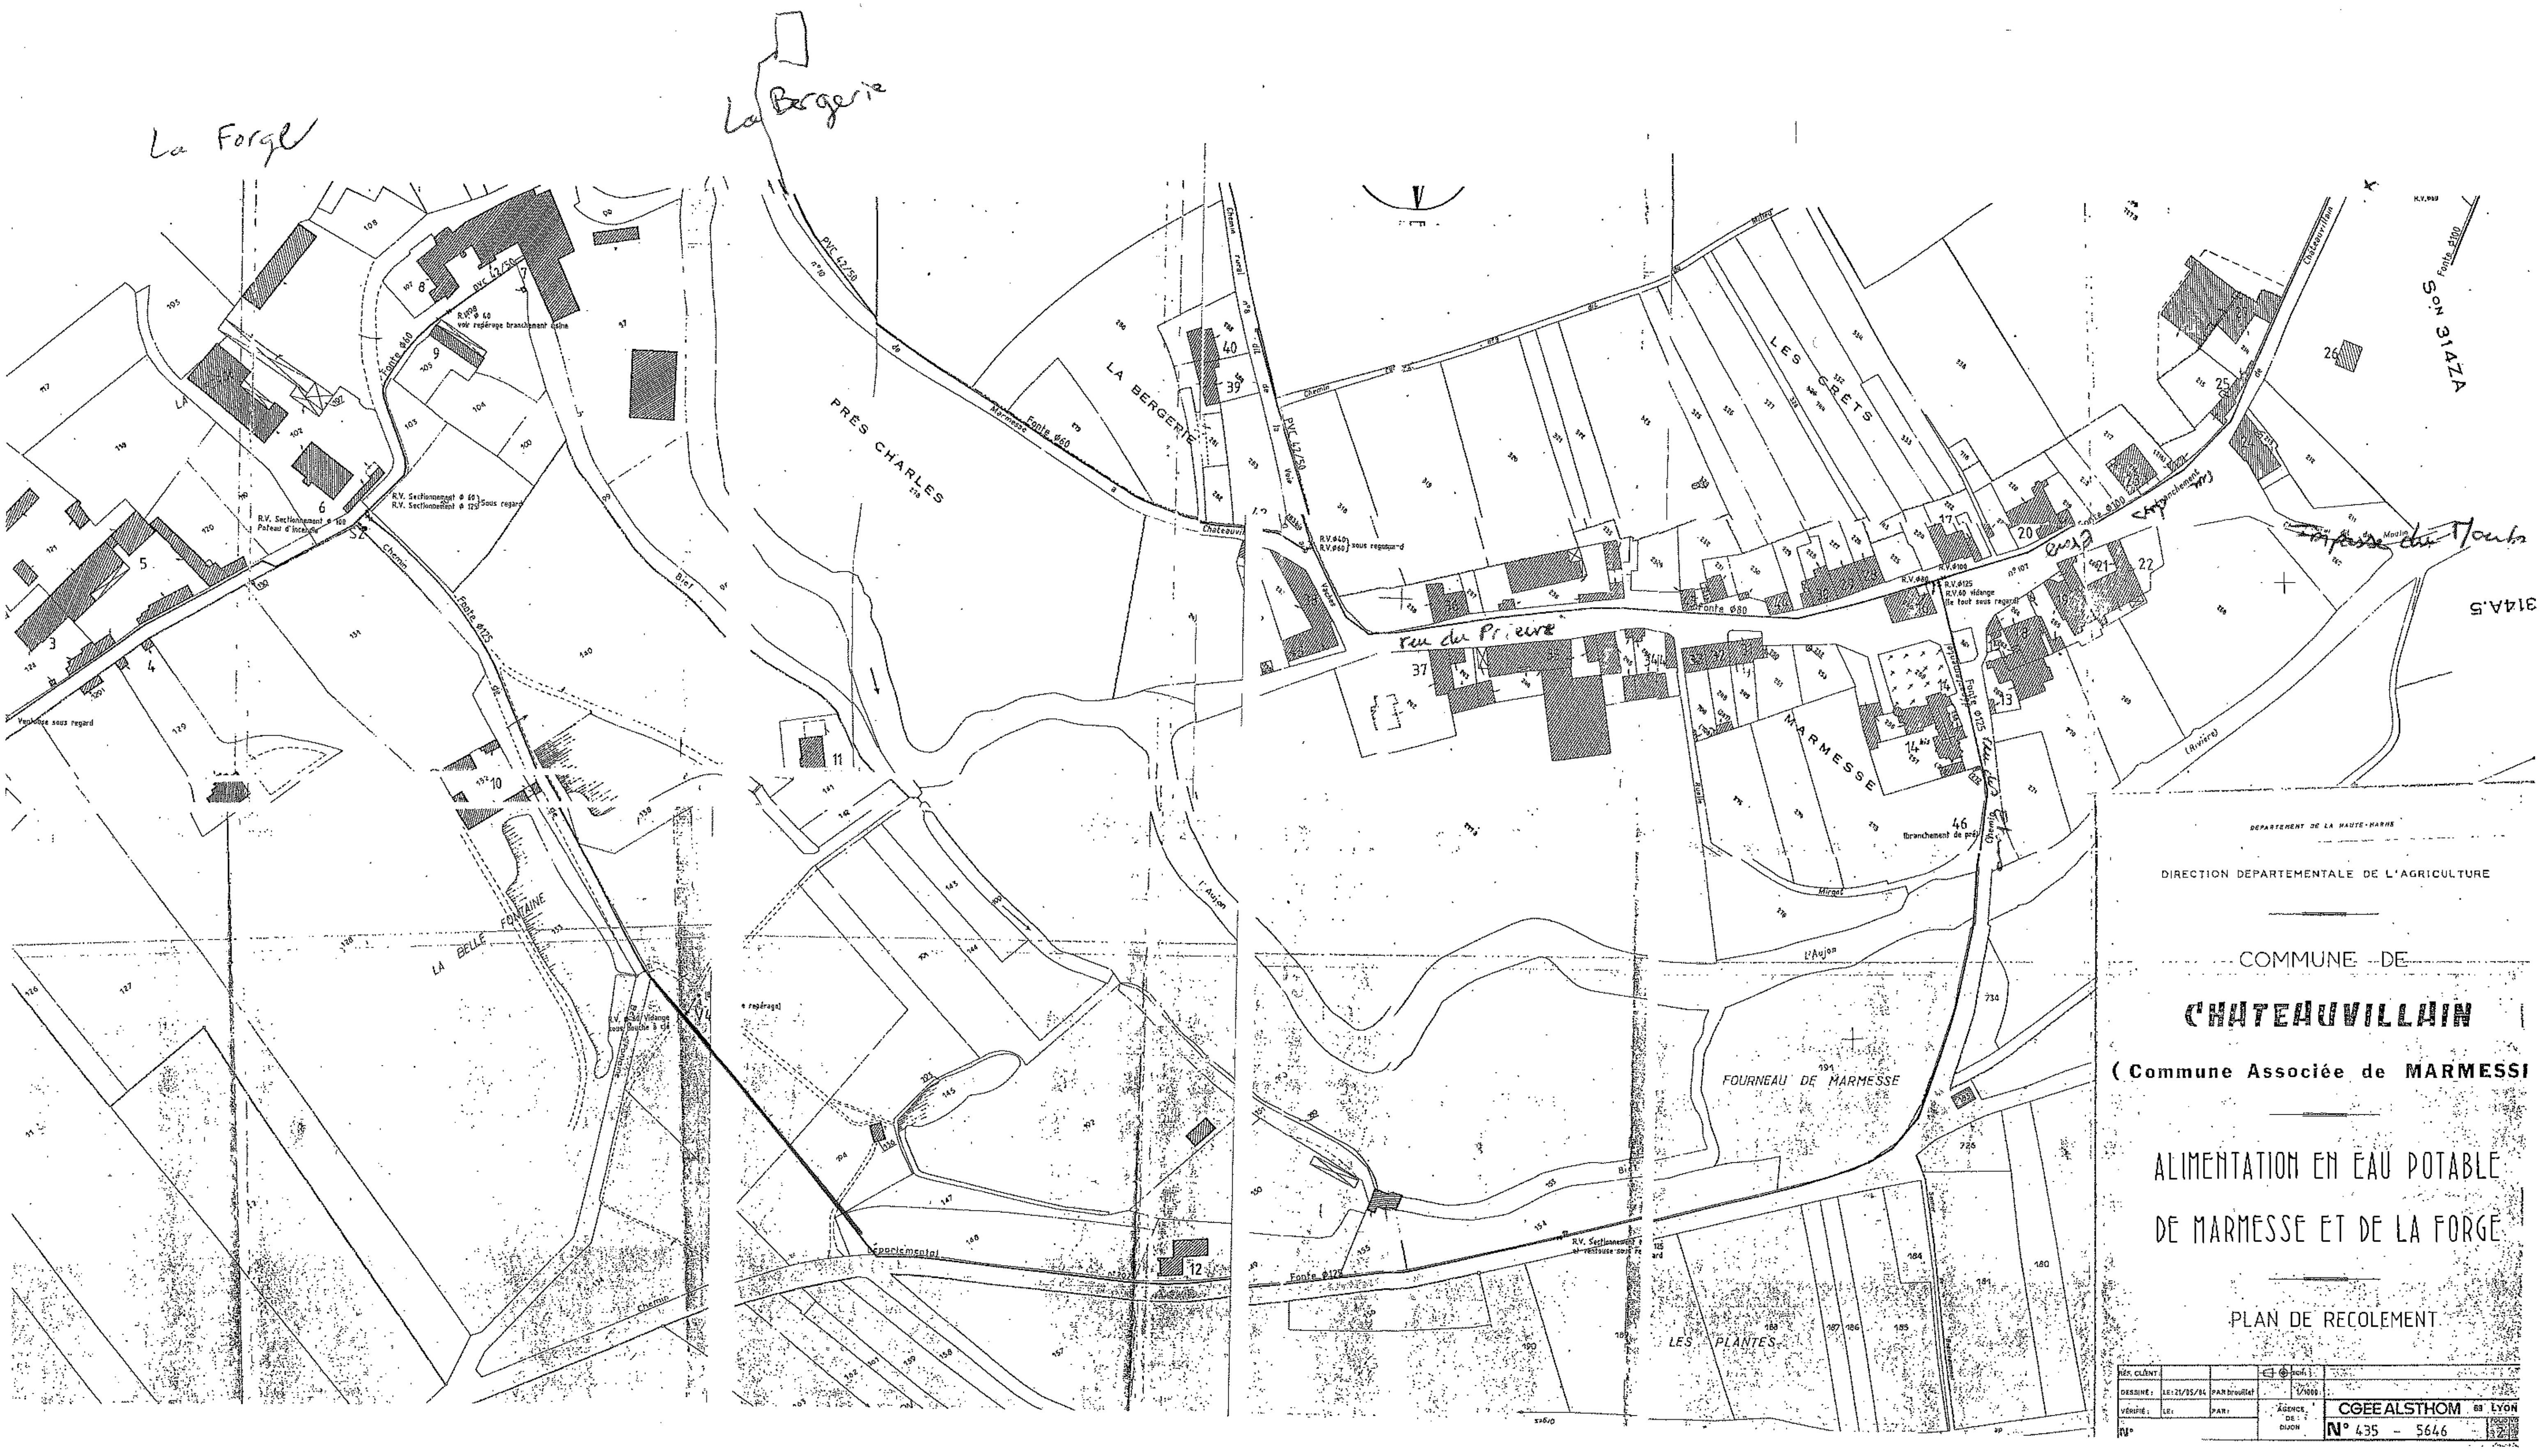
La Forge
La Bergerie
LA BERGERIE
PRÉS CHARLES
LES CRETS
MARMESSE
LA BELLE FONTAINE
FOURNEAU DE MARMESSE
LES PLANTES
rue du Prieure
Impasse du Moulin
Son 314ZA
314A5
Fonte Ø60
Fonte Ø125
Fonte Ø80
Fonte Ø100
PVC 42/50
R.V.Ø98 Ø 60 voir repérage branchement usine
R.V. Sectionnement Ø 60 / R.V. Sectionnement Ø 125 Sous regard
R.V. Sectionnement Ø 100 Poteau d'incendie
Ventouse sous regard
R.V.Ø40 / R.V.Ø60 sous regard
R.V.Ø80
R.V.Ø100
R.V.Ø125 / R.V.60 vidange (le tout sous regard)
Branchement de pré
R.V. Sectionnement et ventouse sous regard
Chemin
Bief
Ruelle
Mirgat
L'Aujon
(Rivière)

DEPARTEMENT DE LA HAUTE-MARNE

DIRECTION DEPARTEMENTALE DE L'AGRICULTURE

COMMUNE DE

CHATEAUVILLAIN

(Commune Associée de MARMESSI

ALIMENTATION EN EAU POTABLE DE MARMESSE ET DE LA FORGE

PLAN DE RECOLEMENT

RÉF. CLIENT			ECH.	
DESSINÉ :	LE : 21/05/84	PAR brouillet	1/1000	
VÉRIFIÉ :	LE :	PAR :	AGENCE DE DIJON	CGEE ALSTHOM 69 LYON
N°				N° 435 - 5646 FOLIO 2

réseau eau

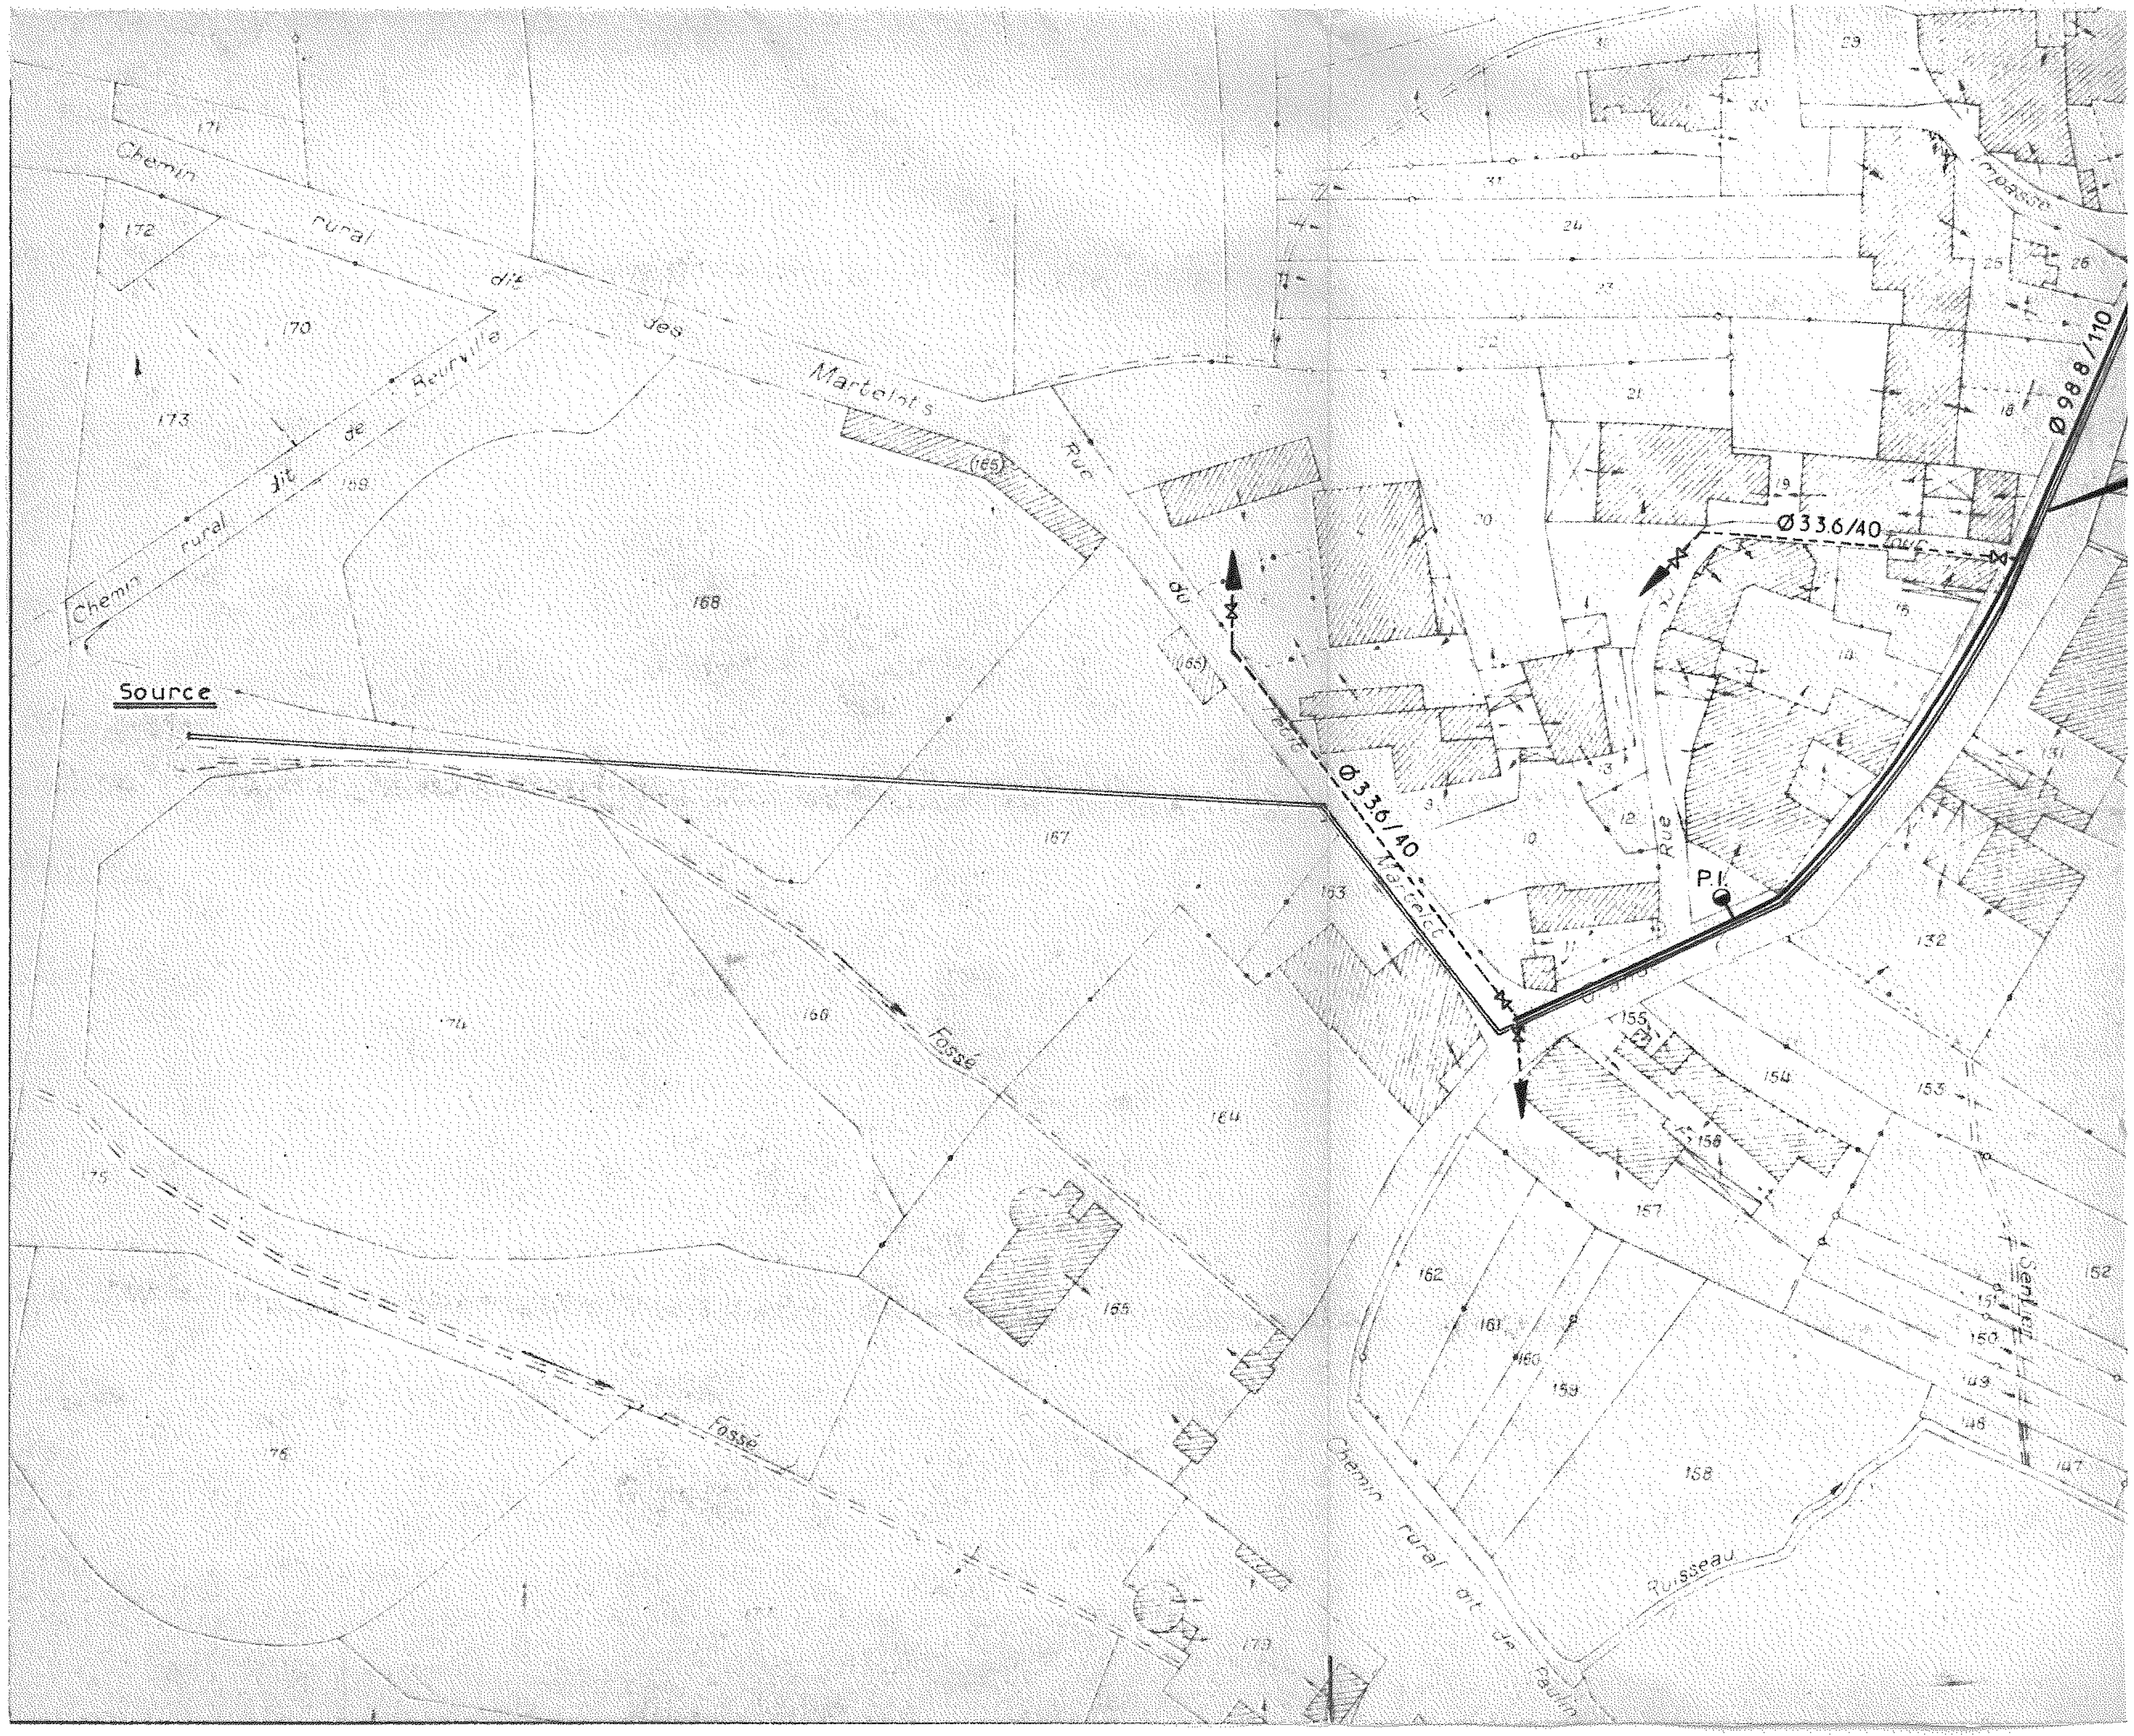
Source
Chemin rural dit des Martelots
Chemin rural dit de Beurville
Rue du Martelot
Ø 33.6/40
Ø 33.6/40
Ø 98.8/110
P.I.
Rue
Fossé
Fossé
Chemin rural dit de Paulin
Ruisseau
Sentier
Impasse
168
167
166
164
165
163
170
173
172
171
169
175
176
179
162
161
160
159
158
157
156
155
154
153
152
151
150
149
148
147
132
131
29
30
31
24
25
26
27
22
21
20
19
18
16
15
13
12
11
10
9

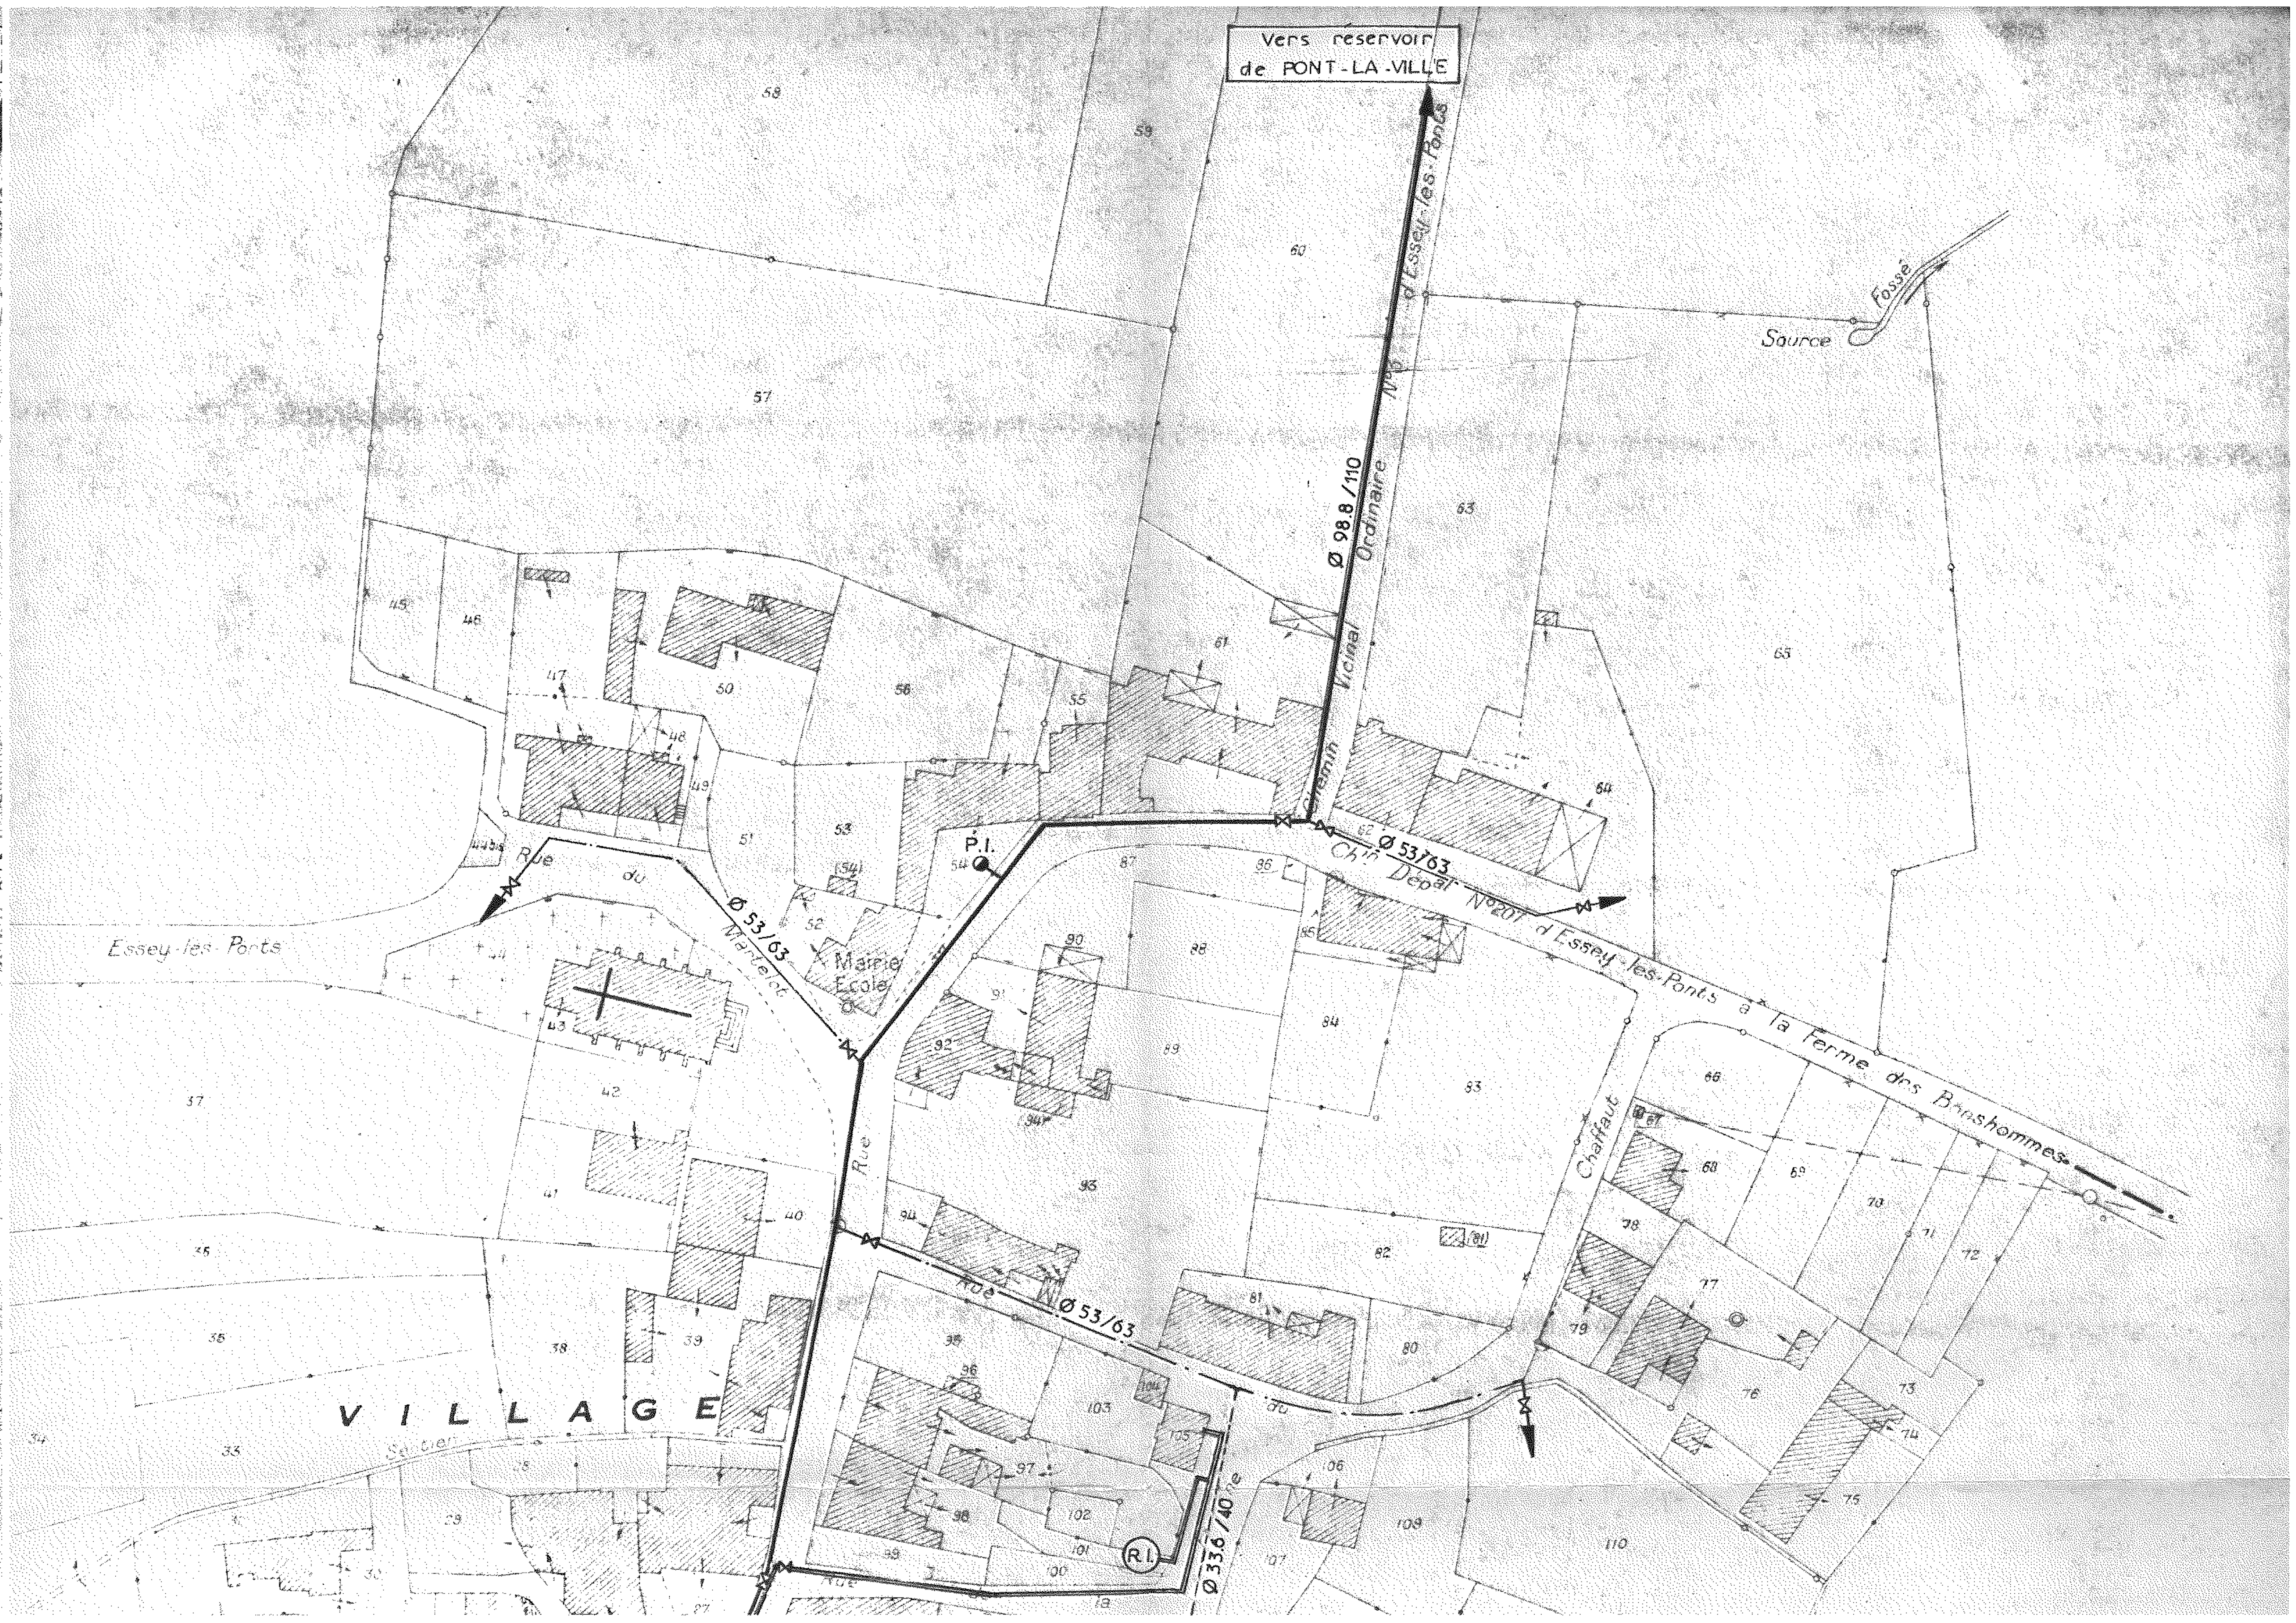
Vers reservoir
de PONT-LA-VILLE
Chemin Vicinal Ordinaire N°6 d'Essey-les-Ponts
Ø 98.8/110
Source
Fossé
P.I.
Ø 53/63
Ch.in Dép.al N°207 d'Essey-les-Ponts à la Ferme des Bonshommes
Rue du Mardelot
Ø 53/63
Mairie
Ecole
Essey-les-Ponts
Rue
Chaffaut
Rue
Ø 53/63
VILLAGE
R.I.
Ø 33.6/40

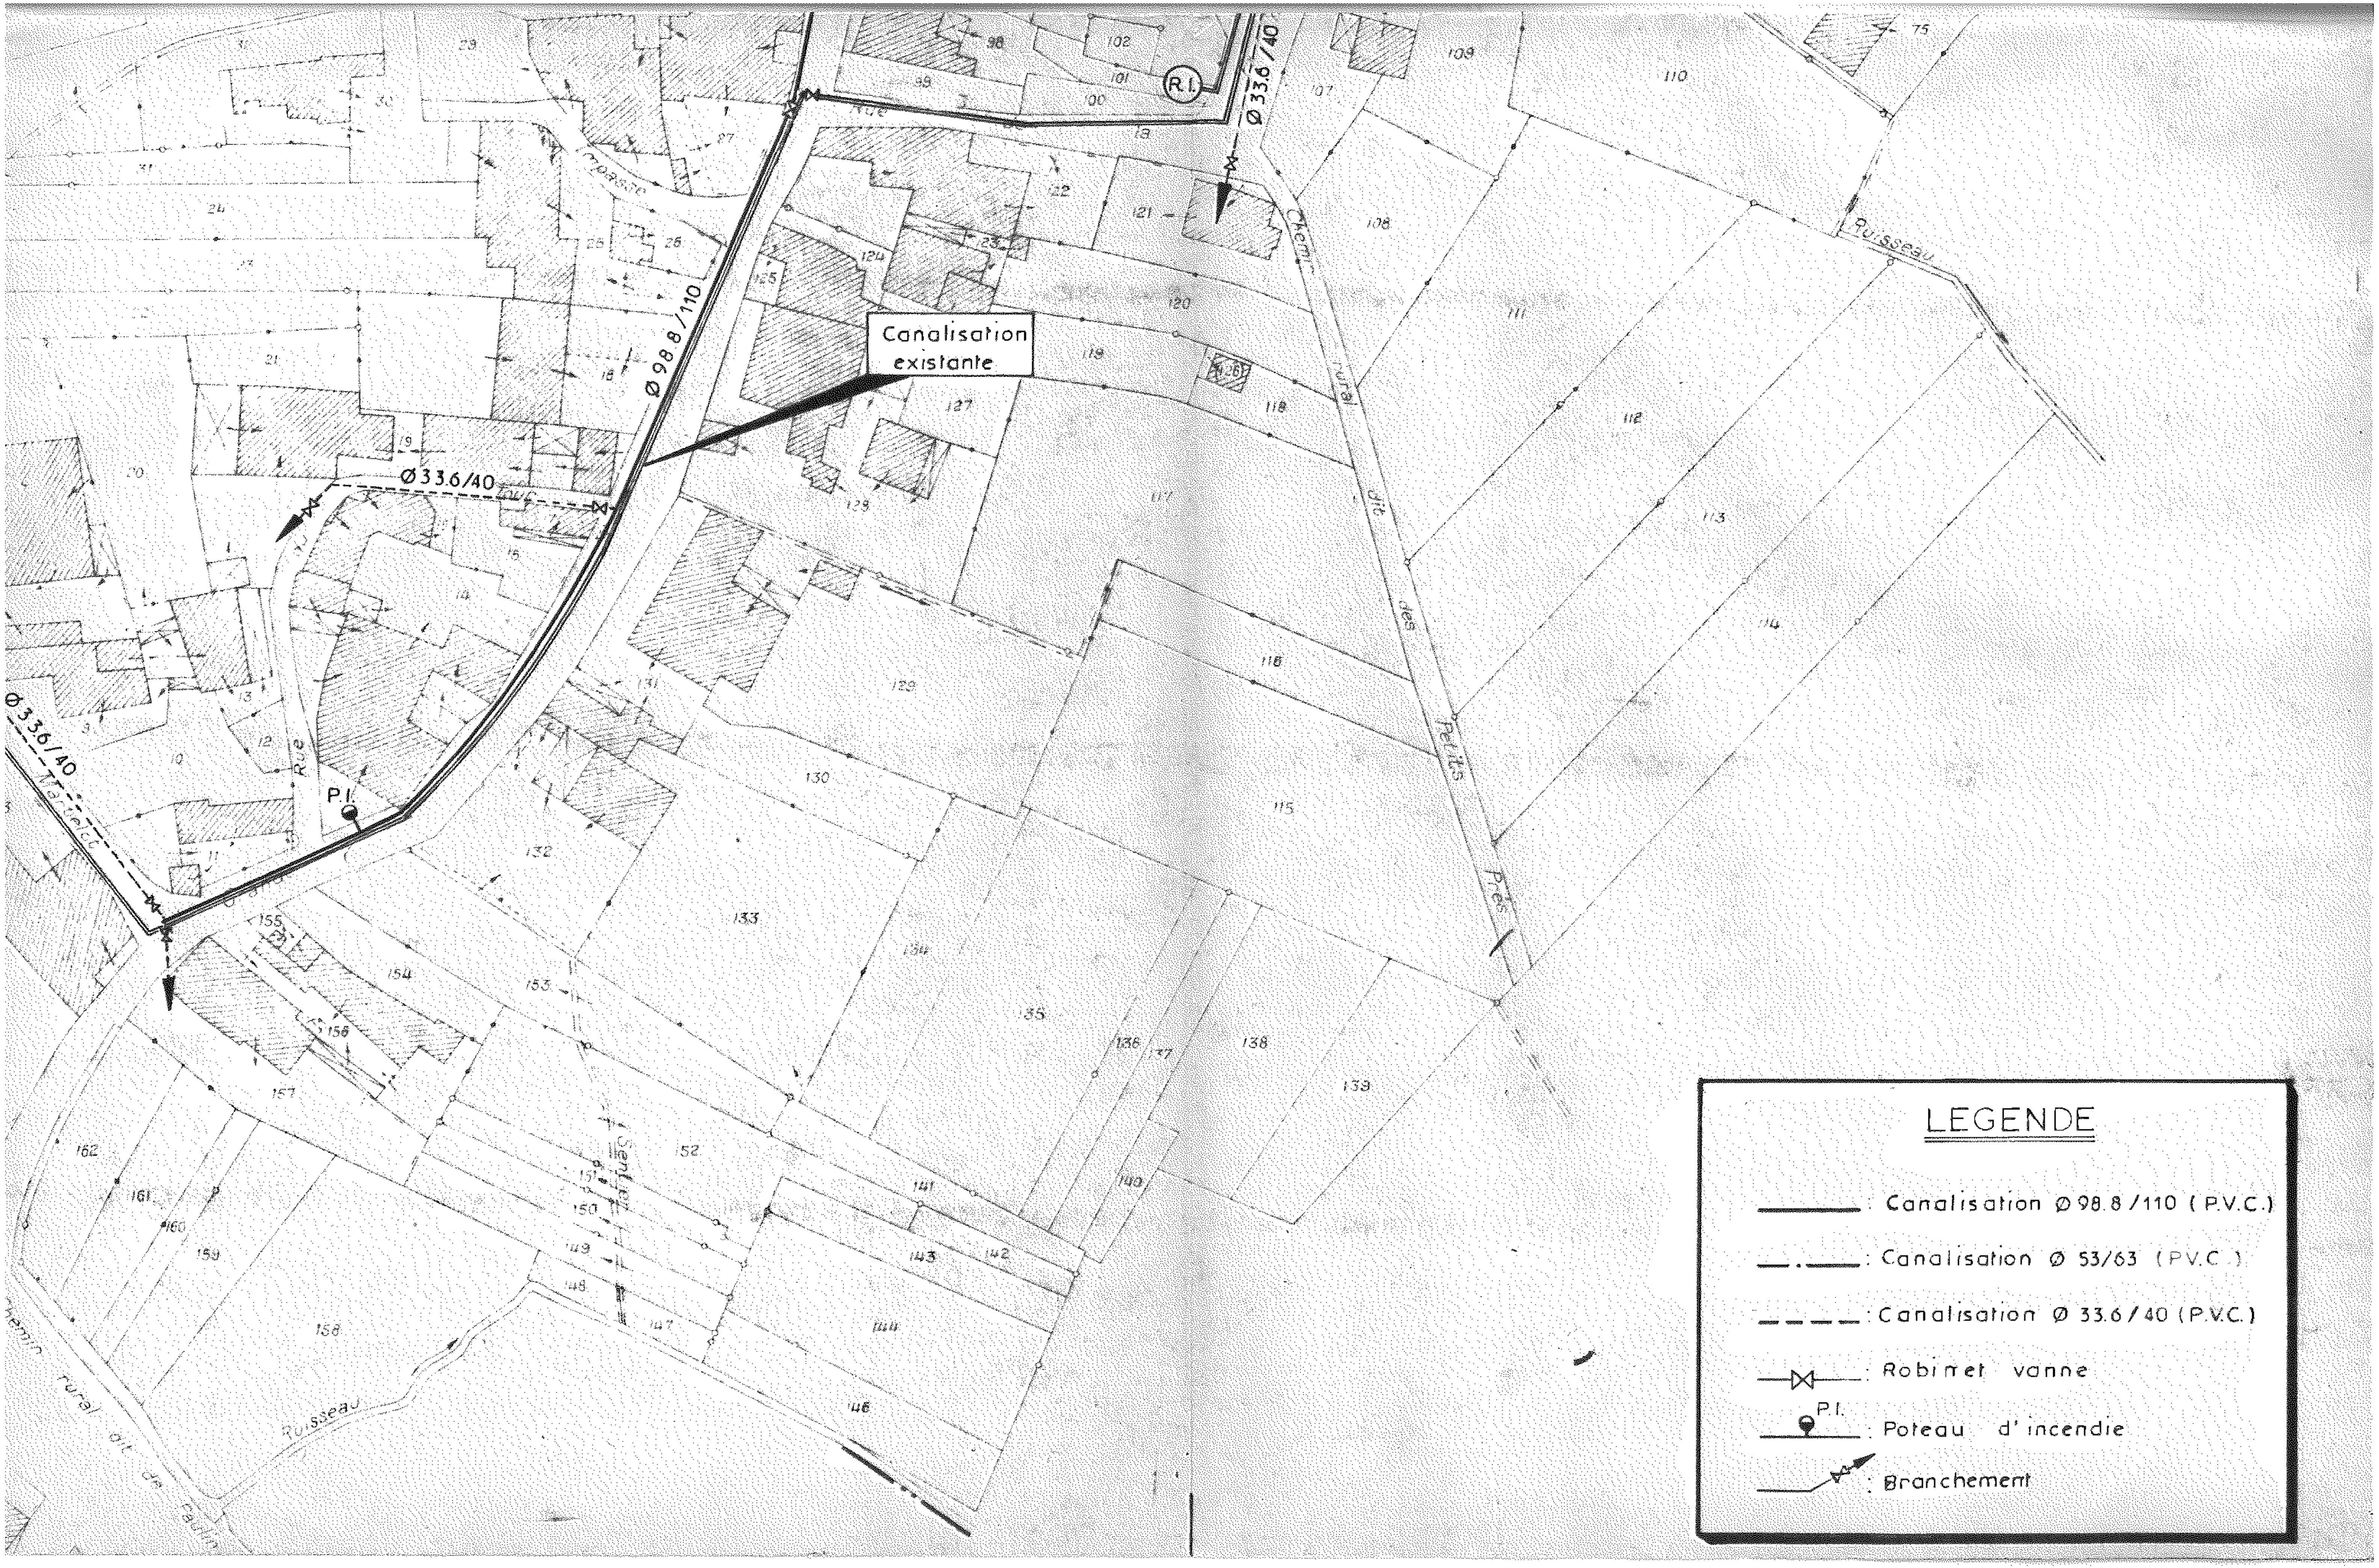
Canalisation existante
Ø 98.8/110
Ø 33.6/40
Ø 33.6/40
Ø 33.6/40
P.I.
R.I.
Rue de la
Impasse
Rue
Chemin rural dit des Petits Prés
Chemin rural dit de Paulin
Ruisseau
Ruisseau
Sentier
LEGENDE
: Canalisation Ø 98.8/110 (P.V.C.)
: Canalisation Ø 53/63 (P.V.C.)
: Canalisation Ø 33.6/40 (P.V.C.)
: Robinet vanne
P.I.
: Poteau d'incendie
: Branchement

HAUTE-MARNE

LAVILLENEUVE-AU-ROI

SECTION AI

N
SECTION ZA
SECTION ZB
SECTION ZC
SECTION ZA
VILLAGE
vers Montheries
Ventouse
Vanne cassée
Rue départemental de la
RESERVOIR 150 m³
-LEGENDE-
canalisation ø 125mm
" ø 80mm

Service du Cadastre

REPRODUCTION INTERDITE

Echelle de 1/1000

Feuille renouvelée pour 1961

LAVILLENEUVE-AU-ROI AI

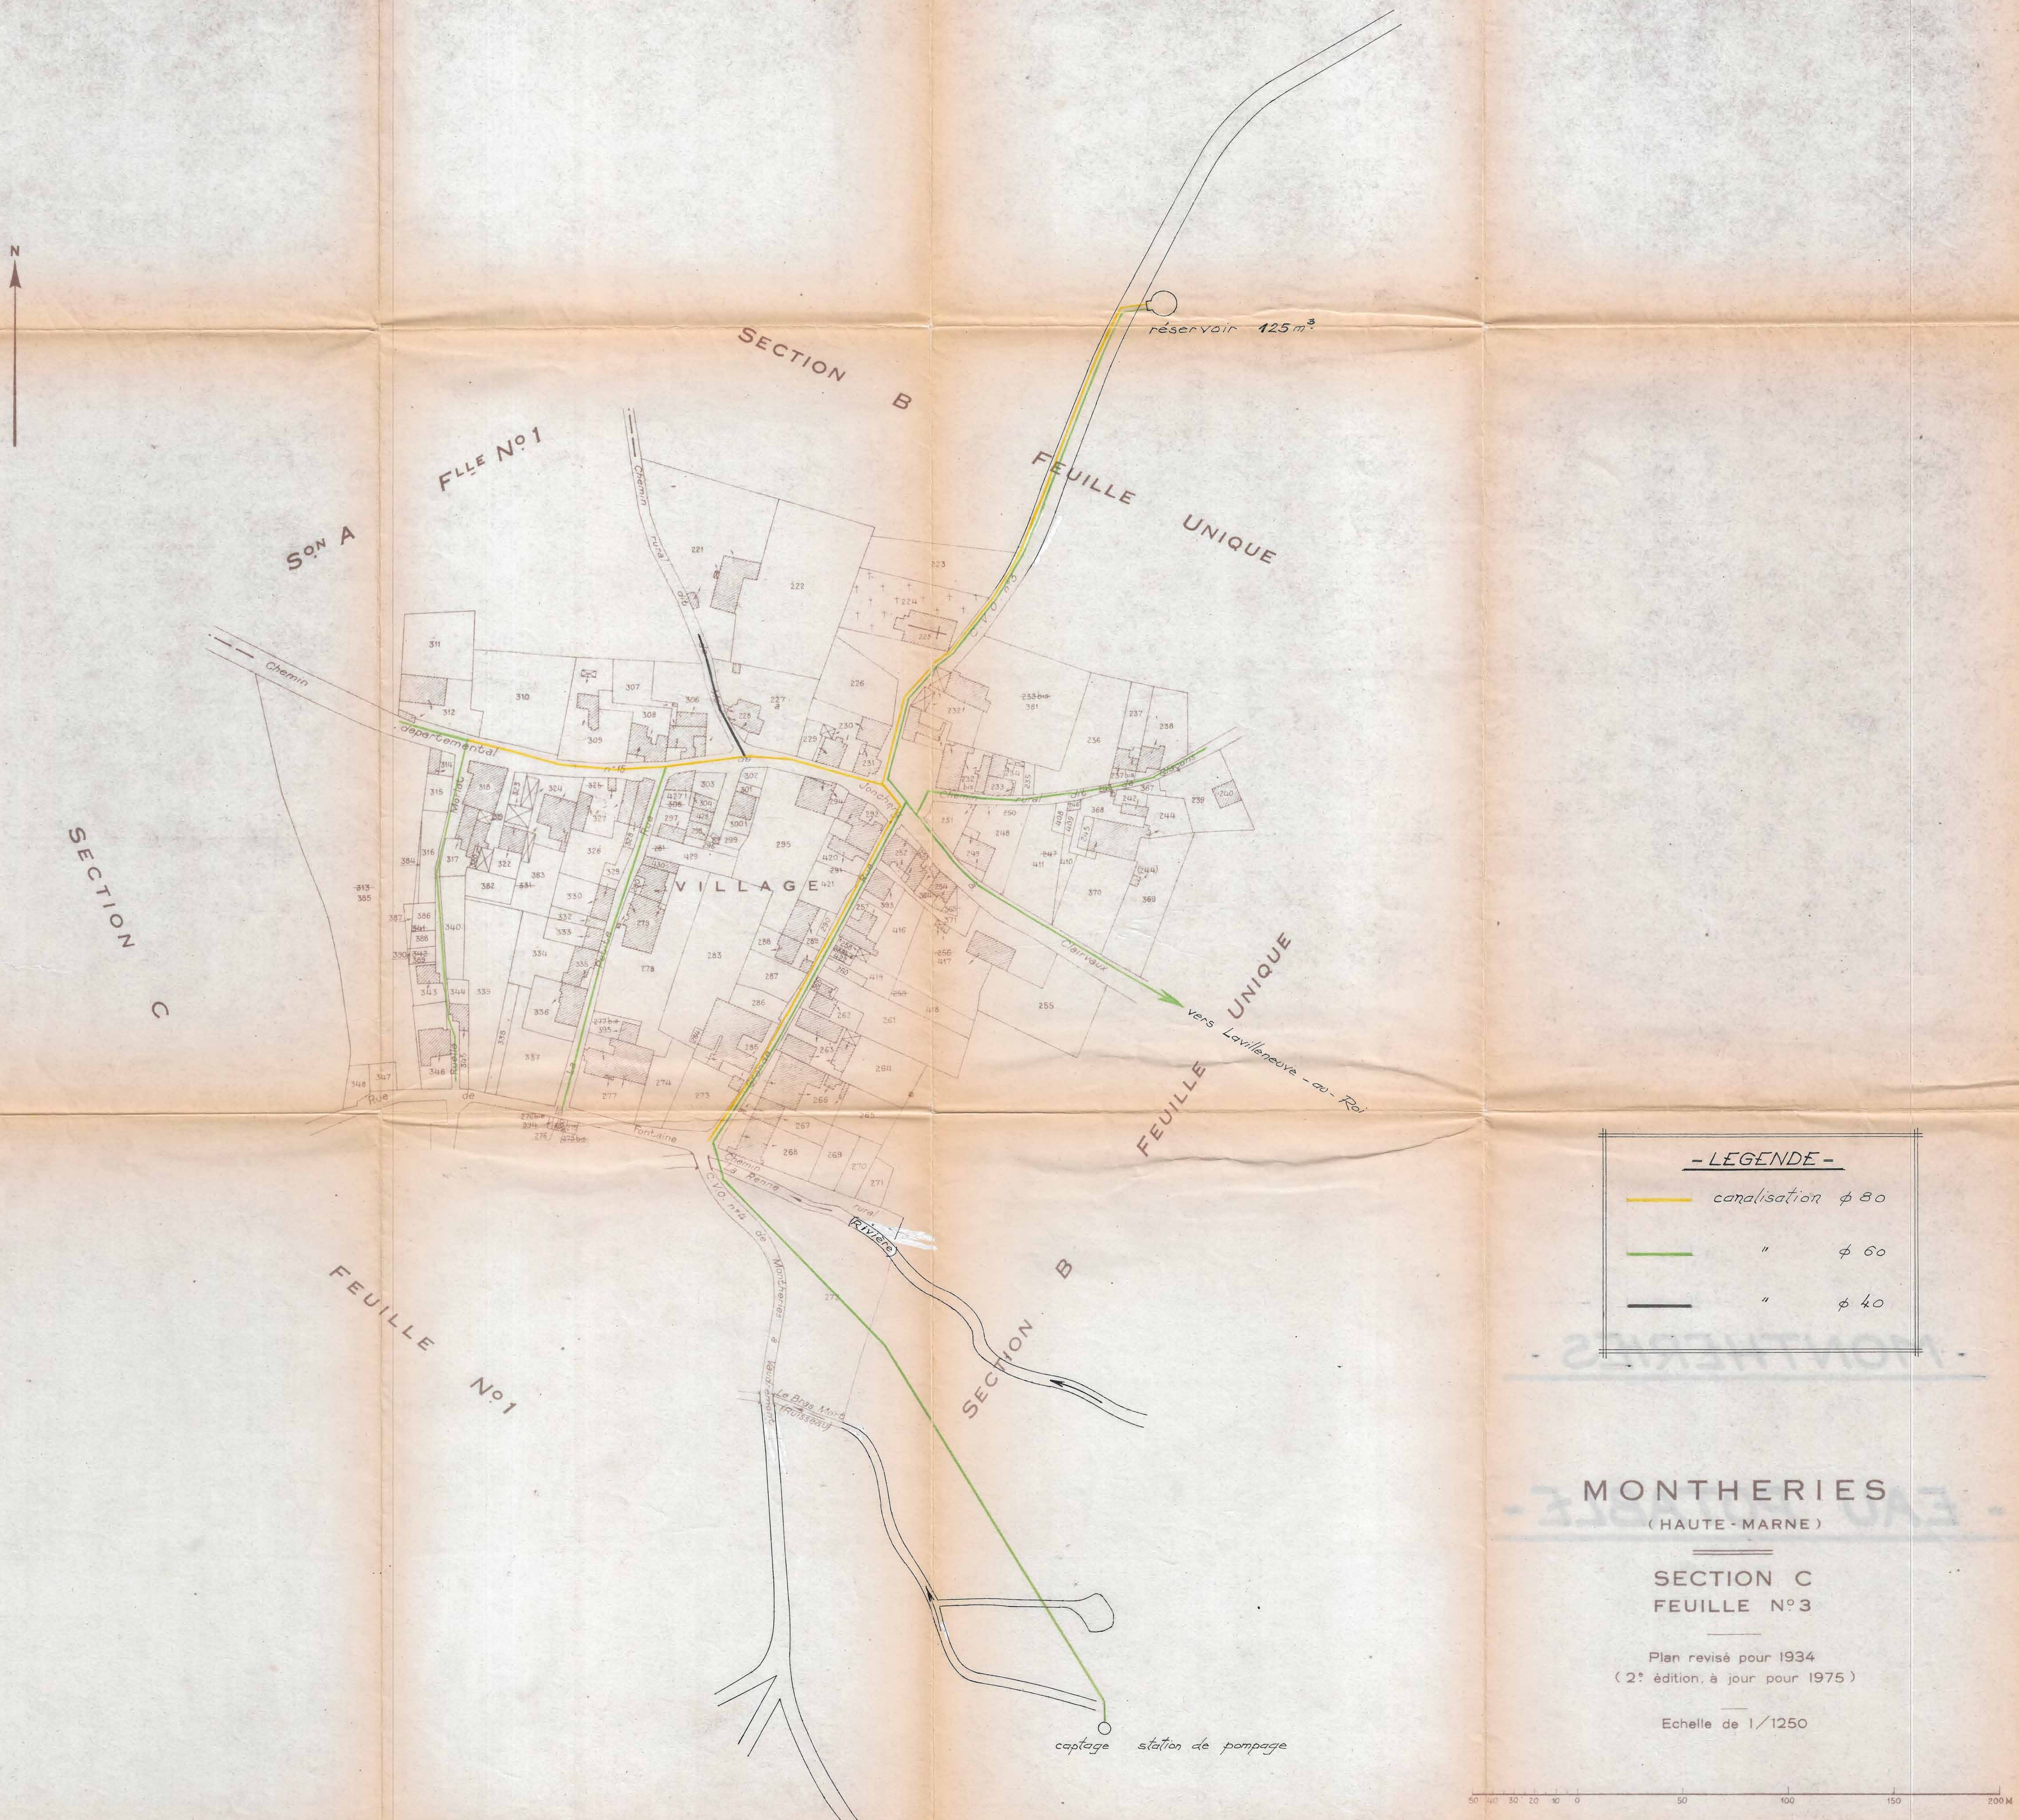
N
SECTION B
FLLE N°1
SON A
FEUILLE UNIQUE
SECTION C
réservoir 125 m³
Chemin rural
Chemin départemental n° 15
C.V.O. n° 3
VILLAGE
Chemin rural
Clairvaux
vers Lavilleneuve-au-Roi
FEUILLE UNIQUE
Rue de Fontaine
Chemin rural de La Renne
Rivière
C.V.O. n° 4 de Montheries à
FEUILLE N°1
SECTION B
Le Bras Mort
captage station de pompage
50 40 30 20 10 0 50 100 150 200 M

-LEGENDE-

🟨	canalisation	ϕ 80
🟩	"	ϕ 60
■	"	ϕ 40

MONTHERIES

(HAUTE-MARNE)

SECTION C
FEUILLE N°3

Plan revisé pour 1934
(2e édition, à jour pour 1975)

Echelle de 1/1250

MONTHERIES C3

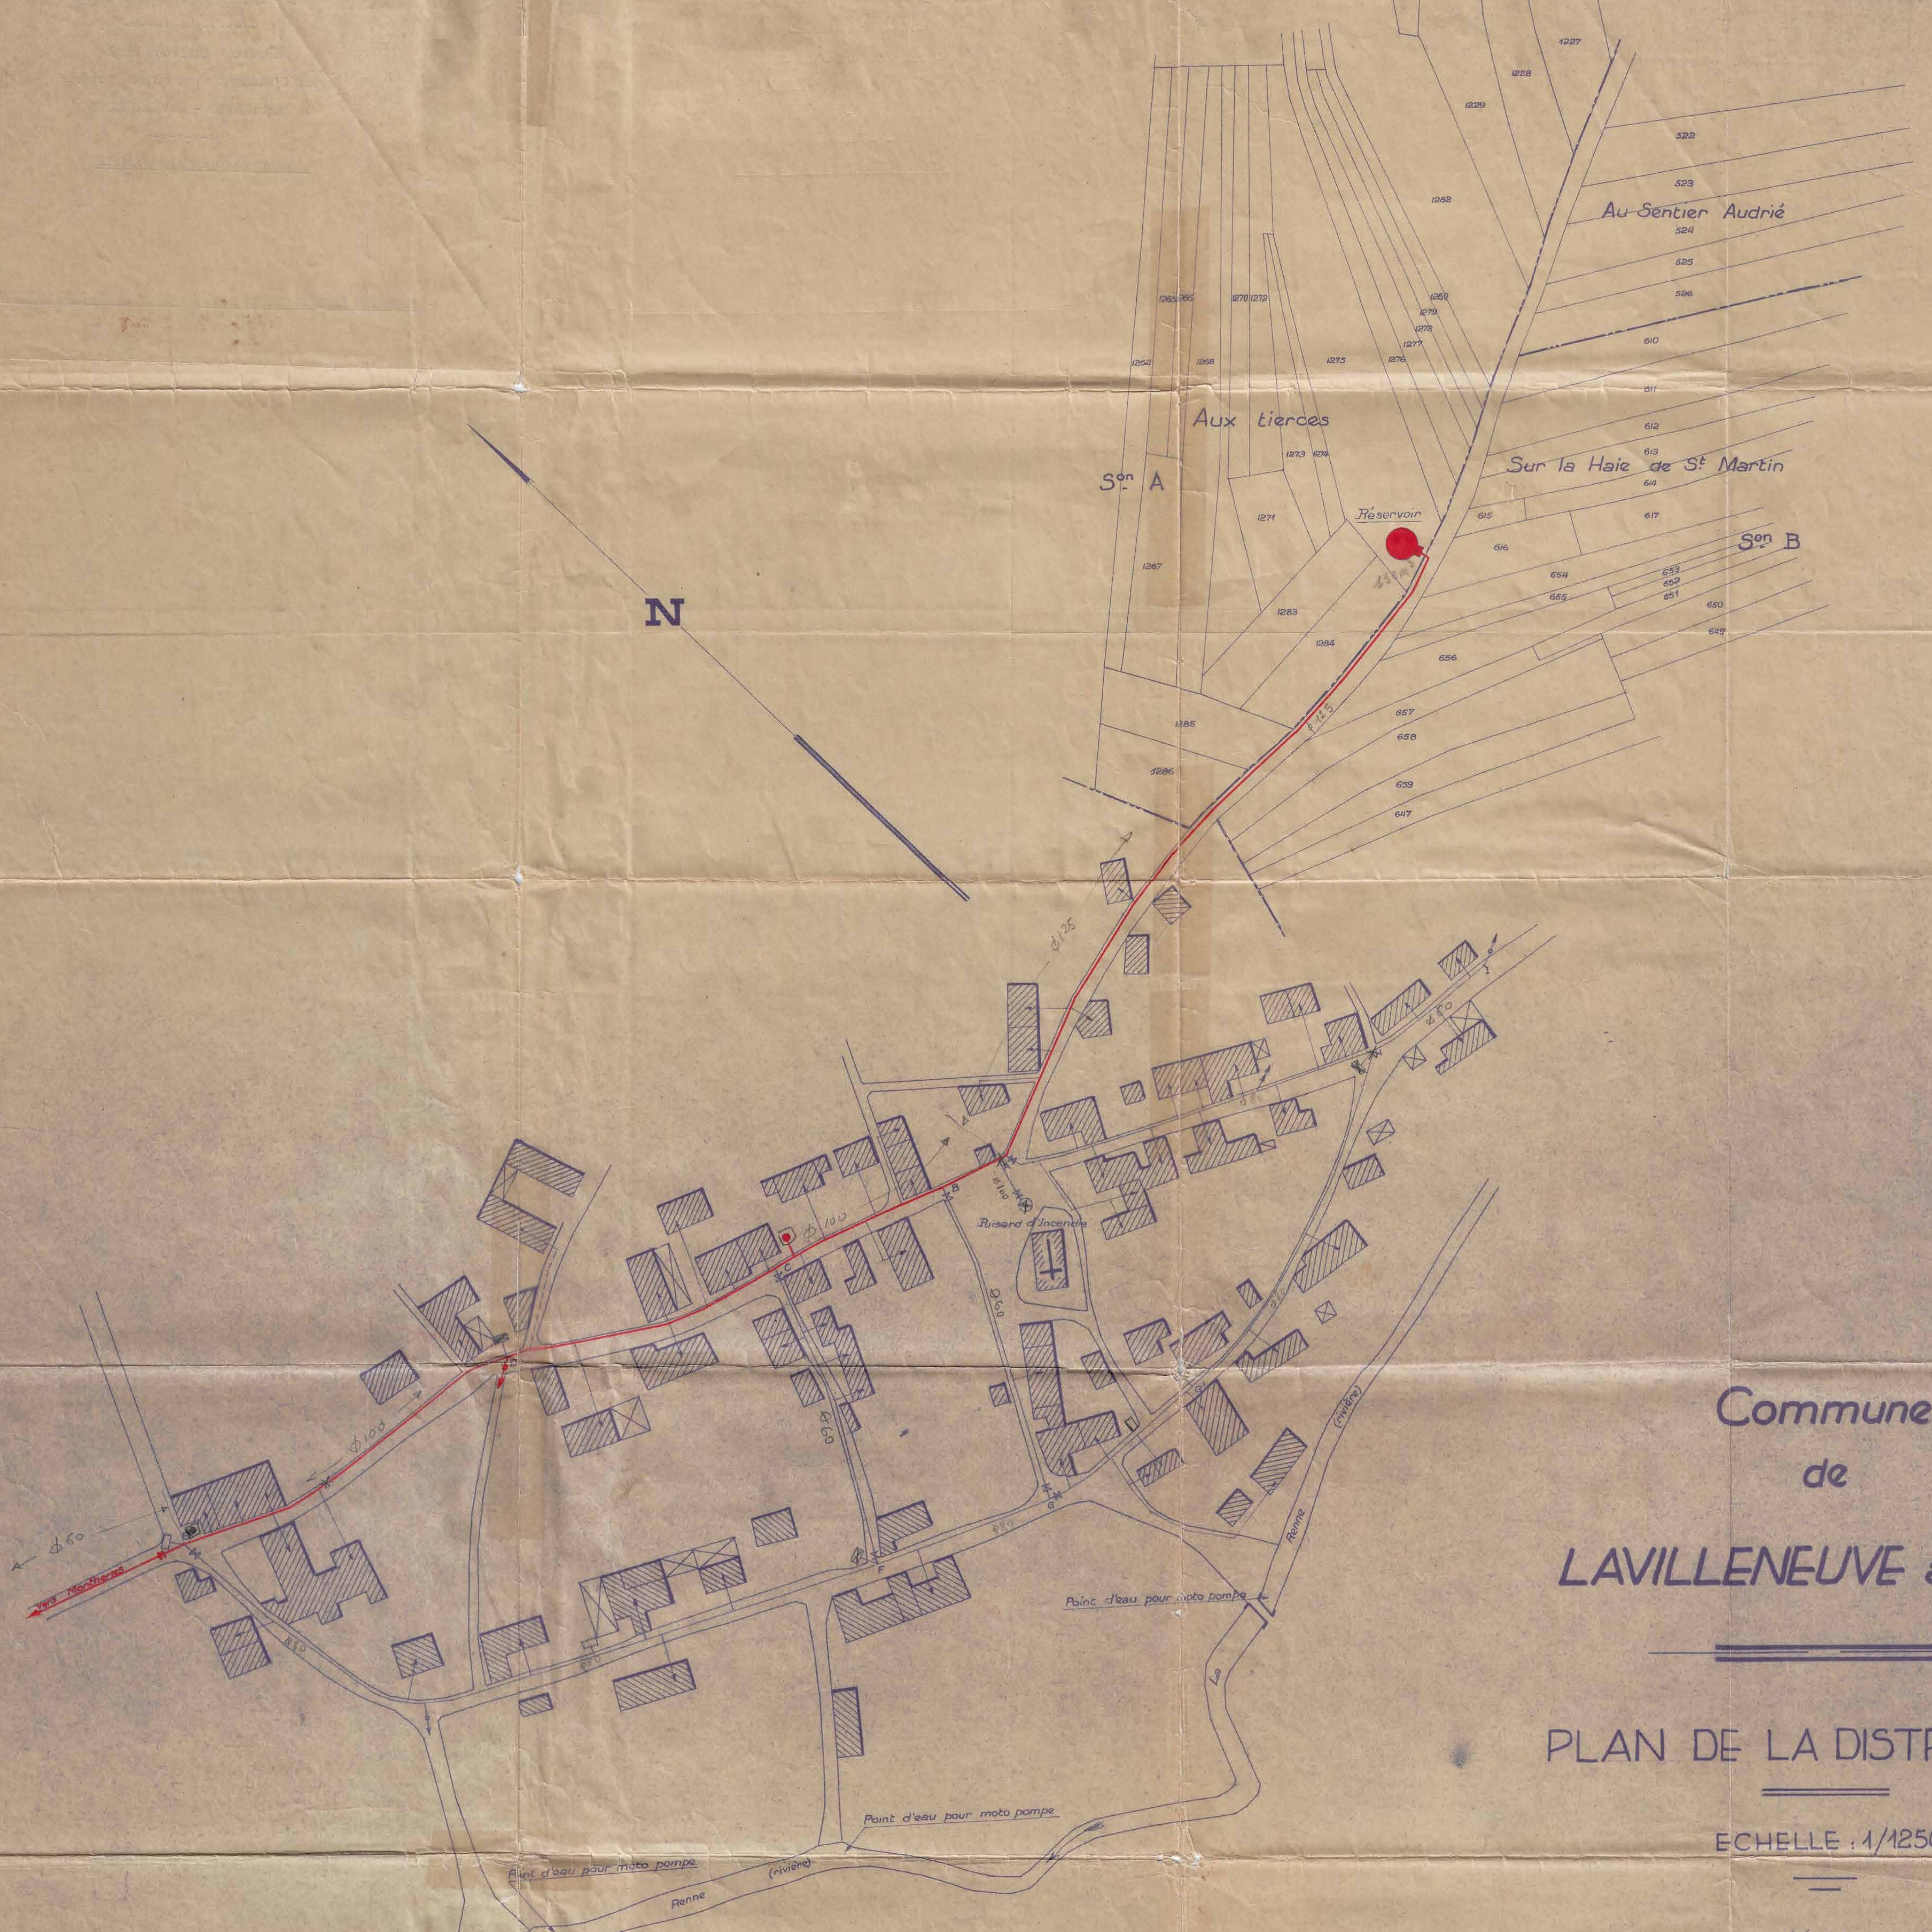
N
Au Sentier Audrié
Aux tierces
Sur la Haie de St Martin
Son A
Son B
Réservoir
Puisard d'incendie
Point d'eau pour moto pompe
Point d'eau pour moto pompe
Point d'eau pour moto pompe
La Renne (rivière)
Vers Montheries
ϕ 125
ϕ 100
ϕ 80
ϕ 60
1227
1228
1229
522
523
524
525
526
610
611
612
613
614
615
616
617
654
655
656
657
658
659
647
1265
1266
1270
1272
1264
1268
1273
1276
1277
1271
1267
1283
1284
1285
1286

Commune
de
LAVILLENEUVE au ROI

PLAN DE LA DISTRIBUTION

ECHELLE : 1/1250

Légende

Conduites ϕ 125m/m.	Bouches d'incendie
Conduites ϕ 100m/m.	Bornes fontaines
Conduites ϕ 80m/m	Robinets vannes
Conduites ϕ 60m/m.	Vidanges
	Ventouses

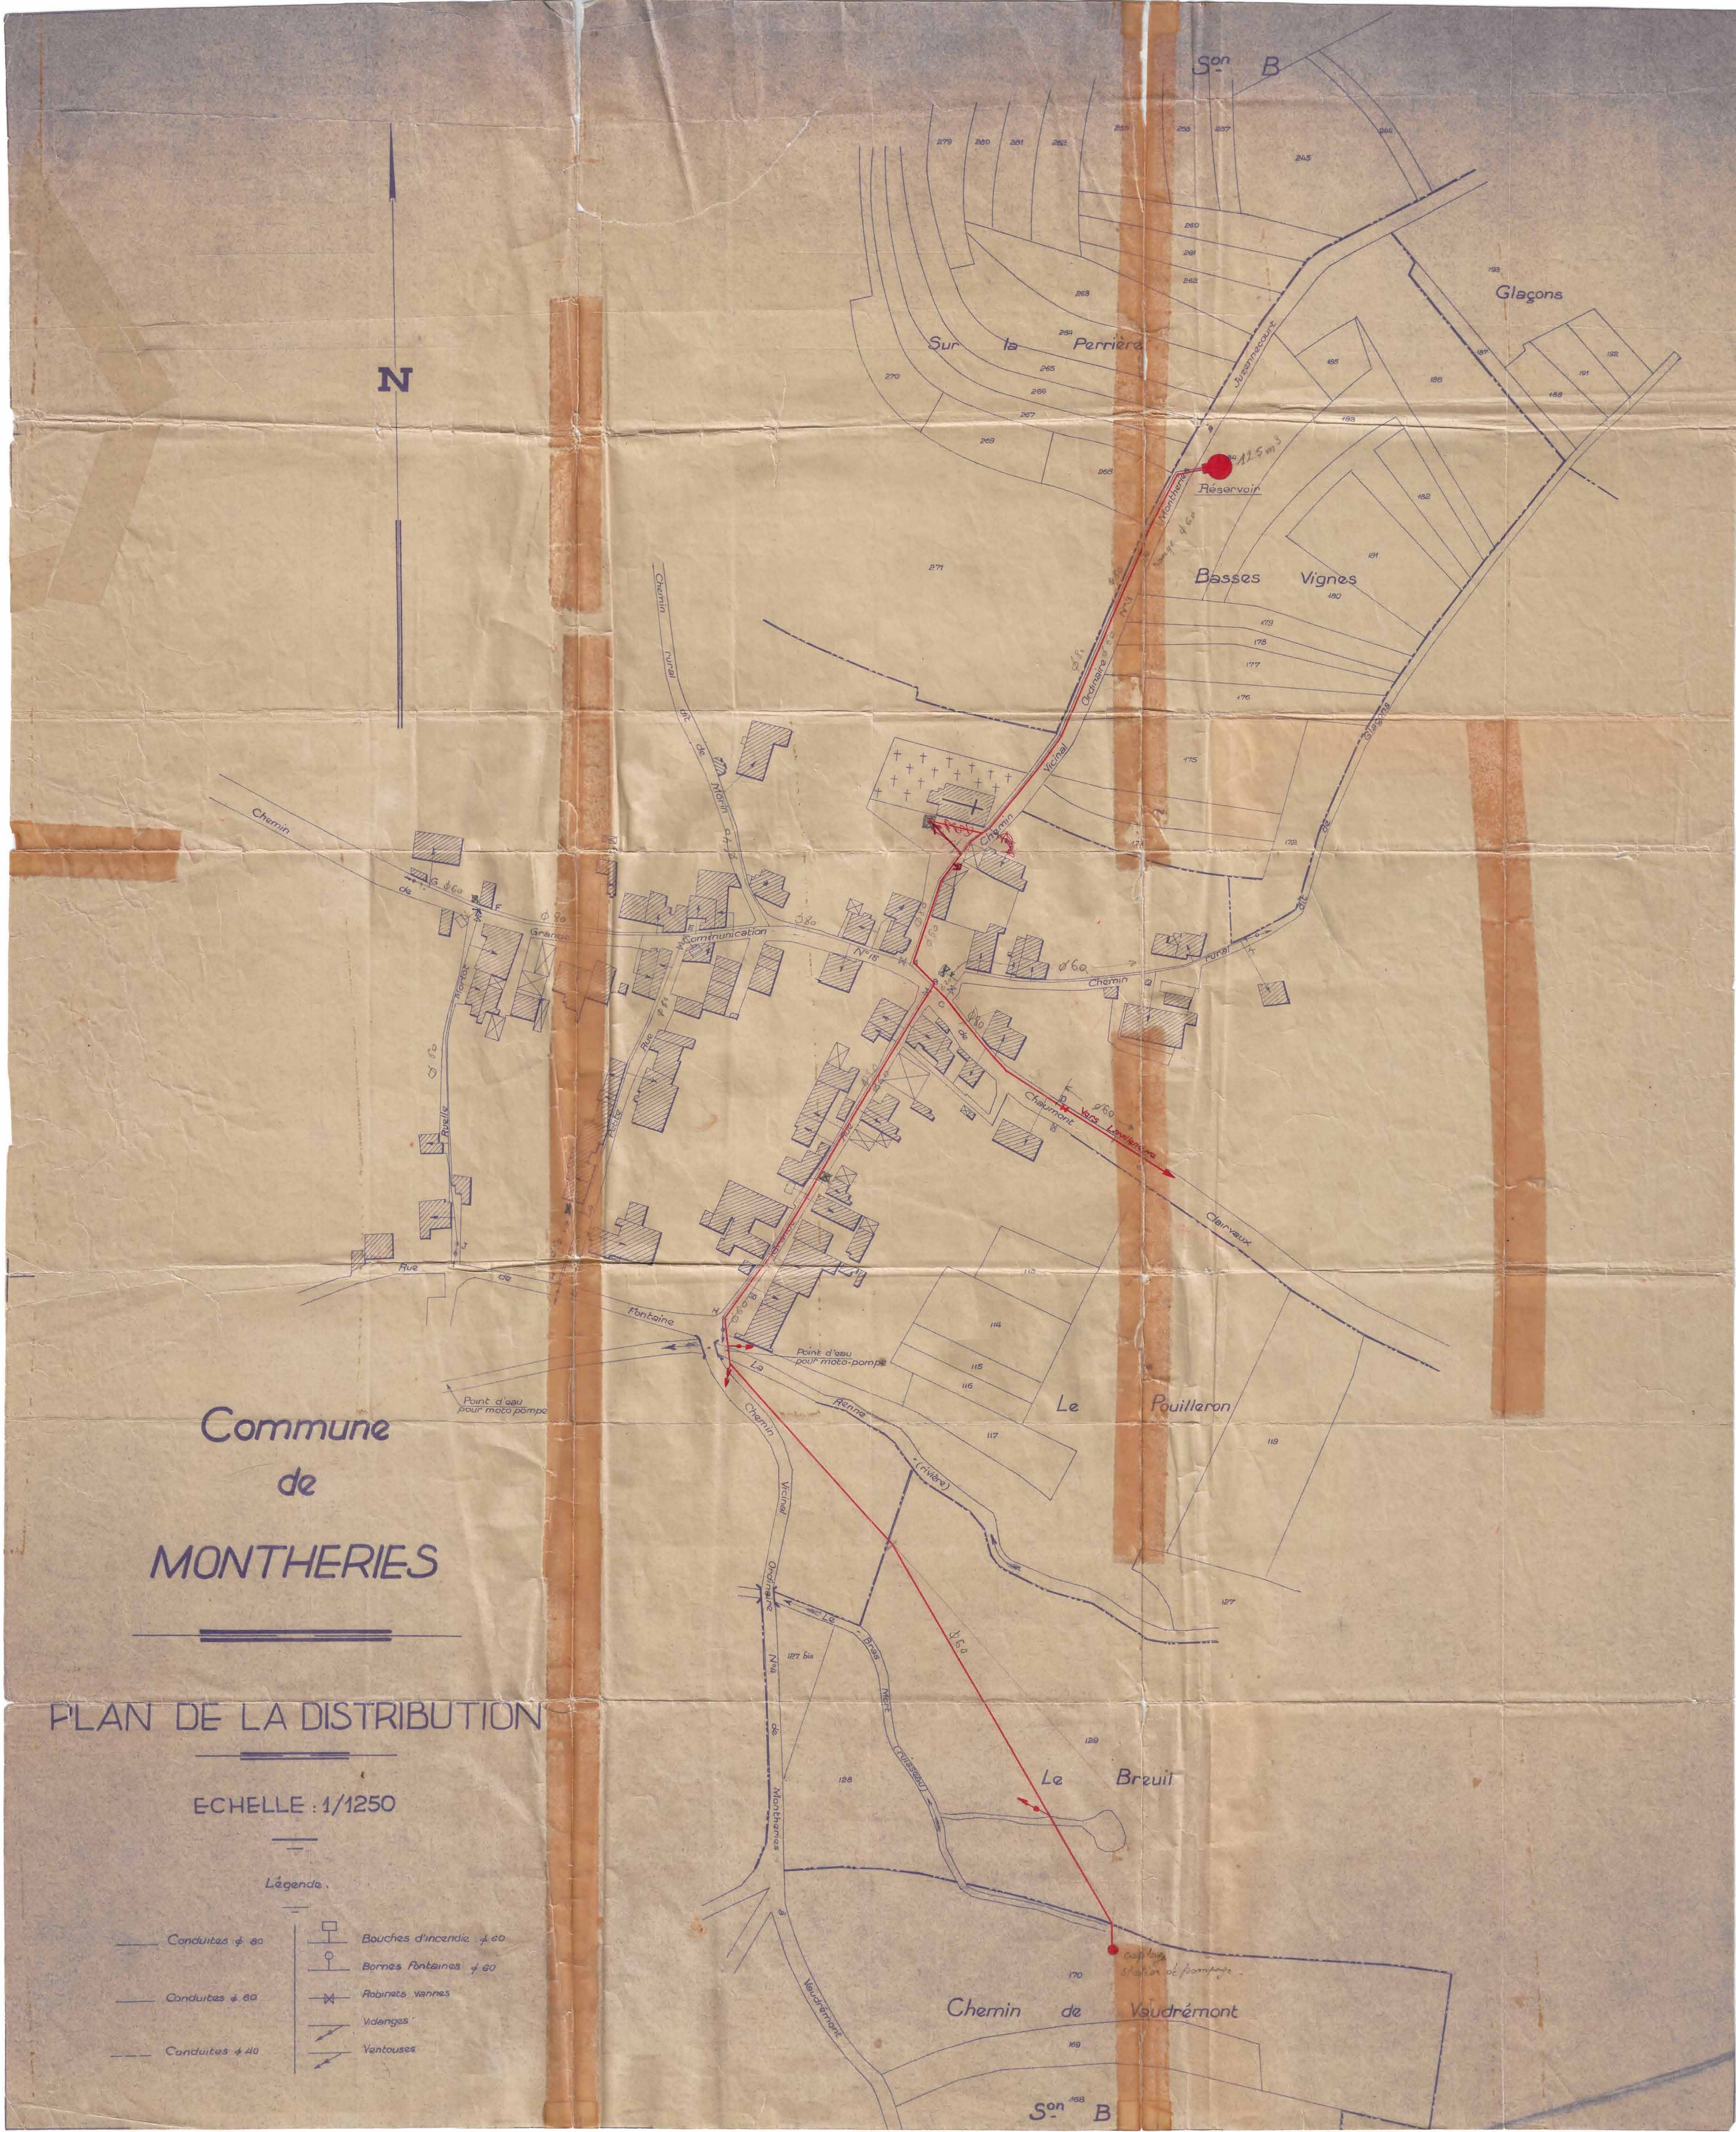

Commune
de
MONTHERIES

PLAN DE LA DISTRIBUTION

ECHELLE : 1/1250

Légende.

- Conduites ⌀ 80
- Conduites ⌀ 60
- Conduites ⌀ 40
- Bouches d'incendie ⌀ 60
- Bornes Fontaines ⌀ 60
- Robinets vannes
- Vidanges
- Ventouses

N
Son B
Sur la Perrière
Glaçons
Juzennecourt
Réservoir
125 m3
Montheries
Basses Vignes
Chemin Vicinal Ordinaire de Montheries N° 3
⌀ 80
⌀ 60
Chemin rural dit de Marin
Chemin de Grande Communication N° 15
Chemin rural
Glaçons
Chemin de Chaumont
Vers Lavilleneuve
Clairvaux
Rue de la Fontaine
Ruelle
Point d'eau pour moto-pompe
Point d'eau pour moto pompe
La Renne (rivière)
Le Pouilleron
Chemin Vicinal Ordinaire N° 4 de Montheries
Le Bras Mort (ruisseau)
Le Breuil
captage
station de pompage
Chemin de Vaudrémont
Vaudrémont
Son B

SDED52

PLAN RESEAU EAU
POTABLE - VILLIERS-SUR-SUIZE
(Editon du 11-09-2025)

Villiers-sur-Suize
D 143
D 154
D 254
Rue du Pont de la Côte
Chemin des Pommiers
Rue des Pommiers
Impasse des Cerisiers
Rue des Chèvres
Rue des Bordes
Rue du Grand Four
Rue de l'Église
Église Saint-Remy
Rue Léon Mougeot
Poste Annexe
Impasse du Presbytère
Rue de la Forge
Rue de la Grange
Allée des Tilleuls
Rue des Mousseys
Rue des Oies
Les Mousseys
Rue de la Rochotte
Place de la Fontaine
Rue du Château
Rue des Mages
Rue du Petit Pont
Rue du Gravier
Rue Theodore Regnier
Rue de l'École
Rue des Neuvillles
Rue du Moulin
Lotissement du Moulin
Ferme du Bas Bois
La Suize

09/09/2025

1/1100